



## ประกาศการยาสูบแห่งประเทศไทย

เรื่อง ประกวดราคาจ้างเหมาบุคคลภายนอกทำความสะอาดอาคารบริเวณต่างๆ ภายในอาคาร ณ การยาสูบแห่งประเทศไทย พระนครศรีอยุธยา ประจำปีงบประมาณ ๒๕๖๓ ด้วยวิธีประกวดราคาอิเล็กทรอนิกส์ (e-bidding)

การยาสูบแห่งประเทศไทย มีความประสงค์จะ ประกวดราคาจ้างเหมาบุคคลภายนอกทำความสะอาดอาคารบริเวณต่างๆ ภายในอาคาร ณ การยาสูบแห่งประเทศไทย พระนครศรีอยุธยา ประจำปีงบประมาณ ๒๕๖๓ ด้วยวิธีประกวดราคาอิเล็กทรอนิกส์ (e-bidding) จำนวน ๒ รายการ ประกอบด้วย

รายการที่ ๑ ปฏิบัติงาน ณ ฝ่ายการพิมพ์ จำนวน ๑๒ คน

รายการที่ ๒ ปฏิบัติงานภายในอาคารต่างๆ จำนวน ๑๐๘ คน

โดยผู้ยื่นข้อเสนอจะต้องเสนอราคาครบทั้ง ๒ รายการ ราคาของงานจ้างในการประกวดราคาครั้งนี้เป็นเงินทั้งสิ้น ๑๔,๖๐๐,๕๐๐.๙๖ บาท (สิบสี่ล้านหกแสนห้าร้อยบาทเก้าสิบหกสตางค์)

ผู้ยื่นข้อเสนอจะต้องมีคุณสมบัติ ดังต่อไปนี้

๑. มีความสามารถตามกฎหมาย

๒. ไม่เป็นบุคคลล้มละลาย

๓. ไม่อยู่ระหว่างเลิกกิจการ

๔. ไม่เป็นบุคคลซึ่งอยู่ระหว่างถูกระงับการยื่นข้อเสนอหรือทำสัญญากับหน่วยงานของรัฐไว้ชั่วคราว

เนื่องจากเป็นผู้ที่ไม่ผ่านเกณฑ์การประเมินผลการปฏิบัติงานของผู้ประกอบการตามระเบียบที่รัฐมนตรีว่าการกระทรวงการคลังกำหนดตามที่ประกาศเผยแพร่ในระบบเครือข่ายสารสนเทศของกรมบัญชีกลาง

๕. ไม่เป็นบุคคลซึ่งถูกระงับชื่อไว้ในบัญชีรายชื่อผู้ทำงานและได้แจ้งเวียนชื่อให้เป็นผู้ทำงานของหน่วยงานของรัฐในระบบเครือข่ายสารสนเทศของกรมบัญชีกลาง ซึ่งรวมถึงนิติบุคคลที่ผู้ทำงานเป็นหุ้นส่วนผู้จัดการ กรรมการผู้จัดการ ผู้บริหาร ผู้มีอำนาจในการดำเนินงานในกิจการของนิติบุคคลนั้นด้วย

๖. มีคุณสมบัติและไม่มีลักษณะต้องห้ามตามที่คณะกรรมการนโยบายการจัดซื้อจัดจ้างและการบริหารพัสดุภาครัฐกำหนดในราชกิจจานุเบกษา

๗. เป็นนิติบุคคลผู้มีอาชีพรับจ้างงานที่ประกวดราคาอิเล็กทรอนิกส์ดังกล่าว

๘. ไม่เป็นผู้มีผลประโยชน์ร่วมกันกับผู้ยื่นข้อเสนอรายอื่นที่เข้ายื่นข้อเสนอให้แก่การยาสูบแห่งประเทศไทย ณ วันประกาศประกวดราคาอิเล็กทรอนิกส์ หรือไม่เป็นผู้กระทำการอันเป็นการขัดขวางการแข่งขันราคาอย่างเป็นธรรม ในการประกวดราคาอิเล็กทรอนิกส์ครั้งนี้

๙. ไม่เป็นผู้ได้รับเอกสิทธิ์หรือความคุ้มกัน ซึ่งอาจปฏิเสธไม่ยอมขึ้นศาลไทย เว้นแต่ รัฐบาลของผู้ยื่นข้อเสนอได้มีคำสั่งให้สละเอกสิทธิ์และความคุ้มกันเช่นนั้น

๑๐. ผู้ยื่นข้อเสนอต้องลงทะเบียนในระบบจัดซื้อจัดจ้างภาครัฐด้วยอิเล็กทรอนิกส์ (Electronic Government Procurement : e - GP) ของกรมบัญชีกลาง

๑๑. คุณสมบัติอื่นๆ ตามที่กำหนดในรายละเอียดขอบเขตของงาน


ผู้ยื่นข้อเสนอต้องยื่นข้อเสนอและเสนอราคาทางระบบจัดซื้อจัดจ้างภาครัฐด้วยอิเล็กทรอนิกส์ ในวันที่ ..... ระหว่างเวลา ..... น. ถึง ..... น.

ผู้สนใจสามารถขอรับเอกสารประกวดราคาอิเล็กทรอนิกส์ โดยดาวน์โหลดเอกสารผ่านทางระบบจัดซื้อจัดจ้างภาครัฐด้วยอิเล็กทรอนิกส์ตั้งแต่วันที่ประกาศจนถึงก่อนวันเสนอราคา

ผู้สนใจสามารถดูรายละเอียดได้ที่เว็บไซต์ [www.thaitobacco.or.th](http://www.thaitobacco.or.th) หรือ [www.gprocurement.go.th](http://www.gprocurement.go.th) หรือสอบถามทางโทรศัพท์หมายเลข ๐-๒๒๒๙-๑๐๔๘ ในวันและเวลาราชการ

ผู้สนใจต้องการทราบรายละเอียดเพิ่มเติมเกี่ยวกับรายละเอียดและขอบเขตของงาน หรือรายละเอียดคุณลักษณะเฉพาะของพัสดุ โปรดสอบถามมายัง การยาสูบแห่งประเทศไทย ผ่านทางอีเมล [purchase@thaitobacco.or.th](mailto:purchase@thaitobacco.or.th) หรือช่องทางตามที่กรมบัญชีกลางกำหนด โดยระบุชื่องานตามประกาศ และประเด็นที่ต้องการทราบเกี่ยวกับรายละเอียดและขอบเขตของงาน หรือรายละเอียดคุณลักษณะเฉพาะของพัสดุให้ชัดเจน ภายในวันที่ ..... และการยาสูบแห่งประเทศไทยจะชี้แจงรายละเอียดดังกล่าวผ่านทางเว็บไซต์ [www.thaitobacco.or.th](http://www.thaitobacco.or.th) และ [www.gprocurement.go.th](http://www.gprocurement.go.th) ในวันที่ .....

ประกาศ ณ วันที่ พฤษภาคม พ.ศ. ๒๕๖๒

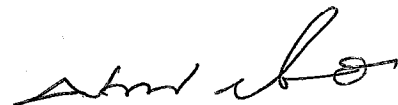

(นายสรคมน์ ปริยายสุทธิ)

รองผู้อำนวยการ รักษาการแทน

ผู้อำนวยการการยาสูบแห่งประเทศไทย

หมายเหตุ ๑) ผู้ประกอบการสามารถจัดเตรียมเอกสารประกอบการเสนอราคา (เอกสารส่วนที่ ๑ และเอกสารส่วนที่ ๒) ในระบบ e-GP ได้ตั้งแต่วันที่ขอรับเอกสารจนถึงวันเสนอราคา

๒) ผู้ประกอบการ/ผู้สนใจ สามารถเสนอแนะ วิจัย หรือมีความคิดเห็นเป็นลายลักษณ์อักษร เกี่ยวกับร่างขอบเขตของงาน หรือรายละเอียดคุณลักษณะเฉพาะของพัสดุ, ร่างประกาศและร่างเอกสารประกวดราคาจ้างด้วยวิธีประกวดราคาอิเล็กทรอนิกส์ ไปยัง ฝ่ายจัดหาและรักษาพัสดุ กองจัดหาในประเทศ ทางอีเมล [purchase@thaitobacco.or.th](mailto:purchase@thaitobacco.or.th) โดยระบุชื่อ ที่อยู่ หมายเลขโทรศัพท์ ที่สามารถติดต่อได้ โดยสิ้นสุดการรับฟังความคิดเห็น วันที่ ๓๐ พ.ค. ๒๕๖๒



เอกสารประกวดราคาจ้างด้วยวิธีประกวดราคาอิเล็กทรอนิกส์ (e-bidding)

เลขที่ .....

การจ้างเหมาบุคคลภายนอกทำความสะอาดอาคารบริเวณต่างๆ ภายในอาคาร ณ การยาสูบแห่งประเทศไทย

พระนครศรีอยุธยา ประจำปีงบประมาณ ๒๕๖๓

ตามประกาศ การยาสูบแห่งประเทศไทย

ลงวันที่ พฤษภาคม ๒๕๖๒

การยาสูบแห่งประเทศไทย ซึ่งต่อไปนี้เรียกว่า "การยาสูบแห่งประเทศไทย" มีความประสงค์จะประกวดราคาจ้างเหมาบุคคลภายนอกทำความสะอาดอาคารบริเวณต่างๆ ภายในอาคาร ณ การยาสูบแห่งประเทศไทย พระนครศรีอยุธยา ประจำปีงบประมาณ ๒๕๖๓ ด้วยวิธีประกวดราคาอิเล็กทรอนิกส์ (e-bidding) จำนวน ๒ รายการ ประกอบด้วย

รายการที่ ๑ ปฏิบัติงาน ณ ฝ่ายการพิมพ์ จำนวน ๑๒ คน

รายการที่ ๒ ปฏิบัติงานภายในอาคารต่างๆ จำนวน ๑๐๘ คน

โดยผู้ยื่นข้อเสนอจะต้องเสนอราคาครบทั้ง ๒ รายการ ซึ่งมีข้อแนะนำและข้อกำหนดดังต่อไปนี้

๑. เอกสารแนบท้ายเอกสารประกวดราคาอิเล็กทรอนิกส์

๑.๑ รายละเอียดขอบเขตของงาน

๑.๒ แบบใบเสนอราคาที่กำหนดไว้ในระบบจัดซื้อจัดจ้างภาครัฐด้วยอิเล็กทรอนิกส์

๑.๓ แบบสัญญา

๑.๔ แบบหนังสือค้ำประกัน

(๑) หลักประกันการเสนอราคา

(๒) หลักประกันสัญญา

๑.๕ บทนิยาม

(๑) ผู้ที่มีผลประโยชน์ร่วมกัน

(๒) การขัดขวางการแข่งขันอย่างเป็นธรรม

๑.๖ แบบบัญชีเอกสารที่กำหนดไว้ในระบบจัดซื้อจัดจ้างภาครัฐด้วยอิเล็กทรอนิกส์

(๑) บัญชีเอกสารส่วนที่ ๑

(๒) บัญชีเอกสารส่วนที่ ๒

๒. คุณสมบัติของผู้ยื่นข้อเสนอ

๒.๑ มีความสามารถตามกฎหมาย

๒.๒ ไม่เป็นบุคคลล้มละลาย

๒.๓ ไม่อยู่ระหว่างเลิกกิจการ

๒.๔ ไม่เป็นบุคคลซึ่งอยู่ระหว่างถูกระงับการยื่นข้อเสนอหรือทำสัญญากับหน่วยงานของรัฐ

ไว้ชั่วคราว เนื่องจากเป็นผู้ที่ไม่ผ่านเกณฑ์การประเมินผลการปฏิบัติงานของผู้ประกอบการตามระเบียบที่รัฐมนตรีว่าการกระทรวงการคลังกำหนดตามที่ประกาศเผยแพร่ในระบบเครือข่ายสารสนเทศของกรมบัญชีกลาง

๒.๕ ไม่เป็นบุคคลซึ่งถูกระบุชื่อไว้ในบัญชีรายชื่อผู้ทำงานและได้แจ้งเวียนชื่อให้เป็นผู้ทำงานของหน่วยงานของรัฐในระบบเครือข่ายสารสนเทศของกรมบัญชีกลาง ซึ่งรวมถึงนิติบุคคลที่ผู้ทำงานเป็นหุ้นส่วนผู้จัดการ กรรมการผู้จัดการ ผู้บริหาร ผู้มีอำนาจในการดำเนินงานในกิจการของนิติบุคคลนั้นด้วย

๒.๖ มีคุณสมบัติและไม่มีลักษณะต้องห้ามตามที่คณะกรรมการนโยบายการจัดซื้อจัดจ้างและการบริหารพัสดุภาครัฐกำหนดในราชกิจจานุเบกษา

๒.๗ เป็นนิติบุคคลผู้มีอาชีพรับจ้างงานที่ประกวดราคาอิเล็กทรอนิกส์ดังกล่าว

๒.๘ ไม่เป็นผู้มีผลประโยชน์ร่วมกันกับผู้ยื่นข้อเสนอรายอื่นที่เข้ายื่นข้อเสนอให้แก่การยาสูบแห่งประเทศไทย ณ วันประกาศประกวดราคาอิเล็กทรอนิกส์ หรือไม่เป็นผู้กระทำการอันเป็นการขัดขวางการแข่งขันอย่างเป็นธรรมในการประกวดราคาอิเล็กทรอนิกส์ครั้งนี้

๒.๙ ไม่เป็นผู้ได้รับเอกสิทธิ์หรือความคุ้มกัน ซึ่งอาจปฏิเสธไม่ยอมขึ้นศาลไทยเว้นแต่รัฐบาลของผู้ยื่นข้อเสนอได้มีคำสั่งให้สละเอกสิทธิ์และความคุ้มกันเช่นนั้น

๒.๑๐ ผู้ยื่นข้อเสนอต้องลงทะเบียนในระบบจัดซื้อจัดจ้างภาครัฐด้วยอิเล็กทรอนิกส์

(Electronic Government Procurement: e - GP) ของกรมบัญชีกลาง

๒.๑๑ คุณสมบัติอื่นๆ ตามที่กำหนดในรายละเอียดขอบเขตของงาน

### ๓. หลักฐานการยื่นข้อเสนอ

ผู้ยื่นข้อเสนอจะต้องเสนอเอกสารหลักฐาน (พร้อมทั้งรับรองสำเนาถูกต้องทุกแผ่น) ยื่นมาพร้อมกับการเสนอราคาทางระบบจัดซื้อจัดจ้างภาครัฐด้วยอิเล็กทรอนิกส์ โดยแยกเป็น ๒ ส่วน คือ

#### ๓.๑ ส่วนที่ ๑ อย่างน้อยต้องมีเอกสารดังต่อไปนี้

(๑) ในกรณีผู้ยื่นข้อเสนอเป็นนิติบุคคล

(ก) ห้างหุ้นส่วนสามัญหรือห้างหุ้นส่วนจำกัด ให้ยื่นสำเนาหนังสือรับรองการจดทะเบียนนิติบุคคล บัญชีรายชื่อหุ้นส่วนผู้จัดการ ผู้มีอำนาจควบคุม (ถ้ามี) พร้อมทั้งรับรองสำเนาถูกต้อง

(ข) บริษัทจำกัดหรือบริษัทมหาชนจำกัด ให้ยื่นสำเนาหนังสือรับรองการจดทะเบียนนิติบุคคล หนังสือบริคณห์สนธิ บัญชีรายชื่อกรรมการผู้จัดการ ผู้มีอำนาจควบคุม (ถ้ามี) และบัญชีผู้ถือหุ้นรายใหญ่ (ถ้ามี) พร้อมทั้งรับรองสำเนาถูกต้อง

หนังสือรับรองการจดทะเบียนนิติบุคคล ตาม (ก) และ (ข) จะต้องออกให้ไม่เกิน

๑ ปี นับถึงวันยื่นข้อเสนอ

(๒) ในกรณีผู้ยื่นข้อเสนอเป็นบุคคลธรรมดาหรือคณะบุคคลที่มีชื่อนิติบุคคล ให้ยื่นสำเนาบัตรประจำตัวประชาชนของผู้นั้น สำเนาข้อตกลงที่แสดงถึงการเข้าเป็นหุ้นส่วน (ถ้ามี) สำเนาบัตรประจำตัว

ประชาชนของผู้เป็นหุ้นส่วน หรือสำเนาหนังสือเดินทางของผู้เป็นหุ้นส่วนที่มีได้ถือสัญชาติไทย พร้อมทั้งรับรองสำเนาถูกต้อง

(๓) ในกรณีผู้ยื่นข้อเสนอเป็นผู้ยื่นข้อเสนอร่วมกันในฐานะเป็นผู้ร่วมค้า ให้ยื่นสำเนาสัญญาของการเข้าร่วมค้า และเอกสารตามที่ระบุไว้ใน (๑) หรือ (๒) ของผู้ร่วมค้า แล้วแต่กรณี

(๔) เอกสารเพิ่มเติมอื่นๆ

(๔.๑) บัญชีรายชื่อผู้ถือหุ้น (บอจ.๕)

(๔.๒) สำเนาใบทะเบียนพาณิชย์ (ถ้ามี)

(๔.๓) สำเนาใบทะเบียนภาษีมูลค่าเพิ่ม (ถ้ามี)

(๕) บัญชีเอกสารส่วนที่ ๑ ทั้งหมดที่ได้ยื่นพร้อมกับการเสนอราคาทางระบบจัดซื้อจัดจ้างภาครัฐด้วยอิเล็กทรอนิกส์ ตามแบบในข้อ ๑.๖ (๑) โดยไม่ต้องแนบในรูปแบบ PDF File (Portable Document Format)

ทั้งนี้ เมื่อผู้ยื่นข้อเสนอดำเนินการแนบไฟล์เอกสารตามบัญชีเอกสารส่วนที่ ๑ ครบถ้วนถูกต้องแล้ว ระบบจัดซื้อจัดจ้างภาครัฐด้วยอิเล็กทรอนิกส์จะสร้างบัญชีเอกสารส่วนที่ ๑ ตามแบบในข้อ ๑.๖ (๑) ให้โดยผู้ยื่นข้อเสนอไม่ต้องแนบบัญชีเอกสารส่วนที่ ๑ ดังกล่าวในรูปแบบ PDF File (Portable Document Format)

### ๓.๒ ส่วนที่ ๒ อย่างน้อยต้องมีเอกสารดังต่อไปนี้

(๑) ในกรณีที่ผู้ยื่นข้อเสนอมอบอำนาจให้บุคคลอื่นกระทำการแทนให้แนบหนังสือมอบอำนาจซึ่งติดอากรแสตมป์ตามกฎหมาย โดยมีหลักฐานแสดงตัวตนของผู้มอบอำนาจและผู้รับมอบอำนาจ ทั้งนี้ หากผู้รับมอบอำนาจเป็นบุคคลธรรมดาต้องเป็นผู้ที่บรรลุนิติภาวะตามกฎหมายแล้วเท่านั้น

(๒) หลักประกันการเสนอราคา ตามข้อ ๕

(๓) เอกสารเพิ่มเติมอื่นๆ

(๓.๑) หนังสือรับรองผลงาน หรือสัญญาจ้าง หรือใบสั่งจ้าง ตามที่กำหนดในรายละเอียดขอบเขตของงาน ข้อ ๕.๘

(๓.๒) เอกสารการรับรองมาตรฐานระบบบริหารคุณภาพ ISO ๙๐๐๑:๒๐๐๘ หรือการรับรองมาตรฐานที่สูงกว่า (ถ้ามี)

(๓.๓) แบบแสดงการลงทะเบียนในระบบ e-GP

(๓.๔) หนังสือการจดทะเบียนประกันสังคม และหนังสือการจดทะเบียนจ่ายเงินสมทบกองทุนเงินทดแทน

(๔) บัญชีเอกสารส่วนที่ ๒ ทั้งหมดที่ได้ยื่นพร้อมกับการเสนอราคาทางระบบจัดซื้อจัดจ้างภาครัฐด้วยอิเล็กทรอนิกส์ ตามแบบในข้อ ๑.๖ (๒) โดยไม่ต้องแนบในรูปแบบ PDF File (Portable Document Format)

ทั้งนี้ เมื่อผู้ยื่นข้อเสนอดำเนินการแนบไฟล์เอกสารตามบัญชีเอกสารส่วนที่ ๒ ครบถ้วนถูกต้องแล้ว ระบบจัดซื้อจัดจ้างภาครัฐด้วยอิเล็กทรอนิกส์จะสร้างบัญชีเอกสารส่วนที่ ๒ ตามแบบในข้อ ๑.๖ (๒) ให้โดยผู้ยื่นข้อเสนอไม่ต้องแนบบัญชีเอกสารส่วนที่ ๒ ดังกล่าวในรูปแบบ PDF File (Portable Document Format)

#### ๔. การเสนอราคา

๔.๑ ผู้ยื่นข้อเสนอต้องยื่นข้อเสนอและเสนอราคาทางระบบจัดซื้อจัดจ้างภาครัฐด้วยอิเล็กทรอนิกส์ตามที่กำหนดไว้ในเอกสารประกวดราคาอิเล็กทรอนิกส์นี้ โดยไม่มีเงื่อนไขใดๆ ทั้งสิ้น และจะต้องกรอกข้อความให้ถูกต้องครบถ้วน พร้อมทั้งหลักฐานแสดงตัวตนและทำการยืนยันตัวตนของผู้ยื่นข้อเสนอโดยไม่ต้องแนบใบเสนอราคาในรูปแบบ PDF File (Portable Document Format)

๔.๒ ในการเสนอราคาให้เสนอราคาเป็นเงินบาทและเสนอราคาได้เพียงครั้งเดียวและราคาเดียวโดยเสนอราคารวม และหรือราคาต่อหน่วย และหรือต่อรายการ ตามเงื่อนไขที่ระบุไว้ท้ายใบเสนอราคาให้ถูกต้อง ทั้งนี้ ราคารวมที่เสนอจะต้องตรงกันทั้งตัวเลขและตัวหนังสือ ถ้าตัวเลขและตัวหนังสือไม่ตรงกัน ให้ถือตัวหนังสือเป็นสำคัญ โดยคิดราคารวมทั้งสิ้นซึ่งรวมค่าภาษีมูลค่าเพิ่ม ภาษีอากรอื่น และค่าใช้จ่ายอื่นๆ ทั้งปวงไว้แล้ว ราคาที่เสนอจะต้องเสนอกำหนดยื่นราคาไม่น้อยกว่า ๙๐ วัน ตั้งแต่วันเสนอราคาโดยภายในกำหนดยื่นราคา ผู้ยื่นข้อเสนอต้องรับผิดชอบราคาที่ตนได้เสนอไว้และจะถอนการเสนอราคามีได้

๔.๓ ผู้ยื่นข้อเสนอจะต้องเสนอกำหนดเวลาดำเนินการ ๑๒ เดือน ตั้งแต่วันที่ ๑ ตุลาคม ๒๕๖๒ ถึงวันที่ ๓๐ กันยายน ๒๕๖๓

๔.๔ ก่อนเสนอราคา ผู้ยื่นข้อเสนอควรตรวจสอบร่างสัญญา แบบรูป และรายละเอียด ฯลฯ ให้ถี่ถ้วนและเข้าใจเอกสารประกวดราคาจ้างอิเล็กทรอนิกส์ทั้งหมดเสียก่อนที่จะตกลงยื่นเสนอราคาตามเงื่อนไขในเอกสารประกวดราคาจ้างอิเล็กทรอนิกส์

๔.๕ ผู้ยื่นข้อเสนอจะต้องยื่นข้อเสนอและเสนอราคาทางระบบจัดซื้อจัดจ้างภาครัฐด้วยอิเล็กทรอนิกส์ ในวันที่ ..... ระหว่างเวลา ..... น. ถึง ..... น. และเวลาในการเสนอราคาให้ถือตามเวลาของระบบจัดซื้อจัดจ้างภาครัฐด้วยอิเล็กทรอนิกส์เป็นเกณฑ์

เมื่อพ้นกำหนดเวลายื่นข้อเสนอและเสนอราคาแล้ว จะไม่รับเอกสารการยื่นข้อเสนอและเสนอราคาใดๆ โดยเด็ดขาด

๔.๖ ผู้ยื่นข้อเสนอต้องจัดทำเอกสารสำหรับใช้ในการเสนอราคาในรูปแบบไฟล์เอกสารประเภท PDF File (Portable Document Format) โดยผู้ยื่นข้อเสนอต้องเป็นผู้รับผิดชอบตรวจสอบความครบถ้วนถูกต้อง และชัดเจนของเอกสาร PDF File ก่อนที่จะยืนยันการเสนอราคา แล้วจึงส่งข้อมูล (Upload) เพื่อเป็นการเสนอราคาให้แก่การยาสูบแห่งประเทศไทยผ่านทางระบบจัดซื้อจัดจ้างภาครัฐด้วยอิเล็กทรอนิกส์

๔.๗ คณะกรรมการพิจารณาผลการประกวดราคาอิเล็กทรอนิกส์จะดำเนินการตรวจสอบคุณสมบัติของผู้ยื่นข้อเสนอแต่ละรายว่า เป็นผู้ยื่นข้อเสนอที่มีผลประโยชน์ร่วมกันกับผู้ยื่นเสนอรายอื่นตามข้อ ๑.๕ (๑) หรือไม่ หากปรากฏว่าผู้ยื่นเสนอรายใดเป็นผู้ยื่นข้อเสนอที่มีผลประโยชน์ร่วมกันกับผู้ยื่นเสนอรายอื่น คณะกรรมการฯ จะตัดรายชื่อผู้ยื่นข้อเสนอที่มีผลประโยชน์ร่วมกันนั้นออกจากการเป็นผู้ยื่นข้อเสนอ

หากปรากฏต่อคณะกรรมการพิจารณาผลการประกวดราคาอิเล็กทรอนิกส์ว่า ก่อนหรือในขณะที่มีการพิจารณาข้อเสนอ มีผู้ยื่นเสนอรายใดกระทำการอันเป็นการขัดขวางการแข่งขันอย่างเป็นธรรมตามข้อ ๑.๕ (๒) และคณะกรรมการฯ เชื่อว่ามีการกระทำอันเป็นการขัดขวางการแข่งขันอย่างเป็นธรรม คณะกรรมการฯ จะตัดรายชื่อผู้ยื่นเสนอรายนั้นออกจากการเป็นผู้ยื่นข้อเสนอ และการยาสูบแห่งประเทศไทยจะพิจารณาลงโทษผู้ยื่นข้อเสนอ

ดังกล่าวเป็นผู้ที่ทำงาน เว้นแต่การยาสูบแห่งประเทศไทยจะพิจารณาเห็นว่าผู้ยื่นข้อเสนอรายนั้นมิใช่เป็นผู้ริเริ่มให้มีการกระทำการดังกล่าวและได้ให้ความร่วมมือเป็นประโยชน์ต่อการพิจารณาของการยาสูบแห่งประเทศไทย

๔.๘ ผู้ยื่นข้อเสนอจะต้องปฏิบัติ ดังนี้

(๑) ปฏิบัติตามเงื่อนไขที่ระบุไว้ในเอกสารประกวดราคาอิเล็กทรอนิกส์

(๒) ราคาที่เสนอจะต้องเป็นราคาที่รวมภาษีมูลค่าเพิ่ม และภาษีอื่นๆ (ถ้ามี) รวมค่า

ใช้จ่ายทั้งปวงไว้ด้วยแล้ว

(๓) ผู้ยื่นข้อเสนอจะต้องลงทะเบียนเพื่อเข้าสู่กระบวนการเสนอราคา ตามวัน เวลา ที่

กำหนด

(๔) ผู้ยื่นข้อเสนอจะถอนการเสนอราคาที่เสนอแล้วไม่ได้

(๕) ผู้ยื่นข้อเสนอต้องศึกษาและทำความเข้าใจในระบบและวิธีการเสนอราคาด้วยวิธี

ประกวดราคาอิเล็กทรอนิกส์ ของกรมบัญชีกลางที่แสดงไว้ในเว็บไซต์ [www.gprocurement.go.th](http://www.gprocurement.go.th)

## ๕. หลักประกันการเสนอราคา

ผู้ยื่นข้อเสนอต้องวางหลักประกันการเสนอราคาพร้อมกับการเสนอราคาทางระบบการจัดซื้อจัดจ้างภาครัฐด้วยอิเล็กทรอนิกส์ โดยใช้หลักประกันอย่างหนึ่งอย่างใดดังต่อไปนี้ จำนวน ๖๘๔,๐๐๐.๐๐ บาท (หกแสนแปดหมื่นสี่พันบาทถ้วน)

๕.๑ เช็ครหัสหรือตราฟท์ที่ธนาคารเซ็นส่งจ่าย ให้แก่ การยาสูบแห่งประเทศไทย ซึ่งเป็นเช็ครหัสหรือตราฟท์ลงวันที่ที่ใช้เช็ครหัสหรือตราฟท์นั้นชำระต่อเจ้าหน้าที่ในวันที่ยื่นข้อเสนอ หรือก่อนวันนั้นไม่เกิน ๓ วันทำการ ของการยาสูบแห่งประเทศไทย

๕.๒ หนังสือค้ำประกันอิเล็กทรอนิกส์ของธนาคารภายในประเทศตามแบบที่คณะกรรมการนโยบายกำหนด

๕.๓ พันธบัตรรัฐบาลไทย

๕.๔ หนังสือค้ำประกันของบริษัทเงินทุนหรือบริษัทเงินทุนหลักทรัพย์ที่ได้รับอนุญาตให้

ประกอบกิจการเงินทุนเพื่อการพาณิชย์และประกอบธุรกิจค้ำประกันตามประกาศของธนาคารแห่งประเทศไทย ตามรายชื่อบริษัทเงินทุนที่ธนาคารแห่งประเทศไทยแจ้งเวียนให้ทราบ โดยอนุโลมให้ใช้ตามตัวอย่างหนังสือค้ำประกันของธนาคารที่คณะกรรมการนโยบายกำหนด

กรณีที่ผู้ยื่นข้อเสนอ นำเช็ครหัสหรือตราฟท์ที่ธนาคารส่งจ่ายหรือพันธบัตรรัฐบาลไทยหรือหนังสือค้ำประกันของบริษัทเงินทุนหรือบริษัทเงินทุนหลักทรัพย์ มาวางเป็นหลักประกันการเสนอราคาจะต้องส่งต้นฉบับเอกสารดังกล่าวมาให้การยาสูบแห่งประเทศไทยตรวจสอบความถูกต้องในวันที่..... ระหว่างเวลา ..... น. ถึง .....

กรณีที่ผู้ยื่นข้อเสนอที่ยื่นข้อเสนอในรูปแบบของ "กิจการร่วมค้า" ประสงค์จะใช้หนังสือค้ำประกันอิเล็กทรอนิกส์ของธนาคารในประเทศเป็นหลักประกันการเสนอราคา ให้ระบุชื่อผู้ยื่นข้อเสนอในหนังสือค้ำประกันอิเล็กทรอนิกส์ฯ ดังนี้

(๑) กรณีที่กิจการร่วมค้าได้จดทะเบียนเป็นนิติบุคคลใหม่ ให้ระบุชื่อกิจการร่วมค้าดังกล่าว เป็น

## ผู้ยื่นข้อเสนอ

(๒) กรณีที่กิจการร่วมค้าไม่ได้จดทะเบียนเป็นนิติบุคคลใหม่ ให้ระบุชื่อผู้เข้าร่วมค้ารายที่สัญญา  
ร่วมค้ากำหนดให้เป็นผู้เข้ายื่นข้อเสนอกับหน่วยงานของรัฐเป็นผู้ยื่นข้อเสนอ

ทั้งนี้ "กิจการร่วมค้าที่จดทะเบียนเป็นนิติบุคคลใหม่" หมายความว่า กิจการร่วมค้าที่จดทะเบียน  
เป็นนิติบุคคลต่อกรมพัฒนาธุรกิจการค้า กระทรวงพาณิชย์

หลักประกันการเสนอราคาตามข้อนี้ การยาสูบแห่งประเทศไทยจะคืนให้ผู้ยื่นข้อเสนอหรือผู้ค้า  
ประกันภายใน ๑๕ วัน นับถัดจากวันที่การยาสูบแห่งประเทศไทยได้พิจารณาเห็นชอบรายงานผลคัดเลือกผู้ชนะการ  
ประกวดราคาเรียบร้อยแล้ว เว้นแต่ผู้ยื่นข้อเสนอรายที่คัดเลือกไว้ซึ่งเสนอราคาต่ำสุดหรือได้คะแนนรวมสูงสุดไม่เกิน  
๓ ราย ให้คืนได้ต่อเมื่อได้ทำสัญญาหรือข้อตกลง หรือผู้ยื่นข้อเสนอได้พ้นจากข้อผูกพันแล้ว

การคืนหลักประกันการเสนอราคา ไม่ว่าในกรณีใด ๆ จะคืนให้โดยไม่มีดอกเบี้ย

### ๖. หลักเกณฑ์และสิทธิในการพิจารณา

๖.๑ ในการพิจารณาผลการยื่นข้อเสนอประกวดราคาอิเล็กทรอนิกส์ครั้งนี้ การยาสูบแห่ง  
ประเทศไทยจะพิจารณาตัดสินโดยใช้หลักเกณฑ์ ราคา

๖.๒ การพิจารณาผู้ชนะการยื่นข้อเสนอ

กรณีใช้หลักเกณฑ์ราคาในการพิจารณาผู้ชนะการยื่นข้อเสนอ การยาสูบแห่งประเทศไทย  
จะพิจารณาจาก ราคารวม

๖.๓ หากผู้ยื่นข้อเสนอรายใดมีคุณสมบัติไม่ถูกต้องตามข้อ ๒ หรือยื่นหลักฐานการยื่น  
ข้อเสนอไม่ถูกต้อง หรือไม่ครบถ้วนตามข้อ ๓ หรือยื่นข้อเสนอไม่ถูกต้องตามข้อ ๔ คณะกรรมการพิจารณาผลการ  
ประกวดราคาอิเล็กทรอนิกส์จะไม่รับพิจารณาข้อเสนอของผู้ยื่นข้อเสนอรายนั้น เว้นแต่ ผู้ยื่นข้อเสนอรายใดเสนอ  
เอกสารทางเทคนิคหรือรายละเอียดคุณลักษณะเฉพาะของพัสดุที่จะจ้างไม่ครบถ้วน หรือเสนอรายละเอียดแตกต่างไป  
จากเงื่อนไขที่การยาสูบแห่งประเทศไทยกำหนดไว้ในประกาศและเอกสารประกวดราคาอิเล็กทรอนิกส์ ในส่วนที่มีใช้  
สาระสำคัญและความแตกต่างนั้นไม่มีผลทำให้เกิดการได้เปรียบเสียเปรียบต่อผู้ยื่นข้อเสนอรายอื่น หรือเป็นการผิด  
พลาดเล็กน้อย คณะกรรมการฯ อาจพิจารณาผ่อนปรนการตัดสินสิทธิผู้ยื่นข้อเสนอรายนั้น

๖.๔ การยาสูบแห่งประเทศไทยสงวนสิทธิไม่พิจารณาข้อเสนอของผู้ยื่นข้อเสนอโดยไม่มี  
ผู้ยื่นข้อเสนอนั้น ในกรณีดังต่อไปนี้

(๑) ไม่ปรากฏชื่อผู้ยื่นข้อเสนอรายนั้นในบัญชีผู้รับเอกสารประกวดราคาอิเล็กทรอนิกส์  
ทางระบบจัดซื้อจัดจ้างด้วยอิเล็กทรอนิกส์ หรือบัญชีรายชื่อผู้ซื้อเอกสารประกวดราคาอิเล็กทรอนิกส์ทางระบบการ  
จัดซื้อจัดจ้างด้วยอิเล็กทรอนิกส์ของการยาสูบแห่งประเทศไทย

(๒) ไม่กรอกชื่อผู้ยื่นข้อเสนอในการเสนอราคาทางระบบจัดซื้อจัดจ้างด้วย  
อิเล็กทรอนิกส์

(๓) เสนอรายละเอียดแตกต่างไปจากเงื่อนไขที่กำหนดในเอกสารประกวดราคา  
อิเล็กทรอนิกส์ที่เป็นสาระสำคัญ หรือมีผลทำให้เกิดความได้เปรียบเสียเปรียบแก่ผู้ยื่นข้อเสนอรายอื่น

๖.๕ ในการตัดสินการประกวดราคาอิเล็กทรอนิกส์หรือในการทำสัญญา คณะกรรมการ



พิจารณาผลการประกวดราคาอิเล็กทรอนิกส์หรือการยาสูบแห่งประเทศไทย มีสิทธิให้ผู้ยื่นข้อเสนอชี้แจงข้อเท็จจริงเพิ่มเติมได้ การยาสูบแห่งประเทศไทยมีสิทธิที่จะไม่รับข้อเสนอ ไม่รับราคา หรือไม่ทำสัญญา หากข้อเท็จจริงดังกล่าวไม่มีความเหมาะสมหรือไม่ถูกต้อง

๖.๖ การยาสูบแห่งประเทศไทยทรวซึ่งสิทธิที่จะไม่รับราคาต่ำสุด หรือราคาหนึ่งราคาใด หรือราคาที่เสนอทั้งหมดก็ได้ และอาจพิจารณาเลือกจ้างในจำนวน หรือขนาด หรือเฉพาะรายการหนึ่งรายการใด หรืออาจจะยกเลิกการประกวดราคาอิเล็กทรอนิกส์โดยไม่พิจารณาจัดจ้างเลยก็ได้ สุดแต่จะพิจารณา ทั้งนี้ เพื่อประโยชน์ของการยาสูบแห่งประเทศไทยเป็นสำคัญ และให้ถือว่า การตัดสินใจของการยาสูบแห่งประเทศไทยเป็นเด็ดขาด ผู้ยื่นข้อเสนอจะเรียกร้องค่าใช้จ่าย หรือค่าเสียหายใดๆ มิได้ รวมทั้งการยาสูบแห่งประเทศไทยจะพิจารณายกเลิกการประกวดราคาอิเล็กทรอนิกส์และลงโทษผู้ยื่นข้อเสนอเป็นผู้ทำงาน ไม่ว่าจะเป็นผู้ยื่นข้อเสนอที่ได้รับการคัดเลือกหรือไม่ก็ตาม หากมีเหตุที่เชื่อถือได้ว่าการยื่นข้อเสนอกระทำการโดยไม่สุจริต เช่น การเสนอเอกสารอันเป็นเท็จ หรือใช้ชื่อบุคคลธรรมดา หรือนิติบุคคลอื่นมายื่นข้อเสนอแทน เป็นต้น

ในกรณีที่ผู้ยื่นข้อเสนอรายที่เสนอราคาต่ำสุด เสนอราคาต่ำจนคาดหมายได้ว่าไม่อาจดำเนินงานตามเอกสารประกวดราคาอิเล็กทรอนิกส์ได้ คณะกรรมการพิจารณาผลการประกวดราคาอิเล็กทรอนิกส์หรือการยาสูบแห่งประเทศไทย จะให้ผู้ยื่นข้อเสนอชี้แจงและแสดงหลักฐานที่ทำให้เชื่อได้ว่า ผู้ยื่นข้อเสนอสามารถดำเนินงานตามเอกสารประกวดราคาอิเล็กทรอนิกส์ให้เสร็จสมบูรณ์ หากคำชี้แจงไม่เป็นที่รับฟังได้ การยาสูบแห่งประเทศไทย มีสิทธิที่จะไม่รับข้อเสนอหรือไม่รับราคาของผู้ยื่นข้อเสนอรายนั้น ทั้งนี้ ผู้ยื่นข้อเสนอดังกล่าวไม่มีสิทธิเรียกร้องค่าใช้จ่ายหรือค่าเสียหายใดๆ จากการยาสูบแห่งประเทศไทย

๖.๗ ก่อนลงนามในสัญญาการยาสูบแห่งประเทศไทย อาจประกาศยกเลิกการประกวดราคาอิเล็กทรอนิกส์ หากปรากฏว่ามีการกระทำที่เข้าลักษณะผู้ยื่นข้อเสนอที่ชนะการประกวดราคาหรือที่ได้รับการคัดเลือก มีผลประโยชน์ร่วมกัน หรือมีส่วนได้เสียกับผู้ยื่นข้อเสนอรายอื่น หรือขัดขวางการแข่งขันอย่างเป็นธรรม หรือสมยอมกันกับผู้ยื่นข้อเสนอรายอื่น หรือเจ้าหน้าที่ในการเสนอราคา หรือสื่อว่ากระทำการทุจริตอื่นใดในการเสนอราคา

## ๗. การทำสัญญาจ้าง

ผู้ชนะการประกวดราคาอิเล็กทรอนิกส์จะต้องทำสัญญาจ้างตามแบบสัญญา ดังระบุในข้อ ๑.๓ หรือทำข้อตกลงเป็นหนังสือกับการยาสูบแห่งประเทศไทย ภายใน ๗ วัน นับถัดจากวันที่ได้รับแจ้ง และจะต้องวางหลักประกันสัญญาเป็นจำนวนเงินเท่ากับร้อยละ ๕ ของราคาค่าจ้างที่ประกวดราคาอิเล็กทรอนิกส์ได้ ให้การยาสูบแห่งประเทศไทยยึดถือไว้ในขณะทำสัญญา โดยใช้หลักประกันอย่างหนึ่งอย่างใดดังต่อไปนี้

๗.๑ เงินสด

๗.๒ เช็คหรือตราพท์ที่ธนาคารสั่งจ่ายให้แก่ การยาสูบแห่งประเทศไทย โดยเป็นเช็คลงวันที่ทำสัญญา หรือก่อนหน้านั้น ไม่เกิน ๓ วัน ทำการ ของการยาสูบแห่งประเทศไทย

๗.๓ หนังสือค้ำประกันของธนาคารภายในประเทศ ตามแบบหนังสือค้ำประกัน ดังระบุในข้อ ๑.๔ (๒) หรือจะเป็นหนังสือค้ำประกันอิเล็กทรอนิกส์ตามวิธีการที่กรมบัญชีกลางกำหนด

๗.๔ หนังสือค้ำประกันของบริษัทเงินทุน หรือบริษัทเงินทุนหลักทรัพย์ที่ได้รับอนุญาตให้ประกอบกิจการเงินทุนเพื่อการพาณิชย์และประกอบธุรกิจค้ำประกัน ตามประกาศของธนาคารแห่งประเทศไทย ตาม

รายชื่อบริษัทเงินทุนที่ธนาคารแห่งประเทศไทยแจ้งเวียนให้ทราบ โดยอนุโลมให้ใช้ตามตัวอย่างหนังสือคำประกันของธนาคารที่คณะกรรมการนโยบายกำหนด ดังระบุในข้อ ๑.๔ (๒)

๗.๕ พันธบัตรรัฐบาลไทย

หลักประกันนี้จะคืนให้ โดยไม่มีดอกเบี้ยภายใน ๑๕ วันนับถัดจากวันที่ผู้ชนะการประกวดราคาอิเล็กทรอนิกส์ (ผู้รับจ้าง) พ้นจากข้อผูกพันตามสัญญาจ้างแล้ว

หลักประกันนี้จะคืนให้ โดยไม่มีดอกเบี้ย ตามอัตราส่วนของงานจ้างซึ่งการยาสูบแห่งประเทศไทย ได้รับมอบไว้แล้ว

๘. ค่าจ้างและการจ่ายเงิน

การยาสูบแห่งประเทศไทยจะจ่ายค่าจ้างตามที่กำหนดในรายละเอียดขอบเขตของงาน และได้รับความเห็นชอบจากคณะกรรมการตรวจรับพัสดุแล้ว

๙. อัตราค่าปรับ

ค่าปรับตามแบบสัญญาจ้างแนบท้ายเอกสารประกวดราคาอิเล็กทรอนิกส์นี้ หรือข้อตกลงจ้างเป็นหนังสือจะกำหนด ดังนี้

๙.๑ กรณีที่ผู้รับจ้างนำงานที่รับจ้างไปจ้างช่วงให้ผู้อื่นทำอีกทอดหนึ่งโดยไม่ได้รับอนุญาตจากการยาสูบแห่งประเทศไทย จะกำหนดค่าปรับสำหรับการฝ่าฝืนดังกล่าวเป็นจำนวนร้อยละ ๑๐.๐๐ ของวงเงินของงานจ้างช่วงนั้น

๙.๒ กรณีที่ผู้รับจ้างปฏิบัติผิดสัญญาจ้างนอกเหนือจากข้อ ๙.๑ จะกำหนดค่าปรับตามที่กำหนดในรายละเอียดขอบเขตของงาน

๑๐. การรับประกันความชำรุดบกพร่อง

ผู้ชนะการประกวดราคาอิเล็กทรอนิกส์ซึ่งได้ทำข้อตกลงเป็นหนังสือ หรือทำสัญญาจ้าง ตามแบบดังระบุในข้อ ๑.๓ แล้วแต่กรณี จะต้องรับประกันความชำรุดบกพร่องของงานจ้างที่เกิดขึ้นภายในระยะเวลาไม่น้อยกว่า - นับถัดจากวันที่การยาสูบแห่งประเทศไทยได้รับมอบงาน โดยผู้รับจ้างต้องบริหารจัดการซ่อมแซมแก้ไขให้ใช้งานได้ดีดังเดิมภายใน - วัน นับถัดจากวันที่ได้รับแจ้งความชำรุดบกพร่อง

๑๑. ข้อสงวนสิทธิในการยื่นข้อเสนอและอื่น ๆ

๑๑.๑ เงินค่าจ้างสำหรับงานจ้างครั้งนี้ ได้มาจากเงินงบประมาณประจำปี พ.ศ. ๒๕๖๓

การลงนามในสัญญาจะกระทำต่อเมื่อ การยาสูบแห่งประเทศไทยได้รับอนุมัติเงินค่าจ้างจากเงินงบประมาณประจำปี พ.ศ. ๒๕๖๓ แล้วเท่านั้น

๑๑.๒ เมื่อการยาสูบแห่งประเทศไทยได้คัดเลือกผู้ยื่นข้อเสนอรายใด ให้เป็นผู้รับจ้าง และได้ตกลงจ้างตามประกวดราคาอิเล็กทรอนิกส์แล้ว ถ้าผู้รับจ้างจะต้องส่งหรือนำสิ่งของมาเพื่องานจ้างดังกล่าวเข้ามาจากต่างประเทศ และของนั้นต้องนำเข้ามาโดยทางเรือในเส้นทางที่มีเรือไทยเดินอยู่ และสามารถให้บริการรับขนได้ตามที่รัฐมนตรีว่าการกระทรวงคมนาคมประกาศกำหนด ผู้ยื่นข้อเสนอซึ่งเป็นผู้รับจ้างจะต้องปฏิบัติตามกฎหมายว่าด้วยการส่งเสริมการพาณิชย์ ดังนี้

(๑) แจ้งการส่งหรือนำสิ่งของดังกล่าวเข้ามาจากต่างประเทศ ต่อกรมเจ้าท่า ภายใน

๗ วัน นับตั้งแต่วันที่ผู้รับจ้างส่งหรือซื้อของจากต่างประเทศ เว้นแต่เป็นของที่รัฐมนตรีว่าการกระทรวงคมนาคม ประกาศยกเว้นให้บรรทุกโดยเรืออื่นได้

(๒) จัดการให้สิ่งของดังกล่าวบรรทุกโดยเรือไทย หรือเรือที่มีสิทธิเช่นเดียวกับเรือไทย จากต่างประเทศมายังประเทศไทย เว้นแต่จะได้รับอนุญาตจากกรมเจ้าท่า ให้บรรทุกสิ่งของนั้น โดยเรืออื่นที่มีใช่เรือไทย ซึ่งจะต้องได้รับอนุญาตเช่นนั้นก่อนบรรทุกของลงเรืออื่น หรือเป็นของที่รัฐมนตรีว่าการกระทรวงคมนาคม ประกาศยกเว้นให้บรรทุกโดยเรืออื่น

(๓) ในกรณีที่ไม่ปฏิบัติตาม (๑) หรือ (๒) ผู้รับจ้างจะต้องรับผิดชอบตามกฎหมายว่าด้วยการส่งเสริมการพาณิชย์

๑๑.๓ ผู้ยื่นข้อเสนอซึ่งการยาสูบแห่งประเทศไทยได้คัดเลือกแล้ว ไม่ไปทำสัญญา หรือข้อตกลง ภายในเวลาที่การยาสูบแห่งประเทศไทยกำหนดตั้งระบุไว้ในข้อ ๗ การยาสูบแห่งประเทศไทยจะริบหลักประกันการยื่นข้อเสนอ หรือเรียกจากผู้ออกหนังสือค้ำประกันการยื่นข้อเสนอทันที และอาจพิจารณาเรียกชดเชยความเสียหายอื่น (ถ้ามี) รวมทั้งจะพิจารณาให้เป็นผู้ทำงานตามระเบียบกระทรวงการคลังว่าด้วยการจัดซื้อจัดจ้างและการบริหารพัสดุภาครัฐ

๑๑.๔ การยาสูบแห่งประเทศไทยสงวนสิทธิ์ที่จะแก้ไขเพิ่มเติมเงื่อนไข หรือข้อกำหนดในแบบสัญญาให้เป็นไปตามความเห็นของสำนักงานอัยการสูงสุด (ถ้ามี)

๑๑.๕ ในกรณีที่เอกสารแนบท้ายเอกสารประกวดราคาอิเล็กทรอนิกส์ มีความขัดหรือแย้งกัน ผู้ยื่นข้อเสนอจะต้องปฏิบัติตามคำวินิจฉัยของการยาสูบแห่งประเทศไทย คำวินิจฉัยดังกล่าวให้ถือเป็นที่สุด และผู้ยื่นข้อเสนอไม่มีสิทธิเรียกร้องค่าใช้จ่ายใดๆ เพิ่มเติม

๑๑.๖ การยาสูบแห่งประเทศไทย อาจประกาศยกเลิกการจัดจ้างในกรณีต่อไปนี้ได้ โดยที่ผู้ยื่นข้อเสนอจะเรียกร้องค่าเสียหายใดๆ จากการยาสูบแห่งประเทศไทยไม่ได้

(๑) ไม่ได้รับการจัดสรรเงินที่จะใช้ในการจัดจ้างหรือได้รับจัดสรรแต่ไม่เพียงพอที่จะทำการจัดจ้างครั้งนี้ต่อไป

(๒) มีการกระทำที่เข้าลักษณะผู้ยื่นข้อเสนอที่ชนะการจัดจ้างหรือที่ได้รับการคัดเลือก มีผลประโยชน์ร่วมกัน หรือมีส่วนได้เสียกับผู้ยื่นข้อเสนอรายอื่น หรือขัดขวางการแข่งขันอย่างเป็นธรรม หรือสมยอมกันกับผู้ยื่นข้อเสนอรายอื่น หรือเจ้าหน้าที่ในการเสนอราคา หรือสื่อว่ากระทำการทุจริตอื่นใดในการเสนอราคา

(๓) การทำการจัดจ้างครั้งนี้ต่อไปอาจก่อให้เกิดความเสียหายแก่การยาสูบแห่งประเทศไทย หรือกระทบต่อประโยชน์สาธารณะ

(๔) กรณีอื่นในทำนองเดียวกับ (๑) (๒) หรือ (๓) ตามที่กำหนดในกฎกระทรวง ซึ่งออกตามความในกฎหมายว่าด้วยการจัดซื้อจัดจ้างและการบริหารพัสดุภาครัฐ

## ๑๒. การปฏิบัติตามกฎหมายและระเบียบ

ในระหว่างระยะเวลาการจ้าง ผู้ยื่นข้อเสนอที่ได้รับการคัดเลือกให้เป็นผู้รับจ้างต้องปฏิบัติตามหลักเกณฑ์ที่กฎหมายและระเบียบได้กำหนดไว้โดยเคร่งครัด

## ๑๓. การประเมินผลการปฏิบัติงานของผู้ประกอบการ

การยาสูบแห่งประเทศไทย สามารถนำผลการปฏิบัติงานแล้วเสร็จตามสัญญาของผู้ยื่นข้อเสนอ  
ที่ได้รับการคัดเลือกให้เป็นผู้รับจ้างเพื่อนำมาประเมินผลการปฏิบัติงานของผู้ประกอบการ  
ทั้งนี้ หากผู้ยื่นข้อเสนอที่ได้รับการคัดเลือกไม่ผ่านเกณฑ์ที่กำหนดจะถูกระงับการยื่นข้อเสนอหรือ  
ทำสัญญากับการยาสูบแห่งประเทศไทย ไว้ชั่วคราว

การยาสูบแห่งประเทศไทย

พฤษภาคม ๒๕๖๒

ขอบเขตของงานจ้างเหมาบุคคลภายนอกทำความสะอาดอาคารบริเวณต่างๆ  
ภายในอาคาร ณ การยาสูบแห่งประเทศไทย พระนครศรีอยุธยา  
ประจำปีงบประมาณ 2563

1. ความเป็นมา

ด้วยการยาสูบแห่งประเทศไทย พระนครศรีอยุธยา ซึ่งต่อไปนี้เรียกว่า “ยสท. อยุธยา” ที่ตั้ง เลขที่ 999 หมู่ 4 ตำบลอุทัย อำเภอบางบาล จังหวัดพระนครศรีอยุธยา 13210 ได้รับงบประมาณประจำปี 2563 สำหรับเป็นงบประมาณจ้างเหมาบุคคลภายนอกทำความสะอาดอาคารบริเวณต่าง ๆ ภายในอาคาร เพื่อดูแลสถานที่ให้เกิดความสะอาด

2. วัตถุประสงค์

เพื่อทำความสะอาดพื้นภายในอาคารต่าง ๆ, ฝ้าเพดาน, ฝาผนัง, เฟอร์นิเจอร์, เครื่องใช้สำนักงาน, ห้องสุขา, ห้องอาบน้ำ, บ่อน้ำหน้าอาคาร B-01, ลานพื้นคอนกรีต, ลานจอดรถ, ทางเท้า, ถนน, รางระบายน้ำ, ระเบียงพื้นคอนกรีต ชั้น 2 (อาคาร B02, B04 ด้านอาคารฝ่ายการพิมพ์) และบ่อตกไขมัน โดยผู้รับจ้างต้องปฏิบัติตามข้อกำหนดในรายการนี้ และปฏิบัติตามประกาศโรงงานยาสูบ กระทรวงการคลัง ที่ 3/2554 ลงวันที่ 7 กุมภาพันธ์ 2554 (เอกสารแนบ) เรื่อง ข้อกำหนดเกี่ยวกับความปลอดภัยในการทำงาน สำหรับงานทำความสะอาดภายในโรงงานยาสูบ ทุกประการ

3. ระยะเวลาการปฏิบัติงาน

3.1 กำหนดระยะเวลาจ้างเหมา 12 เดือน นับตั้งแต่วันที่ 1 ตุลาคม 2562 ถึงวันที่ 30 กันยายน 2563

3.2 วันและเวลาการทำงาน

วันทำงาน ได้แก่ วันจันทร์ ถึง วันศุกร์

เวลาทำงาน ได้แก่ เวลา 07.30 น. ถึงเวลา 16.30 น. ระหว่างเวลา 11.30 น. ถึงเวลา 12.30 น. เป็นเวลาพักรับประทานอาหารกลางวัน รวมเวลาทำงานวันละ 8 ชั่วโมง

วันหยุด ได้แก่ วันเสาร์ วันอาทิตย์ และวันหยุดนักขัตฤกษ์ และตามที่การยาสูบแห่งประเทศไทย กำหนด

3.3 กรณีที่ ยสท. อยุธยา เรียกให้ปฏิบัติงานนอกเหนือจากวันทำงานปกติ จะแจ้งให้ผู้รับจ้างทราบก่อนล่วงหน้าอย่างน้อย 4 ชั่วโมง สำหรับวันปฏิบัติงานปกติ และจะแจ้งให้ทราบก่อนล่วงหน้าอย่างน้อย 2 วัน สำหรับการปฏิบัติงานในวันหยุดหรือวันนักขัตฤกษ์ ทั้งนี้ ยสท. อยุธยา จะจ่ายเงินค่าจ้างตามที่เกิดขึ้นจริงในอัตรา 320.- บาท/คน/วัน และ/หรือ 40.- บาท/ชั่วโมง/คน พร้อมคูณจำนวนเท่าของค่าแรงตามกฎหมายแรงงาน


#### 4. รายละเอียดขอบเขตของงาน

เพื่อความสะอาดภายในอาคารต่าง ๆ ภายใน ยสท. อยุธยา จำนวน 2 รายการ พื้นที่รวมโดยประมาณ 224,964.00 ตารางเมตร มีจำนวนพนักงานปฏิบัติงานในพื้นที่ รวมทั้งสิ้นจำนวน 120 คน โดยมีรายละเอียดของงาน ดังนี้


4.1 ทำความสะอาดพื้นภายในอาคารโรงพิมพ์และคลังเก็บพัสดุหีบห่อ (B-04) (ด้านอาคารฝ่ายการพิมพ์), ฝ้าเพดาน, ฝ้าผนัง, เฟอร์นิเจอร์, เครื่องใช้สำนักงาน, ห้องสุขา, ห้องอาบน้ำ, ลานพื้นคอนกรีต, ทางเท้า, ถนน, รางระบายน้ำ, ระเบียงพื้นคอนกรีต ชั้น 2 พื้นที่โดยประมาณ 23,328 ตารางเมตร โดยให้มีจำนวนพนักงานปฏิบัติงานในพื้นที่ จำนวน 12 คน

4.2 ทำความสะอาดพื้นภายในอาคารต่าง ๆ, ฝ้าเพดาน, ฝ้าผนัง, เฟอร์นิเจอร์, เครื่องใช้สำนักงาน, ห้องสุขา, ห้องอาบน้ำ, บ่อน้ำหน้าอาคาร B-01, ลานพื้นคอนกรีต, ลานจอดรถ, ทางเท้า, ถนน, รางระบายน้ำ, ระเบียงพื้นคอนกรีต ชั้น 2 (อาคาร B02) และบ่อดักไขมัน (อาคาร B-01) โดยให้มีจำนวนพนักงานปฏิบัติงานในพื้นที่รวมจำนวน 108 คน ดังนี้

ลำดับที่	อาคาร	พื้นที่ โดยประมาณ (ตรม.)	จำนวนพนักงาน (คน)
1.	อาคารสำนักงานชั่วคราว	1,600.00	1
2.	อาคารสำนักงาน (B-01)	29,800.00	8
3.	อาคารโรงงานหลัก (B-02)	87,700.00	63
4.	อาคารศูนย์พลังงาน (B-03)	7,800.00	3
5.	อาคารโรงพิมพ์และคลังเก็บพัสดุหีบห่อ (B-04) (ด้านอาคารฝ่ายจัดหา)	20,736.00	7
6.	อาคารคลังเก็บวัตถุดิบประเภทใบยา (B-06)	16,400.00	7
7.	อาคารคลังเก็บวัตถุดิบประเภทใบยา (B-07)	16,400.00	7
8.	อาคารวิศวกรรมบริการและซ่อมบำรุง (B-08)	14,300.00	8
9.	อาคารโกดังเก็บวัตถุดิบอันตรายและเก็บวัตถุเสียหาย (B-09)	5,900.00	2
10.	อาคารสถานีบริการน้ำมัน และพื้นที่จอดรถ (B-10)	1,000.00	2
	รวม	201,636.00	108




#### รายละเอียดปรากฏตามแบบแปลนอาคารแนบท้าย

หมายเหตุ : ผู้ว่าจ้างอาจปรับเปลี่ยนจำนวนพนักงานในแต่ละพื้นที่ ได้ตามความเหมาะสม

  
## 5. คุณสมบัติของผู้ยื่นข้อเสนอ

- 5.1 มีความสามารถตามกฎหมาย
- 5.2 ไม่เป็นบุคคลล้มละลาย
- 5.3 ไม่อยู่ระหว่างเลิกกิจการ
- 5.4 ไม่เป็นบุคคลซึ่งอยู่ระหว่างถูกระงับการยื่นข้อเสนอหรือทำสัญญากับหน่วยงานของรัฐไว้ชั่วคราวเนื่องจากเป็นผู้ที่ไม่ผ่านเกณฑ์การประเมินผลการปฏิบัติงานของผู้ประกอบการตามระเบียบที่รัฐมนตรีว่าการกระทรวงการคลังกำหนด ตามที่ประกาศเผยแพร่ในระบบเครือข่ายสารสนเทศของกรมบัญชีกลาง
- 5.5 ไม่เป็นบุคคลซึ่งถูกระงับชื่อไว้ในบัญชีรายชื่อผู้ทำงาน และได้แจ้งเวียนชื่อให้เป็นผู้ทำงานของหน่วยงานของรัฐในระบบเครือข่ายสารสนเทศของกรมบัญชีกลาง ซึ่งรวมถึงนิติบุคคลที่ผู้ทำงานเป็นหุ้นส่วนผู้จัดการ กรรมการผู้จัดการ ผู้บริหาร ผู้มีอำนาจในการดำเนินงานในกิจการของนิติบุคคลนั้นด้วย
- 5.6 มีคุณสมบัติและไม่มีลักษณะต้องห้ามตามที่คณะกรรมการนโยบายการจัดซื้อจัดจ้าง และการบริหารพัสดุภาครัฐกำหนดในราชกิจจานุเบกษา
- 5.7 ผู้ยื่นข้อเสนอต้องเป็นนิติบุคคลประเภทห้างหุ้นส่วนจำกัด บริษัทจำกัด บริษัทมหาชนจำกัด หรือ และได้จดทะเบียนเป็นนิติบุคคล หรือจดทะเบียนพาณิชย์โดยมีวัตถุประสงค์ประกอบกิจการเกี่ยวกับการให้บริการทำความสะอาด ไม่น้อยกว่า 1 ปี นับแต่วันที่ยื่นเอกสาร และมีกิจการและฐานการเงินมั่นคง เพียงพอที่จะทำงานรับจ้างให้ดำเนินไปด้วยความมั่นคงปราศจากอุปสรรค
- 5.8 ผู้ยื่นข้อเสนอต้องมีประสบการณ์ในการทำทำความสะอาดตามวัตถุประสงค์นี้ให้แก่ หน่วยงานราชการ รัฐวิสาหกิจ หรือองค์การมหาชน หรือบริษัทจำกัด หรือบริษัทมหาชนจำกัด จำนวนเงินไม่น้อยกว่า 5 ล้านบาท ในสัญญาเดียว และเป็นผลงานไม่เกิน 5 ปี นับถึงวันยื่นเอกสาร โดยแสดงหลักฐานเป็นหนังสือรับรอง หรือสัญญาจ้าง หรือใบสั่งจ้าง (ถ้าเป็นสำเนาถ่ายจะต้องรับรองสำเนาถูกต้อง โดยผู้มีอำนาจพร้อมประทับตรา (ถ้ามี) ด้วย) มาแสดงในวันยื่นเอกสาร
- 5.9 ผู้ยื่นข้อเสนอต้องจดทะเบียนประกันสังคม โดยแนบหลักฐานการจดทะเบียนประกันสังคมกับกระทรวงแรงงานมาในวันยื่นเอกสาร
- 5.10 เป็นนิติบุคคลผู้มีอาชีพรับจ้างงานที่ประกวดราคาอิเล็กทรอนิกส์ดังกล่าว
- 5.11 ไม่เป็นผู้มีผลประโยชน์ร่วมกับผู้ยื่นเสนอราคารายอื่นที่เข้ายื่นข้อเสนอให้แก่ ยศท. อยุธยา ณ วันประกาศประกวดราคาอิเล็กทรอนิกส์ หรือไม่เป็นผู้กระทำการอันเป็นการขัดขวางการแข่งขันราคาอย่างเป็นธรรมในการประกวดราคาอิเล็กทรอนิกส์ครั้งนี้
- 5.12 ไม่เป็นผู้ได้รับเอกสิทธิ์หรือความคุ้มกัน ซึ่งอาจปฏิเสธไม่ยอมขึ้นศาลไทย เว้นแต่รัฐบาลของผู้ยื่นข้อเสนอได้มีคำสั่งให้สละสิทธิ์ และความคุ้มกันเช่นนั้น

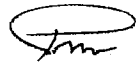



5.13 ผู้ยื่นข้อเสนอต้องลงทะเบียนในระบบจัดซื้อจัดจ้างภาครัฐด้วยอิเล็กทรอนิกส์ (Electronic Government Procurement : e-GP) ของกรมบัญชีกลาง

5.14 ผู้ยื่นข้อเสนอต้องได้รับการรับรองมาตรฐานระบบบริหารงานคุณภาพ ISO 9001:2008 หรือการรับรองมาตรฐานที่สูงกว่า

5.15 ยสท. อยุธยา สงวนสิทธิที่จะไม่พิจารณาผู้รับจ้างที่ถูกเตือนจากการยาสูบฯ ฐานไม่ปฏิบัติตามสัญญาด้วยหนังสือตั้งแต่ 2 ครั้งขึ้นไป

5.16 ยสท. อยุธยา จะไม่รับพิจารณาผู้ที่ไม่นำหลักฐานมาแสดงตามวันที่กำหนดไว้ หากปรากฏภายหลังว่าหลักฐานที่นำมาแสดงเป็นเท็จ หรือปลอม การยาสูบฯ จะถือว่าการเสนอราคาของผู้รับจ้างรายนั้น เป็นโมฆะ

## 6. หลักฐานการยื่นข้อเสนอ

ผู้ยื่นข้อเสนอจะต้องเสนอเอกสารหลักฐาน (พร้อมทั้งรับรองสำเนาถูกต้องทุกแผ่น) ยื่นมาพร้อมกับการเสนอราคา โดยแยกเป็น 2 ส่วน คือ

### 6.1 ส่วนที่ 1 อย่างน้อยต้องมีเอกสารดังต่อไปนี้

(1) ในกรณีผู้ยื่นข้อเสนอเป็นนิติบุคคล

(ก) ห้างหุ้นส่วนสามัญ หรือห้างหุ้นส่วนจำกัด ให้ยื่นสำเนาหนังสือรับรองการจดทะเบียนนิติบุคคล บัญชีรายชื่อหุ้นส่วนผู้จัดการ ผู้มีอำนาจควบคุม (ถ้ามี)


(ข) บริษัทจำกัด หรือบริษัทมหาชนจำกัด ให้ยื่นสำเนาหนังสือรับรองการจดทะเบียนนิติบุคคล หนังสือบริคณห์สนธิ บัญชีรายชื่อกรรมการผู้จัดการ ผู้มีอำนาจควบคุม (ถ้ามี) บัญชีผู้ถือหุ้นรายใหญ่ (ถ้ามี) และบัญชีรายชื่อผู้ถือหุ้น (บอจ.5)

(2) ในกรณีผู้ยื่นข้อเสนอเป็นบุคคลธรรมดา หรือคณะบุคคลที่มีโชินิติบุคคล ให้ยื่นสำเนาบัตรประจำตัวประชาชนของผู้ยื่นสำเนาข้อตกลงที่แสดงถึงการเข้าเป็นหุ้นส่วน (ถ้ามี) สำเนาบัตรประจำตัวประชาชนของผู้เป็นหุ้นส่วน หรือสำเนาหนังสือเดินทางของผู้เป็นหุ้นส่วนที่ได้ถือสัญชาติไทย พร้อมทั้งรับรองสำเนาถูกต้อง


(3) ในกรณีผู้ยื่นข้อเสนอเป็นผู้ยื่นข้อเสนอร่วมกันในฐานะเป็นผู้ร่วมค้า ให้ยื่นสำเนาสัญญาของการเข้าร่วมค้า และเอกสารตามที่ระบุไว้ใน (1) หรือ (2) ของผู้ร่วมค้า แล้วแต่กรณี

ผู้ยื่นข้อเสนอที่ยื่นข้อเสนอในนามของกิจการร่วมค้า ต้องมีคุณสมบัติตามหนังสือที่ นร (กพท) 1305/ว2457 ลงวันที่ 16 มีนาคม 2543 ดังนี้

(ก) กรณีกิจการร่วมค้าได้จดทะเบียนเป็นนิติบุคคลใหม่ กิจการร่วมค้าที่จดทะเบียนเป็นนิติบุคคลใหม่ จะต้องมีคุณสมบัติครบถ้วนตามเงื่อนไขที่กำหนด ส่วนคุณสมบัติด้านผลงาน กิจการร่วมค้าดังกล่าวสามารถนำผลงานของผู้ที่เข้าร่วมค้ามาใช้แสดงเป็นผลงานของกิจการร่วมค้าได้

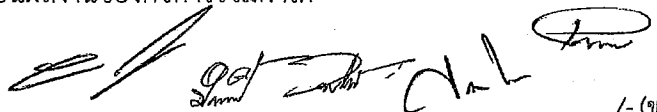

1-(ข) ...

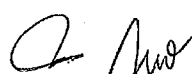(ข) กรณีที่กิจการร่วมค้าไม่ได้จดทะเบียนเป็นนิติบุคคลใหม่จะต้องมีข้อตกลงระหว่างผู้เข้าร่วมค้าเป็นหนังสือ กำหนดให้ผู้เข้าร่วมค้ารายใดรายหนึ่งเป็นนิติบุคคลหลัก (Lead Firm) ของกิจการร่วมค้า โดยที่นิติบุคคลแต่ละนิติบุคคลที่เข้าร่วมค้าทุกราย จะต้องมีคุณสมบัติครบถ้วนตามเงื่อนไขที่กำหนด ยกเว้นคุณสมบัติด้านผลงาน กิจการร่วมค้าดังกล่าวสามารถนำผลงานของนิติบุคคลหลักรายเดียวมาชี้แจงแสดงผลงานของกิจการร่วมค้าได้

- (4) สำเนาใบทะเบียนพาณิชย์ (ถ้ามี)
- (5) สำเนาใบทะเบียนภาษีมูลค่าเพิ่ม (ถ้ามี)

### 6.2 ส่วนที่ 2 อย่างน้อยต้องมีเอกสารดังต่อไปนี้

- (1) ในกรณีผู้ยื่นข้อเสนอมอบอำนาจให้บุคคลอื่นกระทำการแทน ให้แนบหนังสือมอบอำนาจ ซึ่งติดอากรแสตมป์ตามกฎหมาย โดยมีหลักฐานแสดงตัวตนของผู้มอบอำนาจ และผู้รับมอบอำนาจ ทั้งนี้ หากผู้รับมอบอำนาจเป็นบุคคลธรรมดาต้องเป็นผู้ที่บรรลุนิติภาวะตามกฎหมายแล้วเท่านั้น
- (2) เอกสารแสดงว่ามีประสบการณ์ในงานทำสะอาดให้แก่ หน่วยงานราชการ รัฐวิสาหกิจ หรือ องค์การมหาชน หรือบริษัทจำกัด หรือบริษัทมหาชนจำกัด จำนวนเงินไม่น้อยกว่า 5 ล้านบาท ในสัญญาเดียว และเป็นผลงานไม่เกิน 5 ปี นับถึงวันยื่นเอกสาร อย่างน้อย 1 แห่ง โดยยื่นเป็นหนังสือรับรองผลงาน หรือสัญญา หรือ สำเนาใบสั่ง
- (3) เอกสารการรับรองมาตรฐานระบบบริหารคุณภาพ ISO 9001:2008 หรือการรับรองมาตรฐานที่สูงกว่า (ถ้ามี)
- (4) แบบแสดงการลงทะเบียนในระบบ e-GP
- (5) หนังสือการจดทะเบียนประกันสังคม และหนังสือการจดทะเบียนจ่ายเงินสมทบกองทุนเงินทดแทน

### 7. การเสนอราคา

7.1 ผู้ยื่นข้อเสนอต้องยื่นเสนอราคาตามแบบที่ ยสท. อยุธยา กำหนดไว้ โดยไม่มีเงื่อนไขใดๆ ทั้งสิ้น และจะต้องกรอกข้อความให้ถูกต้องครบถ้วน ลงลายมือชื่อของผู้ยื่นข้อเสนอให้ชัดเจน จำนวนเงินที่เสนอต้องระบุตรงกันทั้งตัวเลข และตัวหนังสือ โดยไม่มีการขีดลบหรือแก้ไข หากมีการขีดลบ ตกเติม แก้ไข เปลี่ยนแปลง จะต้องลงลายมือชื่อผู้ยื่นข้อเสนอพร้อมประทับตรา (ถ้ามี) กำกับไว้ด้วยทุกแห่ง โดยผู้ยื่นข้อเสนอจะต้องเสนอราคาครบทุกรายการ

7.2 ผู้ยื่นข้อเสนอจะต้องเสนอราคาเป็นเงินบาท (รวมภาษีมูลค่าเพิ่ม) ซึ่งราคาที่เสนอจะต้องรวมค่าใช้จ่ายอื่นๆ ไว้แล้ว เช่น ค่าจัดส่งพัสดุ ค่าใช้จ่ายในการเดินทาง ค่าเครื่องมือ ค่าจ้างแรงงาน เป็นต้น โดยเสนอราคารวม ตามเงื่อนไขที่ระบุไว้ท้ายใบเสนอราคาให้ถูกต้อง ทั้งนี้ ราคารวมที่เสนอจะต้องตรงกันทั้งตัวเลข และตัวหนังสือ ถ้าไม่ตรงกันให้ถือตัวหนังสือเป็นสำคัญ

ราคาที่เสนอ จะต้องเสนอกำหนดยื่นราคาตามเงื่อนไขที่ระบุไว้ท้ายใบเสนอราคา นับแต่วันเสนอราคา โดยภายในกำหนดยื่นราคา ผู้ยื่นข้อเสนอต้องรับผิดชอบราคาที่ตนเสนอไว้ และจะถอนการเสนอราคามีได้

## 8. หลักเกณฑ์และสิทธิในการพิจารณา

8.1 ในการพิจารณาผลการยื่นข้อเสนอครั้งนี้ ยสท. อยุธยา จะพิจารณาตัดสิน โดยใช้เกณฑ์ราคา และพิจารณาจากราคารวมที่ต่ำสุด (รวมภาษีมูลค่าเพิ่ม)

8.2 ยสท. อยุธยา สงวนสิทธิ์ไม่พิจารณาข้อเสนอของผู้ยื่นข้อเสนอ โดยไม่มีการผ่อนผันในกรณีดังต่อไปนี้

(1) ไม่ปรากฏชื่อผู้ยื่นข้อเสนอรายนั้นในบัญชีรายชื่อผู้รับ/ผู้ซื้อเอกสารประกวดราคาอิเล็กทรอนิกส์ทางระบบจัดซื้อจัดจ้างด้วยอิเล็กทรอนิกส์ หรือเป็นผู้ยื่นข้อเสนอที่ไม่มีหนังสือเชิญชวนจากการยาสูบแห่งประเทศไทยแล้วแต่กรณี


(2) ไม่กรอกชื่อผู้ยื่นข้อเสนอในการเสนอราคา

(3) เสนอรายละเอียดแตกต่างไปจากเงื่อนไขที่กำหนดที่เป็นสาระสำคัญ หรือมีผลทำให้เกิดความได้เปรียบเสียเปรียบแก่ผู้ยื่นข้อเสนอรายอื่น

8.3 ในการตัดสินการประกวดราคาอิเล็กทรอนิกส์หรือในการทำสัญญา คณะกรรมการพิจารณาผลการประกวดราคาอิเล็กทรอนิกส์หรือ ยสท. อยุธยา มีสิทธิ์ให้ผู้ยื่นข้อเสนอชี้แจงข้อเท็จจริงเพิ่มเติมได้ ยสท. อยุธยา มีสิทธิ์ที่จะไม่รับข้อเสนอ ไม่รับราคา หรือไม่ทำสัญญา หากข้อเท็จจริงดังกล่าว ไม่เหมาะสมหรือไม่ถูกต้อง

8.4 การยาสูบแห่งประเทศไทยทรงไว้ซึ่งสิทธิที่จะไม่รับราคาต่ำสุด หรือราคาหนึ่งราคาใด หรือราคาที่ยื่นขอทั้งหมดก็ได้ และอาจพิจารณาเลือกจ้างในจำนวน หรือขนาด หรือเฉพาะรายการหนึ่งรายการใด หรืออาจจะยกเลิกการยื่นข้อเสนอ โดยไม่พิจารณาจ้างเลยก็ได้ สุดแต่จะพิจารณา ทั้งนี้ เพื่อประโยชน์ของการยาสูบแห่งประเทศไทยเป็นสำคัญ และให้ถือว่าการตัดสินของการยาสูบแห่งประเทศไทยเป็นเด็ดขาด ผู้ยื่นข้อเสนอจะเรียกร้องค่าเสียหายใดๆ มิได้ รวมทั้งการยาสูบแห่งประเทศไทยจะพิจารณายกเลิกการยื่นข้อเสนอ และลงโทษผู้ยื่นข้อเสนอเป็นผู้ทิ้งงาน ไม่ว่าจะเป็นผู้ยื่นข้อเสนอที่ได้รับการคัดเลือกหรือไม่ก็ตาม หากมีเหตุที่เชื่อได้ว่าการยื่นข้อเสนอกระทำการโดยไม่สุจริต เช่น การเสนอเอกสารอันเป็นเท็จ หรือใช้ข้อมูลคลาดเคลื่อนมาเสนอราคาแทน เป็นต้น

ในกรณีที่ผู้ยื่นข้อเสนอรายที่เสนอราคาต่ำสุด เสนอราคาต่ำจนคาดหมายได้ว่าไม่อาจดำเนินงานตามรายละเอียดขอบเขตของงานได้ การยาสูบแห่งประเทศไทยจะให้ผู้ยื่นข้อเสนอชี้แจง และแสดงหลักฐานที่ทำให้เชื่อได้ว่าผู้ยื่นข้อเสนอสามารถดำเนินงานตามรายละเอียดขอบเขตของงานให้เสร็จสมบูรณ์ หากคำชี้แจงไม่เป็นที่รับฟังได้การยาสูบแห่งประเทศไทยมีสิทธิ์ที่จะไม่รับข้อเสนอ หรือไม่รับราคาของผู้ยื่นข้อเสนอรายนั้น ทั้งนี้ ผู้ยื่นข้อเสนอดังกล่าวไม่มีสิทธิเรียกร้องค่าใช้จ่าย หรือค่าเสียหายใดๆ จากการยาสูบแห่งประเทศไทย

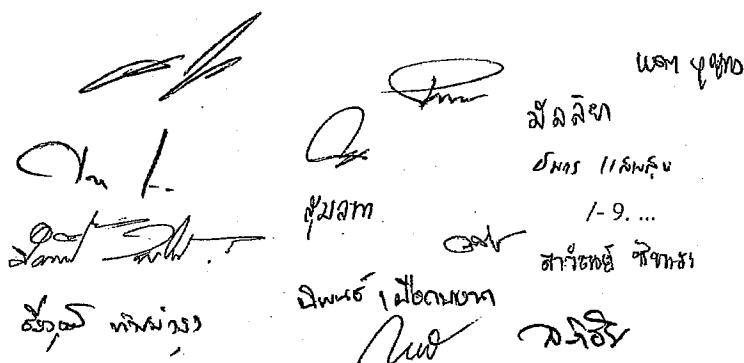
  

## 9. หน้าที่และความรับผิดชอบของผู้รับจ้าง

### 9.1 ผู้รับจ้าง

9.1.1 ผู้รับจ้างต้องจ่ายค่าแรงสุทธิให้กับพนักงาน ไม่ต่ำกว่าวันละ 320.- บาท/คน/วัน ตามข้อ 3.

9.1.2 ผู้รับจ้างต้องรับผิดชอบค่าแรงสุทธิและค่าใช้จ่ายอื่น เช่น ค่าสวัสดิการ อันเนื่องมาจากการปฏิบัติงานตามข้อกำหนดนี้ และกฎหมายแรงงาน ทั้งที่บัญญัติไว้ในปัจจุบันหรือที่จะใช้ในอนาคต รวมทั้งกฎหมายอื่นที่กำหนดไว้ โดยผู้รับจ้างไม่มีสิทธิที่จะเรียกร้องจากผู้ว่าจ้างไม่ว่ากรณีใดๆ

9.1.3 ผู้รับจ้างต้องจัดหาพนักงานจำนวน 120 คน ที่มีความประพฤติดี มีความสามารถปฏิบัติงานด้วยความเรียบร้อย ใช้เครื่องมือและอุปกรณ์ได้เป็นอย่างดี สัญชาติไทย ไม่เป็นโรคติดต่อ และโรคที่สังคมรังเกียจ ไม่เป็นบุคคลที่มีประวัติทางอาชญากรรม และยาเสพติดมาก่อน ต้องมีอายุไม่ต่ำกว่า 18 ปีบริบูรณ์ แต่ไม่เกิน 65 ปี มีสุขภาพแข็งแรง มาปฏิบัติงานประจำทุกวัน

9.1.4 ผู้รับจ้างต้องแต่งตั้งมอบหมายเป็นลายลักษณ์อักษรให้พนักงานจำนวน 3 คน ที่มีความรู้ความชำนาญเป็นอย่างดีทำหน้าที่หัวหน้าควบคุมการปฏิบัติงานหรือทำการแทน และสามารถประสานงานกับผู้ว่าจ้างได้ตลอดเวลาปฏิบัติงานทุกวัน คำสั่งใดๆ หรือหนังสือแจ้งเรื่องใด ๆ อันเกี่ยวข้องกับสัญญาที่ผู้ว่าจ้างได้แจ้งแก่ผู้ควบคุมงานนั้นให้ถือว่าได้แจ้งแก่ผู้รับจ้างแล้วโดยชอบ กรณีที่บุคคลที่ได้รับแต่งตั้งไม่สามารถเข้าปฏิบัติงานได้ ผู้รับจ้างต้องมอบหมายผู้แทนทันที และกรณีที่ผู้ว่าจ้างขอให้ผู้รับจ้างเปลี่ยนตัวผู้ควบคุมงาน ผู้รับงานยินยอมเปลี่ยนตัวให้ทันที โดยจะไม่เรียกร้องค่าใช้จ่ายหรือค่าเสียหายใดๆ จากผู้ว่าจ้าง หากผู้รับจ้างจะเปลี่ยนตัวผู้ควบคุมงาน ต้องแจ้งชื่อผู้นั้นให้ผู้ว่าจ้างทราบล่วงหน้าเป็นหนังสือทุกครั้งด้วย




9.1.5 กรณีที่เกิดปัญหาแรงงานของผู้รับจ้าง ผู้รับจ้างจะยกเหตุที่มีปัญหาแรงงานมาเป็นเหตุสุดวิสัยหรือมาเป็นข้ออ้างที่จะเปลี่ยนแปลง แก้ไข หรือไม่ปฏิบัติตามสัญญาข้อใดข้อหนึ่งมิได้

9.1.6 ผู้รับจ้างต้องแจ้งรายชื่อ ที่อยู่ปัจจุบัน และนำส่งภาพถ่ายประจำตัวประชาชนของผู้ควบคุมงานและพนักงานที่มาทำงานจ้างทั้งหมดทุกคนตามสัญญาให้แก่ผู้ว่าจ้างภายในเดือนตุลาคม 2562 หากมีการเปลี่ยนแปลงก็ต้องแจ้งให้ผู้ว่าจ้างทราบก่อนมาทำงานทุกครั้งและในระหว่างที่ปฏิบัติงานจะต้องติดป้ายชื่อตามผู้ว่าจ้างออกให้

ผู้รับจ้างจะต้องส่งพนักงานตามรายชื่อที่แจ้งให้ผู้ว่าจ้างทราบล่วงหน้ามาทำความสะอาดและปฏิบัติงานตามสัญญารวมถึงรายละเอียดและเงื่อนไขตามที่กำหนดไว้

9.1.7 ผู้รับจ้างต้องจัดหาสื่อที่มีสัญลักษณ์ของบริษัทฯ โดยห้ามมีสัญลักษณ์การยาสูบแห่งประเทศไทยให้พนักงานคนละไม่น้อยกว่า 1 ชุด พนักงานทุกคนที่จะเข้ามาปฏิบัติงานต้องแต่งกายสุภาพเรียบร้อย รักษาความสงบ ไม่ก่อเสียงที่รบกวนเกินกว่าเหตุอันจำเป็นในการปฏิบัติงาน และจะต้องไม่ประพฤติผิดกฎหมายภายในสถานที่ของผู้ว่าจ้าง

9.1.8 กรณีผู้รับจ้างมีความประสงค์จะขอเปลี่ยนพนักงานต้องแจ้งให้การยาสูบแห่งประเทศไทยทราบภายในเวลา 2 วันทำการหลังจากเปลี่ยนพนักงาน และส่งเอกสารตามข้อ 9.1.6 และมีคุณสมบัติตามข้อ 9.1.3

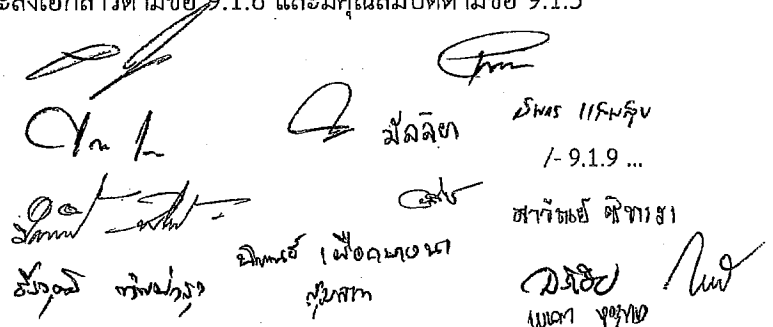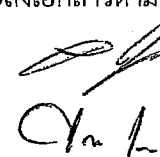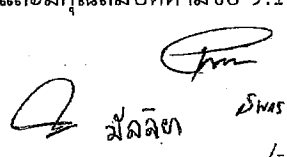
  

9.1.9 ผู้รับจ้างต้องจัดส่งสำเนาใบจ่ายค่าแรงให้แก่พนักงานของผู้รับจ้าง และใบนำส่งประกันสังคม ประกอบการตรวจรับให้ประธานคณะกรรมการตรวจรับพัสดุทุกเดือน ไม่เกินวันที่ 5 ของเดือนถัดไป

9.1.10 ผู้รับจ้างต้องจัดส่งสำเนาใบบันทึกการเข้าและเลิกปฏิบัติงานของพนักงานทำความสะอาด ให้ประธานคณะกรรมการตรวจรับพัสดุทุกเดือน ไม่เกินวันที่ 5 ของเดือนถัดไป

9.1.11 ผู้รับจ้างต้องนำหลักฐานการประกันสังคมที่ผู้รับจ้างจัดทำให้แก่พนักงานของผู้รับจ้างที่มีรายชื่อเป็นผู้ปฏิบัติงานมามอบให้ประธานกรรมการตรวจรับพัสดุ ภายในระยะเวลา 1 เดือนนับถัดจากวันที่ลงนาม ในสัญญาจ้าง รวมทั้งผู้รับจ้างต้องนำเอกสารต่าง ๆ ที่แสดงให้เห็นว่าได้ปฏิบัติตามกฎหมายแรงงาน เป็นต้น

## 9.2 การดำเนินงาน

9.2.1 ผู้รับจ้างต้องทำหนังสือขออนุญาตเข้าทำงานต่อประธานกรรมการตรวจรับพัสดุก่อนวันที่ 1 ตุลาคม 2562

9.2.2 เริ่มปฏิบัติงานตามที่กำหนดไว้ในสัญญาไม่เกินเวลา 07.30 น. และเลิกเวลา 16.30 น. ทุกวัน เว้นวันหยุดเสาร์-อาทิตย์ และวันหยุดตามประเพณี หรือวันหยุดชดเชย ถ้ามี (ต้องลงชื่อในเอกสารบันทึกเวลาทำงานในแต่ละวัน ณ จุดลงเวลาที่ ยสท. อยุธยา กำหนด ทั้งก่อนและหลังเลิกงานทุกวัน เพื่อใช้ยื่นประกอบกับ รายงานการตรวจรับงานจ้าง จากคณะกรรมการตรวจรับพัสดุของ ยสท. อยุธยา พร้อมเอกสารการเรียกเก็บเงินของผู้รับจ้าง)

9.2.3 ช่วงเวลาในการปฏิบัติงาน พนักงานต้องอยู่ในพื้นที่รับผิดชอบตลอดเวลาปฏิบัติงาน ผู้ว่าจ้างสามารถที่จะเรียกให้ปฏิบัติงานได้ทันที.

9.2.4 ผู้รับจ้างต้องจัดหาเครื่องมือเครื่องใช้ และอุปกรณ์ตามความเหมาะสมกับลักษณะงานและเหมาะสมกับพื้นที่ปฏิบัติงานให้พร้อมอยู่เสมอ ตามรายละเอียดข้อ 10. ในส่วนของค่าน้ำประปา และค่ากระแสไฟฟ้า เป็นภาระของผู้ว่าจ้าง


9.2.5 ผู้รับจ้างต้องทำความสะอาดครุภัณฑ์ เช่น โต๊ะ เก้าอี้ เฟอร์นิเจอร์ ตู้ ฝ้าม่าน และอุปกรณ์สำนักงานอื่นๆ

9.2.6 ผู้รับจ้างต้องทำความสะอาดสำนักงาน เช่น กวาดพื้น เช็ดกระจก ฝาผนัง ประตู ขอบหน้าต่าง ปิดหยากไย่แมงมุม เทชยะ และทำความสะอาดภาชนะที่ใส่ชยะ

9.2.7 ผู้รับจ้างต้องทำความสะอาดห้องน้ำและห้องอาบน้ำ เช่น กวาด, ขัด, ล้าง และเช็ดถู อ่างล้างหน้า, โถปัสสาวะ, พื้น และผนังภายในห้องน้ำห้องส้วม ปิดหยากไย่แมงมุม เทชยะ และทำความสะอาดภาชนะที่ใส่ชยะ ให้สะอาดน่าใช้อยู่เสมอ

9.2.8 ผู้รับจ้างต้องทำความสะอาดกวาดถนนภายในบริเวณ ยสท. อยุธยา

9.2.9 พื้นที่การผลิตผู้รับจ้างต้องทำความสะอาดขัดพื้น ปิด กวาด เช็ด ถู ยกเว้น บุหรี่และเศษใบยาที่ตกหล่นอยู่ในบริเวณพื้นที่เบิกจ่ายใบยา พื้นที่การผลิตและพื้นที่จัดเก็บบุหรี่สำเร็จรูป กระดาษ ถัง ปิ๊บ หรือของเสียจากการผลิตที่ตกหล่นอยู่ในบริเวณพื้นที่การผลิตให้ทำการคัดแยกเก็บใส่ภาชนะไว้ต่างหาก ห้ามนำออกจากพื้นที่โดยเด็ดขาด

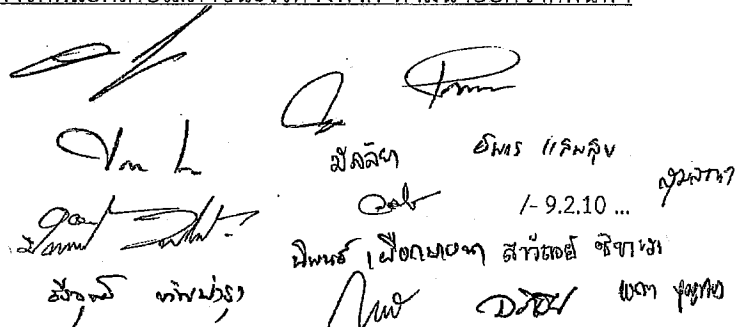
  
   
 1-9.2.10 ...
   

## 9.2.10 รายการทำความสะอาดทุกวัน

- ทำความสะอาดประตู หน้าต่าง เช็ดกระจก ฝ้าผนัง ห้องพักผ่อน ห้องรับรอง ห้องประชุม โถง ระเบียงทางเดิน และพื้นที่การผลิต
- ปิดฝุ่นละออง เช็ดตู้ โต๊ะ และเก้าอี้ ภายในห้องทำงาน และห้องประชุม และอุปกรณ์สำนักงาน
- ทำความสะอาดกวาดพื้นถนนนอกอาคาร
- ทำความสะอาดภายในลิฟต์
- ทำความสะอาดห้องน้ำ อ่างล้างหน้า และห้องอาบน้ำ ทั้งหมด

## 9.2.11 รายการทำความสะอาดทุกสัปดาห์

- ทำความสะอาดขัดล้าง เคลือบเงาพื้นห้องน้ำ และเครื่องสุขภัณฑ์ สัปดาห์ละไม่น้อยกว่า 1 ครั้ง
- ทำความสะอาดเช็ดขอบหน้าต่าง ทั้งด้านในและด้านนอก เช็ดขอบประตู
- ล้างวางระบายน้ำเสียและดักไขมันในบ่อดักไขมัน
- ดูดฝุ่นพรมในห้องทำงาน ห้องประชุม ห้องผู้บริหาร สัปดาห์ละไม่ต่ำกว่า 2 ครั้ง
- ปิด กวาด หยากใยแมงมุม

## 9.2.12 รายการทำความสะอาดทุกเดือน


- ขัดพื้นภายในอาคารและภายในพื้นที่การผลิตด้วยเครื่องขัดพื้นพร้อมน้ำยาสำหรับพื้น PU และพื้น Epoxy
- ทำความสะอาดระเบียง พื้นคอนกรีตบริเวณชั้น 2 ของอาคาร B02 และ B04 (ด้านอาคารฝ่ายการพิมพ์)

## 9.2.13 งานที่ได้รับมอบหมายและให้ปฏิบัติงานอื่นๆ ที่ ยสท. ออยุธยา มีความจำเป็น (เพิ่มเติม)

ทั้งนี้ รายการดังกล่าวสามารถเปลี่ยนแปลงได้ตามความเหมาะสม โดยให้อยู่ในดุลยพินิจของคณะกรรมการตรวจรับพัสดุ

9.3 ในกรณีที่ผู้ว่าจ้างหรือผู้แทนของผู้ว่าจ้างได้แจ้งให้ผู้รับจ้างเปลี่ยนตัวพนักงาน หรือเปลี่ยนเครื่องมือ เครื่องใช้หรือวัสดุอุปกรณ์ รวมทั้งน้ำยาทำความสะอาดและน้ำยาอื่นใด สำหรับใช้ในการทำงานจ้างตามสัญญา ผู้รับจ้างต้องปฏิบัติตามโดยเร็วโดยไม่ชักช้าใดๆ ทั้งสิ้น

9.4 กำหนดเวลาทำงานให้เป็นไปตามที่ระบุในรายละเอียดและเงื่อนไขที่กำหนดไว้ในรายละเอียดของงานจ้าง ส่วนการทำความสะอาดเป็นรายเดือน ให้นับระยะเวลาแรกตั้งแต่วันที่กำหนดให้เริ่มลงมือทำงานดังกล่าว เป็นต้นไป และให้นับระยะเวลาต่อ ๆ ไป ตั้งแต่วันต่อจากวันสุดท้ายแห่งระยะเวลาก่อนนั้น โดยให้นับวันหยุดทำการและวันหยุดประจำสัปดาห์รวมด้วย

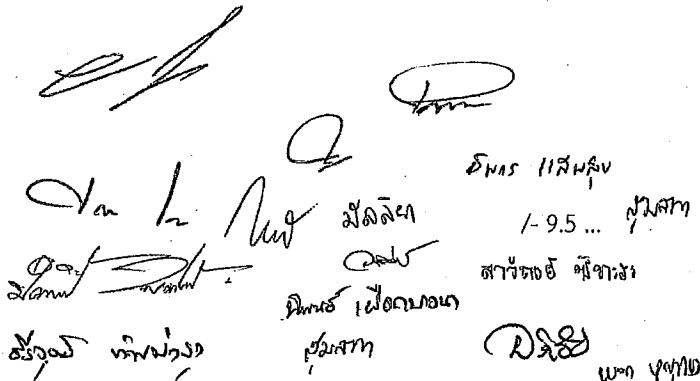
  
 1-9.5 ...  

9.5 ผู้รับจ้างต้องควบคุมดูแลให้พนักงานของผู้รับจ้างปฏิบัติงานจ้างให้สะอาดเรียบร้อยและถูกต้อง ครบถ้วนตามสัญญาตลอดเวลาที่ปฏิบัติงานตามสัญญา หากปรากฏว่าพนักงานของผู้รับจ้างปฏิบัติงานไม่เรียบร้อย หรือมีความประพฤติหรือมีสุขภาพไม่เหมาะสมที่จะทำงานตามสัญญา ผู้รับจ้างยินยอมเปลี่ยนพนักงานให้ใหม่ หรือ แก้ไขปัญหาอุปสรรคข้อขัดข้องของการปฏิบัติงานจ้างตามที่ผู้ว่าจ้างได้แจ้งให้ทราบ

9.6 ในกรณีพนักงานของผู้รับจ้างไม่มาปฏิบัติงาน หรือมาปฏิบัติงานไม่ครบจำนวนตามที่กำหนดไว้หรือ มาแต่ไม่ปฏิบัติงานตามรายละเอียดขอบเขตของงานจ้าง คู่สัญญาทั้งสองฝ่ายตกลงให้เป็นไปตามข้อกำหนด ดังต่อไปนี้








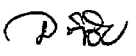
9.6.1 ถ้าไม่มีพนักงานของผู้รับจ้างมาปฏิบัติงาน หรือมาปฏิบัติงานไม่ครบจำนวน หรือมาแต่ไม่มา ปฏิบัติงานในวันใด ผู้รับจ้างยอมให้ผู้ว่าจ้างหักเงินค่าจ้างที่จะได้รับตามอัตราค่าจ้างขั้นต่ำต่อคนต่อวันที่ใช้บังคับ ในเขตจังหวัดพระนครศรีอยุธยาในวันนั้น และยินยอมให้ผู้ว่าจ้างปรับเป็นจำนวนเงินในอัตราร้อยละ 0.01 ของ ราคาที่ตกลงจ้างตามสัญญาแต่ไม่ต่ำกว่าวันละ 100.- บาท (หนึ่งร้อยบาทถ้วน) นับตั้งแต่วันที่ไม่มีพนักงาน มาปฏิบัติงานหรือมาปฏิบัติงานไม่ครบจำนวน หรือมาแต่ไม่ปฏิบัติงานเป็นต้นไป จนกว่าจะมีพนักงานมาปฏิบัติงาน ครบจำนวน

9.6.2 กรณีผู้รับจ้างจัดส่งพนักงานมาปฏิบัติงานล่าช้าเกินกว่า 1 ชั่วโมง ผู้รับจ้างจะต้องถูกปรับ ในอัตรา 50.- บาท (ห้าสิบบาท) ต่อคนต่อชั่วโมง และหากล่าช้าเกินกว่า 3 ชั่วโมง จะถูกปรับเป็น 1 วัน โดยหัก ออกจากค่าจ้างของเดือนนั้น

9.6.3 ถ้าไม่มีพนักงานของผู้รับจ้างมาปฏิบัติงาน หรือมาไม่ครบจำนวน หรือมาแต่ไม่ปฏิบัติงานตาม รายละเอียดของงานจ้าง 3 วันติดต่อกัน นอกจากผู้รับจ้างจะต้องรับผิดชอบตามข้อ 9.6.1 - 9.6.2 แล้ว เมื่อผู้ว่าจ้างได้ แจ้งให้ผู้รับจ้างทราบแล้ว ผู้รับจ้างยังไม่ดำเนินการแก้ไข หรือจัดส่งพนักงานมาปฏิบัติงานให้ถูกต้อง ครบถ้วนตาม สัญญาภายใน 15 วัน ผู้ว่าจ้างมีสิทธิบอกเลิกสัญญาได้

การที่ผู้ว่าจ้างไม่บอกเลิกสัญญานั้น ไม่เป็นเหตุให้ผู้รับจ้างพ้นจากความรับผิดชอบตามสัญญา

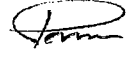9.7 ในการทำงานจ้าง ถ้าเกิดความเสียหายใด ๆ ไม่ว่าจะเกิดขึ้นแก่บุคลากรของผู้ว่าจ้าง หรือบุคคลภายนอก หรือก่อให้เกิดความชำรุดบกพร่องเสียหายหรือการสูญหายแก่ทรัพย์สินของผู้ว่าจ้างหรือของบุคลากรของผู้ว่าจ้างหรือ ของบุคคลภายนอก อันเป็นผลสืบเนื่องมาจากการกระทำหรือละเว้นการกระทำของผู้รับจ้าง พนักงาน หรือบุคลากรของ ผู้รับจ้าง ผู้รับจ้างต้องรับผิดชอบใช้ค่าเสียหายให้แก่ผู้ว่าจ้างหรือบุคลากรของผู้ว่าจ้างหรือบุคคลภายนอก ตามจำนวนที่ เสียหายจริง ภายในระยะเวลาที่ผู้ว่าจ้างกำหนด

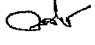		

9.8 ในกรณีที่ผู้รับจ้างหรือพนักงานของผู้รับจ้างทำงานบกพร่อง โดยทำให้ไม่สะอาดหรือไม่เรียบร้อย หรือใช้เครื่องมือเครื่องใช้และวัสดุอุปกรณ์ หรือน้ำยาที่ไม่มีคุณภาพตามมาตรฐาน หรือคุณภาพไม่ดี หรือทำไม่ถูกต้องตามสัญญาข้อใดข้อหนึ่ง เว้นแต่กรณีตามข้อ 9.6 เมื่อผู้ว่าจ้างหรือผู้แทนของผู้ว่าจ้าง แจ้งให้ผู้รับจ้างทราบแล้ว ผู้รับจ้างจะต้องรีบแก้ไขงานที่บกพร่องให้เรียบร้อยโดยเร็ว โดยไม่คิดค่าจ้าง ค่าวัสดุอุปกรณ์ ค่าแรงงานหรือค่าใช้จ่ายอื่นใดจากผู้ว่าจ้างอีก ถ้าผู้รับจ้างไม่ดำเนินการแก้ไขภายใน 15 วัน นับถัดจากวันที่ได้รับแจ้งจากผู้ว่าจ้าง หรือผู้แทนของผู้ว่าจ้าง ผู้ว่าจ้างมีสิทธิบอกเลิกสัญญาและเรียกค่าเสียหายจากผู้รับจ้างทั้งหมดโดยสิ้นเชิง


ในกรณีที่ผู้รับจ้างกระทำผิดตามวรรคหนึ่ง และผู้ว่าจ้างยังไม่ใช้สิทธิบอกเลิกสัญญา ผู้รับจ้างยอมให้ผู้ว่าจ้างดำเนินการ ดังนี้

- (1) ระงับการจ่ายค่าจ้างทั้งหมดหรือแต่บางส่วนตามที่ผู้ว่าจ้างเห็นสมควร
- (2) ปรับเป็นรายวันในอัตราร้อยละ 0.10 ของราคาที่ยกจ่ายตามสัญญาแต่ไม่ต่ำกว่าวันละ 100.- บาท (หนึ่งร้อยบาทถ้วน) ตั้งแต่วันที่ผู้รับจ้างผิดสัญญาจนถึงวันที่ผู้รับจ้างได้แก้ไขงานที่บกพร่องให้เรียบร้อยตามสัญญาหรือจนถึงวันที่บอกเลิกสัญญา
- (3) ให้บุคคลอื่นทำงานแทนผู้รับจ้าง โดยผู้รับจ้างต้องรับผิดชอบค่าใช้จ่ายที่ผู้ว่าจ้างต้องเสียไปทั้งหมดโดยสิ้นเชิง
- (4) เรียกค่าเสียหายใด ๆ อันพึงมี

#### 10. วัสดุ อุปกรณ์ ในการทำความสะอาด

ผู้รับจ้างต้องเป็นผู้จัดหา เครื่องมือ เครื่องใช้ อุปกรณ์ และน้ำยาต่างๆ ทางผู้รับจ้างต้องจัดเตรียมให้เพียงพอกับการปฏิบัติงาน มีคุณภาพดีและอยู่ในสภาพดีสามารถใช้งานได้ปกติ ดังนี้-

- 10.1 เครื่องขัดพื้น, แปรงขัดพื้น
- 10.2 เครื่องดูดฝุ่น
- 10.3 เครื่องฉีดน้ำแรงดันสูง
- 10.4 ไม้กวาด แปรงล้างห้องน้ำ ไม้กวาดหยากไย่ ไม้ถูพื้น และที่โกยผง
- 10.5 ผ้าเช็ดโต๊ะ ถุงมือยาง
- 10.6 เครื่องมือเช็ดกระจก น้ำยาเช็ดกระจก
- 10.7 ถังน้ำ ชั้นน้ำ สายยาง ถังขยะ ตะกร้าใส่ขยะ ถังดำ ถังดำใส่ขยะในห้องน้ำ
- 10.8 ถังขยะและถังดำใส่ขยะ ประจำสำนักงานภายในอาคาร
- 10.9 สเปรย์ปรับอากาศ น้ำยาดับกลิ่น น้ำยาเช็ดพื้น น้ำยาขัดพื้น น้ำยาเคลือบเงา น้ำยาล้างห้องน้ำ น้ำยาฆ่าเชื้อ น้ำยาขจัดสิ่งอุดตัน น้ำยาเคลือบเงาสำหรับพื้น PU และพื้น Epoxy
- 10.10 สบู่เหลวล้างมือพร้อมภาชนะ ติดตั้งภายในห้องน้ำ ให้เพียงพอต่อการใช้งาน
- 10.11 วัสดุและอุปกรณ์อื่นๆ เช่น อุปกรณ์คุ้มครองความปลอดภัยส่วนบุคคล เป็นต้น ที่จำเป็นในการปฏิบัติงานทำความสะอาด

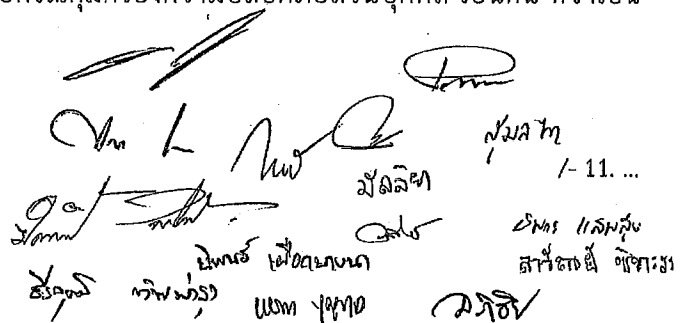
  
 1-11...  

## 11. การทำสัญญา

ผู้ชนะการประกวดราคาอิเล็กทรอนิกส์จะต้องเข้าทำสัญญาจ้างตามแบบสัญญา หรือข้อตกลง เป็นหนังสือกับการยาสูบแห่งประเทศไทย ภายใน 7 วัน นับถัดจากวันที่ได้รับแจ้ง ยสท. ออชญา เป็นลายลักษณ์ อักษรและจะต้องวางหลักประกันเป็นจำนวนเงินเท่ากับร้อยละ 5 ของราคาค่าจ้างที่ประกวดราคาอิเล็กทรอนิกส์ ให้การยาสูบแห่งประเทศไทยยึดถือไว้ในขณะทำสัญญาโดยใช้หลักประกันอย่างหนึ่งอย่างใด ดังนี้

(1) เงินสด

(2) เช็คหรือตราพท์ที่ธนาคารสั่งจ่ายให้แก่ การยาสูบแห่งประเทศไทย โดยเป็นเช็คหรือตราพท์ ลงวันที่ที่ใช้เช็คหรือตราพท์นั้นชำระต่อเจ้าหน้าที่ในวันทำสัญญา หรือก่อนหน้านั้นไม่เกิน 3 วันทำการ ของการยาสูบ แห่งประเทศไทย

(3) หนังสือค้ำประกันของธนาคารในประเทศ ตามตัวอย่างที่คณะกรรมการนโยบายกำหนด หรือจะเป็นหนังสือค้ำประกันอิเล็กทรอนิกส์ตามวิธีการที่กรมบัญชีกลางกำหนด

(4) หนังสือค้ำประกันของบริษัทเงินทุน หรือบริษัทเงินทุนหลักทรัพย์ที่ได้รับอนุญาตให้ประกอบ กิจการเงินทุนเพื่อการพาณิชย์และประกอบธุรกิจค้ำประกันตามประกาศของธนาคารแห่งประเทศไทย ตามรายชื่อ บริษัทเงินทุนที่ธนาคารแห่งประเทศไทยแจ้งเวียนให้ทราบ โดยอนุโลมให้ใช้ตามตัวอย่างหนังสือค้ำประกันของ ธนาคารที่คณะกรรมการนโยบายกำหนด

(5) พันธบัตรรัฐบาลไทย


หลักประกันนี้จะคืนให้โดยไม่มีดอกเบี้ยภายใน 15 วัน นับถัดจากวันที่ผู้ชนะการเสนอราคา พ้นจากข้อผูกพันตามสัญญาแล้ว

## 12. ค่าจ้างและการจ่ายเงิน

12.1 ผู้รับจ้างต้องทำเป็นหนังสือส่งมอบงาน รวมถึงเอกสารข้อ 9.1.8, 9.1.9 และ 9.1.10 นำไปยื่น ต่อคณะกรรมการตรวจรับพัสดุ ในวันทำการหลังจากวันสิ้นสุดเดือนในแต่ละเดือน ยสท. ออชญา จะชำระค่าจ้าง เป็นรายงวด งวดละหนึ่งเดือน รวมทั้งหมด 12 งวด ซึ่งรวมภาษีมูลค่าเพิ่มตลอดจนภาษีอากรอื่นๆ และค่าใช้จ่าย ทั้งปวงแล้ว โดยผู้ว่าจ้างจะชำระค่าจ้างให้ผู้รับจ้างหลังจากผู้รับจ้างได้ทำงานเสร็จเรียบร้อย และคณะกรรมการ ตรวจรับพัสดุได้ตรวจรับมอบงานที่ส่งมอบในแต่ละงวดเรียบร้อยแล้ว

12.2 การจ่ายค่าจ้างทำงานในวันหยุด (วันเสาร์ - วันอาทิตย์) และวันหยุดวันนักขัตฤกษ์หรือวันหยุด ตามประกาศ ยสท. ออชญา จะจ่ายค่าจ้างให้ตามจำนวนคนที่มาปฏิบัติงานจริง ตามอัตราที่กฎหมายแรงงาน กำหนดตามใบเสนอราคา ซึ่งคำนวณค่าจ้างเป็นวันแล้ว พร้อมภาษีมูลค่าเพิ่ม

12.3 ค่าจ้างการทำงานล่วงเวลา จะจ่ายในอัตราต่อชั่วโมงเป็น 1.5 เท่า ตามจำนวนคนและจำนวน ชั่วโมงทำงานจริง พร้อมภาษีมูลค่าเพิ่ม

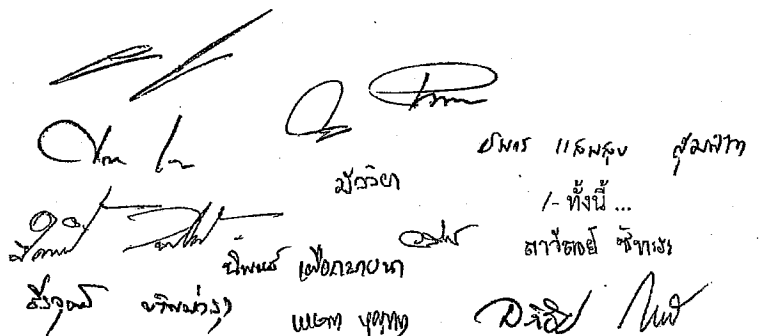
  
 1- ทั้งนี้ ...
   
 สาขาตงอี ซ้ำทาง



ทั้งนี้ ผู้รับจ้างต้องแยกส่งรายการใบเรียกเก็บเงินตามข้อ 12.1, 12.2 และ 12.3 เป็นคนละชุด (ในข้อ 12.2 และ 12.3 ถ้าในเดือนเดียวกันมีการจ้างงานสองประเภทขึ้นไป ก็ให้แยกใบเรียกเก็บเงินเป็นคนละฉบับ) เพื่อสะดวกในการตรวจสอบและเบิกจ่าย โดยการยาสูบแห่งประเทศไทยจะจ่ายเงินค่าจ้างให้ได้หลังจากผู้รับจ้างทำตามข้อ 12.1, 12.2 และ 12.3 เสร็จเรียบร้อย และผ่านการตรวจรับจากคณะกรรมการตรวจรับพัสดุของ ยสท. อยุธยา ในแต่ละงวดเรียบร้อยแล้ว

12.4 ในกรณีที่รัฐบาลประกาศเปลี่ยนแปลงกำหนดอัตราค่าจ้างแรงงานขั้นต่ำ ภายหลังจากสัญญาที่มีผลใช้บังคับ ผู้รับจ้างมีสิทธิร้องขอเพิ่มอัตราค่าจ้างเฉพาะค่าแรงของพนักงานของผู้รับจ้าง ตามอัตราส่วนต่างของค่าจ้างขั้นต่ำที่รัฐบาลกำหนดเพิ่มขึ้น ซึ่งผู้ว่าจ้างจะพิจารณาด้วยเหตุผลที่สมควรและเป็นธรรม หากผู้ว่าจ้างไม่สามารถตกลงตามที่ร้องขอเพราะเหตุขัดข้องด้านงบประมาณหรือเพราะอื่นใด ผู้รับจ้างมีสิทธิบอกเลิกสัญญา ในกรณีนี้ ผู้รับจ้างจะไม่เรียกร้องค่าเสียหายหรือค่าชดเชยใดๆ ทั้งสิ้น

### 13. การจ้างช่วง

ผู้รับจ้างต้องไม่เอางานทั้งหมดหรือแต่บางส่วนไปจ้างช่วงอีกทอดหนึ่ง เว้นแต่การจ้างช่วงแต่บางส่วน จะได้รับความยินยอมเป็นหนังสือจากผู้ว่าจ้างก่อน การที่ผู้ว่าจ้างได้อนุญาตให้จ้างช่วงงานแต่บางส่วนดังกล่าวนี้ ไม่เป็นเหตุให้ผู้รับจ้างหลุดพ้นจากความรับผิดชอบหรือพันธะหน้าที่ตามสัญญา และผู้รับจ้างยังต้องรับผิดชอบในความผิดและความประมาทเลินเล่อของผู้รับจ้างช่วง หรือตัวแทน พนักงาน หรือลูกจ้างของผู้รับจ้างช่วงนั้นทุกประการ

กรณีผู้รับจ้างไปจ้างช่วงโดยฝ่าฝืนตามความในวรรคหนึ่ง ผู้รับจ้างต้องชำระค่าปรับให้แก่ผู้ว่าจ้างในอัตราร้อยละ 10 ของวงเงินของงานที่จ้างช่วงตามสัญญา ทั้งนี้ ไม่ตัดสิทธิผู้ว่าจ้างในการบอกเลิกสัญญา


### 14. การตรวจงานจ้าง

ในเวลาที่ผู้รับจ้างเตรียมการหรือกำลังทำงานจ้างตามสัญญาอยู่ คณะกรรมการตรวจรับพัสดุหรือผู้แทนที่ผู้ว่าจ้างแต่งตั้ง มีสิทธิเข้าไปตรวจการจ้างได้ตลอดเวลา ผู้รับจ้าง ผู้ควบคุมงานและพนักงานของผู้รับจ้างต้องให้ความร่วมมืออำนวยความสะดวกและช่วยเหลือตามสมควร

การที่มีคณะกรรมการตรวจรับพัสดุหรือผู้แทน หากทำให้ผู้รับจ้างพ้นจากความรับผิดตามสัญญาข้อใดข้อหนึ่งไม่

### 15. การแก้ไขเปลี่ยนแปลงงานและต่อสัญญาจ้างในกรณีจำเป็น

ผู้ว่าจ้างมีสิทธิที่จะทำการแก้ไข เพิ่มเติม หรือลดงานจากรายละเอียดของงานจ้างได้ทุกกรณี โดยไม่ต้องเลิกสัญญา การดำเนินการดังกล่าวต้องทำความตกลงกันใหม่เป็นหนังสือ และถ้าจะต้องเพิ่มหรือลดเงินค่าจ้างตามสัญญา คู่สัญญาทั้งสองฝ่ายจะได้ตกลงกัน ณ บัดนั้น รวมถึงกำหนดเรื่องหลักประกันด้วย

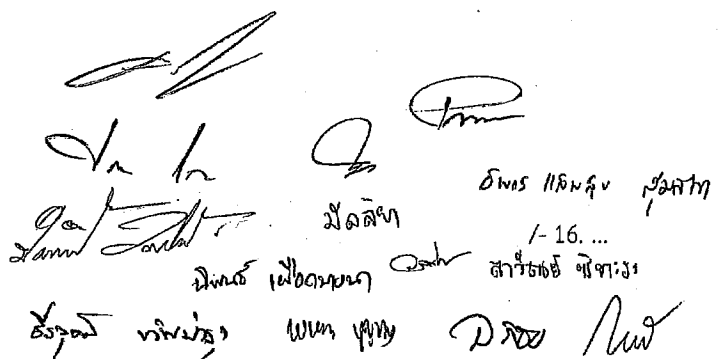
  
 1-16...

16. การควบคุมงานโดยผู้ว่าจ้าง

ผู้ว่าจ้าง หรือคณะกรรมการตรวจรับพัสดุ หรือผู้แทนของผู้ว่าจ้าง มีสิทธิตรวจและควบคุมงานให้เป็นตามที่ระบุในสัญญา โดยมีสิทธิสั่งการใด ๆ เกี่ยวกับงานที่จ้างนี้ได้ และผู้รับจ้างต้องปฏิบัติตามคำสั่งนั้นทุกประการ

การที่ผู้ว่าจ้าง หรือคณะกรรมการตรวจรับพัสดุ หรือผู้แทนจากผู้ว่าจ้างสั่งการใด ๆ เกี่ยวกับงานที่จ้างตามวรรคหนึ่ง ไม่เป็นเหตุให้ความสัมพันธ์ระหว่างผู้ว่าจ้าง และผู้รับจ้างหรือผู้ว่าจ้างกับพนักงานของผู้รับจ้างอยู่ภายใต้บังคับของกฎหมายแรงงาน หรือกฎหมายแรงงานรัฐวิสาหกิจสัมพันธ์ หรือกฎหมายคุ้มครองแรงงานแต่อย่างใด

การวินิจฉัยว่าผลงานที่ผู้รับจ้างทำนั้นเสร็จเรียบร้อยถูกต้องตามสัญญาหรือตามความประสงค์ของผู้ว่าจ้างหรือไม่ กรณีใดเป็นเหตุสุดวิสัยหรือเป็นเหตุใด ๆ อันเนื่องมาจากความผิดหรือความบกพร่องของฝ่ายผู้ว่าจ้าง หรือเป็นพฤติการณ์อันใดที่ผู้รับจ้างไม่ต้องรับผิดชอบตามกฎหมาย รวมทั้งในกรณีที่มีปัญหาเกี่ยวกับการตีความสัญญาหรือเกี่ยวกับเรื่องใด ๆ ที่เกิดขึ้นตามสัญญา หรือเกี่ยวพันกับสัญญา ไม่ว่าปัญหานั้นจะเกิดขึ้นในระหว่างดำเนินงานหรือภายหลังจากที่ระยะเวลาการจ้างตามสัญญาลิ้นสุดลงหรือภายหลังจากที่ผู้รับจ้างทิ้งงาน ผู้รับจ้างยอมให้ถือเอาคำวินิจฉัยของผู้ว่าจ้างเป็นเด็ดขาด และผู้รับจ้างยอมผูกพันตนตามผลแห่งคำวินิจฉัยนั้นทุกประการ

17. การบังคับค่าปรับ ค่าเสียหาย และค่าใช้จ่าย


ในกรณีที่ผู้รับจ้างไม่ปฏิบัติตามสัญญาข้อใดข้อหนึ่งด้วยเหตุใด ๆ ก็ตามจนเป็นเหตุให้เกิดค่าปรับ ค่าเสียหาย หรือค่าใช้จ่ายแก่ ยสท. อยุธยา ผู้รับจ้างต้องชดใช้ค่าปรับ ค่าเสียหาย หรือค่าใช้จ่ายดังกล่าวให้แก่ ยสท. อยุธยา โดยสิ้นเชิงภายในกำหนด 30 วัน นับถัดจากวันที่ได้รับแจ้งเป็นหนังสือจาก ยสท. อยุธยา หากผู้รับจ้างไม่ชดใช้ให้ถูกต้องครบถ้วนภายในระยะเวลาดังกล่าว ให้ ยสท. อยุธยา มีสิทธิที่จะหักเอาจากจำนวนเงินค่าจ้างที่ต้องชำระ หรือบังคับจากหลักประกันได้ทันที

หากค่าปรับ ค่าเสียหาย หรือค่าใช้จ่ายที่บังคับจากเงินค่าจ้างที่ต้องชำระ หรือหลักประกัน แล้วยังไม่เพียงพอ ผู้รับจ้างยินยอมชำระส่วนที่เหลือที่ยังขาดอยู่จนครบถ้วนตามจำนวนค่าปรับ ค่าเสียหาย หรือค่าใช้จ่ายนั้นภายในกำหนด 30 วัน นับถัดจากวันที่ได้รับแจ้งเป็นหนังสือจาก ยสท. อยุธยา

หากมีเงินค่าจ้างตามสัญญาที่หักไว้จ่ายเป็นค่าปรับ ค่าเสียหาย หรือค่าใช้จ่ายแล้ว ยังเหลืออยู่อีกเท่าใด ยสท. อยุธยา จะคืนให้แก่ผู้รับจ้างทั้งหมด

18. การบอกเลิกสัญญา

ในกรณีที่ผู้ว่าจ้างใช้สิทธิบอกเลิกสัญญา เพราะเหตุที่ผู้รับจ้างผิดสัญญา ข้อ 9.6.3 หรือข้อ 9.8 ผู้รับจ้างยอมให้ผู้ว่าจ้างริบหรือบังคับจากหลักประกัน ทั้งหมดหรือแต่บางส่วนตามแต่จะเห็นสมควรได้ทันที และผู้ว่าจ้างมีสิทธิที่จะจ้างบุคคลอื่นทำงานต่อไปได้ โดยผู้รับจ้างจะต้องรับผิดชอบในค่าเสียหายซึ่งเป็นจำนวนเกินกว่าหลักประกันและค่าเสียหายต่าง ๆ ที่เกิดขึ้น รวมทั้งค่าจ้างส่วนที่เพิ่มขึ้น เพราะการจ้างบุคคลอื่นทำงานนี้ต่อไป

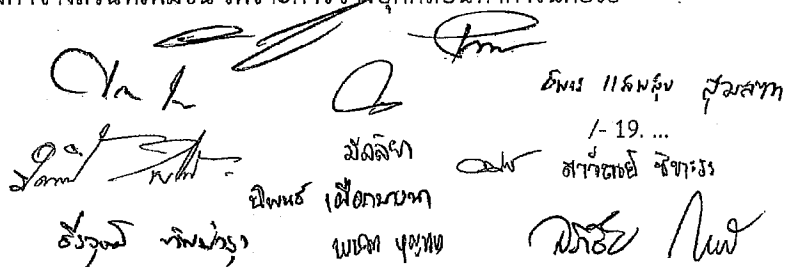


/ - 19. ...


19. ความเสียหายเกิดจากทรัพย์สิน

ผู้รับจ้างจะต้องรับผิดชอบกรณีที่ทรัพย์สินของ ยสท. อยุธยา และทรัพย์สินของเจ้าหน้าที่ ยสท. อยุธยา และทรัพย์สินอื่น ๆ อันเกิดจากการโจรกรรมทรัพย์สิน ซึ่งเก็บไว้ในอาคารสถานที่หรือปรากฏร่องรอยการจัดและหรือทำลาย ซึ่งได้พิสูจน์ในทางกฎหมายแล้วว่าเป็นความผิดของผู้รับจ้าง ผู้รับจ้างจะต้องเป็นผู้รับผิดชอบชดใช้ตามมูลค่าของที่สูญหาย

20. การงดหรือลดค่าปรับ หรือการขยายเวลาในการปฏิบัติตามสัญญา

ในกรณีที่มีเหตุเกิดจากความผิดหรือบกพร่องของฝ่ายผู้ว่าจ้างหรือเหตุสุดวิสัย หรือเกิดจากพฤติการณ์อันหนึ่งอันใดที่ผู้รับจ้างไม่ต้องรับผิดชอบตามกฎหมาย หรือเหตุอื่นตามที่กำหนดในกฎกระทรวง ซึ่งออกตามความในกฎหมายว่าด้วยการจัดซื้อจัดจ้างและการบริหารพัสดุภาครัฐ ทำให้ผู้รับจ้างไม่สามารถทำการตามเงื่อนไขและกำหนดเวลาแห่งสัญญาได้ ผู้รับจ้างจะต้องแจ้งเหตุหรือพฤติการณ์ดังกล่าวพร้อมหลักฐานเป็นหนังสือให้ผู้ว่าจ้างทราบเพื่อของดหรือลดค่าปรับ หรือขยายเวลาทำงานออกไปภายใน 15 (สิบห้า) วัน นับถัดจากวันที่เหตุอันสิ้นสุดลง หรือตามที่กำหนดในกฎกระทรวงดังกล่าว แล้วแต่กรณี

ถ้าผู้รับจ้างไม่ปฏิบัติให้เป็นไปตามความในวรรคหนึ่ง ให้ถือว่าผู้รับจ้างได้สละสิทธิเรียกร้องในการที่จะของดหรือลดค่าปรับ หรือขยายเวลาทำการออกไปโดยไม่มีเงื่อนไขใดๆ ทั้งสิ้น เว้นแต่กรณีเหตุเกิดจากความผิดหรือความบกพร่องของฝ่ายผู้ว่าจ้าง ซึ่งมีหลักฐานชัดเจนหรือผู้ว่าจ้างทราบที่อยู่แล้วตั้งแต่นั้น

การงดหรือลดค่าปรับ หรือขยายกำหนดเวลาทำการตามวรรคหนึ่ง อยู่ในดุลพินิจของผู้ว่าจ้างที่จะพิจารณาตามที่เห็นสมควร

21. เงื่อนไขอื่นๆ

21.1 เมื่อผู้รับจ้างเก็บกวาดเรียบร้อยแล้วให้นำขยะทั้งหมดไปเททิ้งที่จุดทิ้งขยะ

21.2 ผู้รับจ้างต้องหมั่นตรวจสอบเครื่องสุขภัณฑ์ต่างๆ เช่น ก๊อกน้ำ, ท่อน้ำ, วาล์วน้ำ ฯลฯ อยู่เสมอ และหากพบว่าเครื่องสุขภัณฑ์ดังกล่าว ชำรุดเสียหาย หรืออุดตัน ผู้รับจ้างต้องรีบแจ้งให้คณะกรรมการตรวจรับพัสดุ ทราบโดยทันที

21.3 ในกรณีที่เกิดความเสียหายกับทรัพย์สินของผู้ว่าจ้าง หรือกับบุคคลที่ได้รับการปฏิบัติงาน อันเนื่องมาจากความบกพร่อง หรือความประมาทเลินเล่อของพนักงานผู้รับจ้าง ผู้รับจ้างต้องรับผิดชอบต่อความเสียหายที่เกิดขึ้นทุกประการ

21.4 หากผู้ว่าจ้างมีความประสงค์ที่จะให้ผู้รับจ้างทำความสะอาดเฉพาะอาคารใดอาคารหนึ่งเป็นกรณีพิเศษ ผู้ว่าจ้างมีสิทธิให้ผู้รับจ้างส่งพนักงานทำความสะอาดในแต่ละอาคารมาช่วยกันทำความสะอาดพื้นที่ที่ผู้ว่าจ้างกำหนดไว้ได้


21.5 หากผู้ว่าจ้างขอให้ผู้รับจ้างเปลี่ยนพนักงาน อันเนื่องมาจากความประพฤติของพนักงานผู้นั้น หรือสาเหตุอื่นใดก็ตาม ผู้รับจ้างจะต้องดำเนินการเปลี่ยนให้ทันที




21.6 หากการปฏิบัติงานของผู้รับจ้างไม่มีประสิทธิภาพ หรือไม่ครบถ้วนถูกต้องตามเงื่อนไขที่ผู้ว่าจ้างได้กำหนดไว้ และคณะกรรมการตรวจรับพัสดุได้ตัดเตือนเป็นลายลักษณ์อักษร จำนวน 2 ครั้ง แล้ว ผู้รับจ้างยังมีได้แก้ไข ผู้ว่าจ้างมีสิทธิบอกเลิกสัญญาจ้างก่อนกำหนดได้ และผู้ว่าจ้างมีสิทธิริบเงินประกันสัญญา


21.7 พนักงานทุกคนของผู้รับจ้างต้องปฏิบัติตามกฎระเบียบของการยาสูบแห่งประเทศไทยทุกประการ เช่น ผ่านการตรวจค้นของยามรักษาการณ์ก่อนและหลังเข้าปฏิบัติงาน เป็นต้น


21.8 ผู้รับจ้างต้องปฏิบัติตามข้อกำหนดด้านความปลอดภัยในการทำงานอย่างเคร่งครัด ตามรายละเอียดแนบท้ายเรื่องมาตรการด้านความปลอดภัย

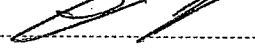
(ลงชื่อ)  ประธานกรรมการร่างขอบเขตของงานฯ  
(นายสมชาย สุริยมงคล)

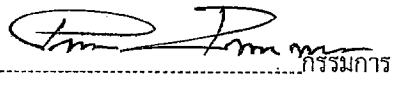
(ลงชื่อ)  กรรมการ  
(นายปิยวัตร อินทร์ปราบ)

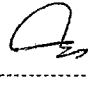
(ลงชื่อ)  กรรมการ  
(นายไพโร มะลิอ่อน)

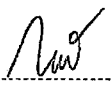
(ลงชื่อ)  กรรมการ  
(นายเกียรติศักดิ์ จันทร์ทิพย์)

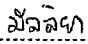
(ลงชื่อ)  กรรมการ  
(นางสาวมัลลิกา อ่ำพลจันทร์)

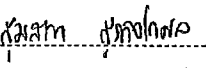
(ลงชื่อ)  กรรมการ  
(นางสาวสมลatha สุรกิจโกศล)

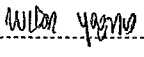
(ลงชื่อ)  กรรมการ  
(นางพนิดา บุญทอง)

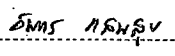
(ลงชื่อ)  กรรมการ  
(นายชนกร แสนสุข)

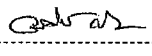
(ลงชื่อ)  กรรมการ  
(ว่าที่ ร.ต. หึง วาณิรัตน์ สระบัว)

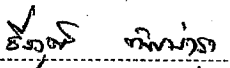
(ลงชื่อ)  กรรมการ  
(นายธีรวุฒิ ทิพย์บำรุง)

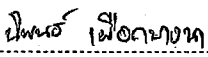(ลงชื่อ)  กรรมการ  
(นายนิพนธ์ เผือกบางนา)

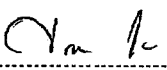(ลงชื่อ)  กรรมการ  
(นายชนกร เนียมจันทร์)

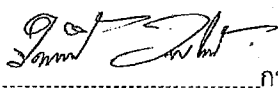(ลงชื่อ)  กรรมการ  
(นายนิธิวัฒน์ ไพโรจน์)

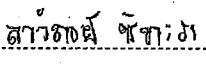(ลงชื่อ)  กรรมการ  
(นางลาวัญย์ ชิตะระ)

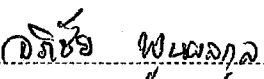(ลงชื่อ)  กรรมการ  
(นายอภิชัย พูนผลกุล)



ประกาศ โรงงานยาสูบ กระทรวงการคลัง

ที่ 3 /2554

เรื่อง ข้อกำหนดเกี่ยวกับความปลอดภัยในการทำงาน สำหรับงานทำความสะอาดภายในโรงงานยาสูบ


เพื่อให้เกิดความปลอดภัยในการทำงานและเป็นการป้องกันปัญหาที่อาจส่งผลกระทบต่อความปลอดภัยในการทำงานของพนักงานยาสูบและผู้รับจ้างที่เข้ามาปฏิบัติงานในโรงงานยาสูบ อีกทั้งเพื่อความสะอาดต่อการปฏิบัติงาน จึงให้ผู้รับจ้างยึดถือปฏิบัติ ดังนี้


1. ข้อกำหนดทั่วไป


- |                        |         |   |
|------------------------|---------|---|
| 1.1 โรงงานยาสูบ        | หมายถึง | โรงงานยาสูบ กระทรวงการคลัง  |
| 1.2 ผู้รับจ้าง         | หมายถึง | บุคคลหรือนิติบุคคลที่ทำสัญญากับโรงงานยาสูบ และ<br>หมายรวมถึงลูกจ้างและบุคคลอื่นใดที่เข้ามาปฏิบัติงานใน<br>โรงงานยาสูบในนามของบุคคลหรือนิติบุคคลนั้น |
| 1.3 หน่วยงาน           | หมายถึง | หน่วยงานที่ผู้รับจ้างเข้าปฏิบัติงาน   |
| 1.4 หัวหน้าหน่วยงาน    | หมายถึง | หัวหน้าหน่วยงานที่ผู้รับจ้างเข้าปฏิบัติงานและรวมถึง<br>พนักงานยาสูบที่ได้รับมอบหมายจากหัวหน้าหน่วยงาน   |
| 1.5 กรรมการตรวจการจ้าง | หมายถึง | พนักงานของโรงงานยาสูบที่ได้รับมอบหมายให้เป็น<br>ผู้ควบคุมดูแลการปฏิบัติงานของผู้รับจ้าง   |


2. ข้อกำหนดด้านความปลอดภัย


- 2.1 ผู้รับจ้างต้องจัดเตรียมอุปกรณ์ให้พร้อมในวันเข้าปฏิบัติงาน โดยจัดทำรายชื่อผู้เข้าปฏิบัติงานและวัสดุอุปกรณ์ที่นำเข้ามาแจ้งต่อเจ้าหน้าที่รักษาความปลอดภัยก่อนเข้าปฏิบัติงาน
- 2.2 ผู้รับจ้างทุกคนต้องแต่งกายให้กระชับรัดกุมเป็นระเบียบเรียบร้อย ห้ามสวมรองเท้าแตะเข้ามาปฏิบัติงานเด็ดขาด
- 2.3 ผู้รับจ้างทุกคนที่เข้าปฏิบัติงานต้องมีสภาพร่างกายที่พร้อมต่อการปฏิบัติงาน ไม่มีอาการเมื่อยมาจากการดื่มเครื่องดื่มมีแอลกอฮอล์หรือสารเสพติด.
- 2.4 ผู้รับจ้างต้องติดบัตรผู้มาติดต่อตลอดเวลาที่ปฏิบัติงาน หรือลงลายมือชื่อเข้า - ออกในเวลาทำงาน สำหรับพนักงานที่ติดบัตรให้รักษาบัตรมิให้ชำรุดหรือสูญหาย และแลกเปลี่ยนทุกครั้งก่อนออกจากโรงงานยาสูบ
- 2.5 ในกรณีที่ผู้รับจ้างเช็ดทำความสะอาดพื้น ผู้รับจ้างต้องวางป้ายเตือน "ระวังลื่น/ระวังหล่น" ให้พนักงานมองเห็นได้อย่างชัดเจน และมีจำนวนเพียงพอ/เหมาะสมกับสถานที่ปฏิบัติงาน
- 2.6 ห้ามผู้รับจ้างนอนหลับพักผ่อนในบริเวณหน่วยงาน
- 2.7 ห้ามผู้รับจ้างเล่นการพนัน ดื่มเครื่องดื่มมีแอลกอฮอล์หรือสารเสพติดภายในโรงงานยาสูบ รวมทั้งห้ามพกพาอาวุธของมีดมีด และสารเสพติดทุกชนิดเข้ามาในโรงงานยาสูบโดยเด็ดขาด
- 2.8 การปฏิบัติงานของผู้รับจ้างจะต้องไม่ส่งผลกระทบต่อให้เกิดความเดือดร้อนรำคาญแก่ส่วนรวม

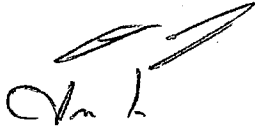  

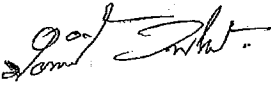  
วัลลภ  
สารกิจ  
หัวหน้า

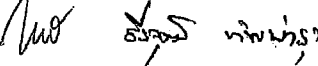  
วิจิตร  
หัวหน้า

  
วิจิตร  
หัวหน้า

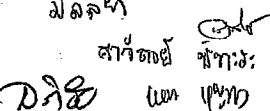  
วิจิตร  
หัวหน้า

2.9 หากผู้รับจ้างต้องการกระแสไฟฟ้า ต้องแจ้งกรมการตรวจการจ้างเพื่อดำเนินการ/ประสานกับหน่วยงานที่เกี่ยวข้องเพื่อต่อกระแสไฟฟ้าให้กับอุปกรณ์ของผู้รับจ้าง ห้ามผู้รับจ้างตัดต่อกระแสไฟฟ้ามาใช้กับอุปกรณ์ไฟฟ้าของผู้รับจ้างโดยพลการอย่างเด็ดขาด

2.10 ระหว่างปฏิบัติงานผู้รับจ้างต้องจัดวางวัสดุอุปกรณ์ เครื่องมือ เครื่องใช้ ให้เป็นระเบียบเรียบร้อยและหลังเลิกงานต้องจัดเก็บให้เป็นระเบียบเรียบร้อยในจุดที่โรงงานยาสูบกำหนดไว้เท่านั้น

2.11 เมื่อผู้รับจ้างพบเห็นเหตุการณ์หรือสภาพที่เป็นอันตราย เช่น เครื่องจักรไฟฟ้า อาคารสถานที่ไม่ปลอดภัย การเกิดอัคคีภัย สารเคมีหกรั่วไหล เป็นต้น ให้แจ้งต่อกรมการตรวจการจ้าง/หัวหน้าหน่วยงานโดยเร็วที่สุด

2.12 เมื่อเกิดอุบัติเหตุทุกครั้งให้ผู้รับจ้างแจ้งกรมการตรวจการจ้าง/หัวหน้าหน่วยงานทราบโดยเร็ว เพื่อให้การปฐมพยาบาลเบื้องต้น และร่วมสอบสวนอุบัติเหตุตามขั้นตอนของโรงงานยาสูบ

2.13 ห้ามถ่ายรูป หรือ บันทึกภาพ ภายในโรงงานเด็ดขาด

2.14 ผู้รับจ้างต้องจัดหาอุปกรณ์คุ้มครองความปลอดภัยส่วนบุคคลตามความเหมาะสมกับลักษณะงานและเหมาะสมกับพื้นที่ที่ปฏิบัติงาน

2.15 เมื่อได้อินสัญญาณแจ้งเหตุฉุกเฉิน/เพลิงไหม้ ให้ผู้รับจ้างอยู่ร่วมกับพนักงานของหน่วยงานที่ปฏิบัติงานและให้ปฏิบัติตามแผนฉุกเฉิน/เพลิงไหม้ของหน่วยงานนั้นๆ

2.16 ผู้รับจ้างต้องให้ความร่วมมือกับเจ้าหน้าที่รักษาความปลอดภัย ในการตรวจค้นพาหนะ วัสดุอุปกรณ์ บุคคล ทั้งช่วงก่อนเข้า - ออก จากโรงงานยาสูบ ในกรณีที่ผู้รับจ้างต้องนำสิ่งของออกจากโรงงานยาสูบต้องแสดงสิ่งของเหล่านั้นพร้อมเอกสารยินยอมให้นำออกไปได้ต่อเจ้าหน้าที่รักษาความปลอดภัยของโรงงานยาสูบทุกครั้ง

2.17 ให้ถือว่าข้อกำหนดเกี่ยวกับความปลอดภัยในการทำงาน ฉบับนี้ เป็นส่วนหนึ่งของสัญญา หากผู้รับจ้างฝ่าฝืนไม่ปฏิบัติตาม โรงงานยาสูบจะไม่อนุญาตให้ผู้รับจ้างเข้าปฏิบัติงาน และถือว่าผู้รับจ้างปฏิบัติผิดสัญญา โดยโรงงานยาสูบมีสิทธิบอกเลิกสัญญา

จึงประกาศมาเพื่อทราบและถือปฏิบัติโดยเคร่งครัด

ประกาศ ณ วันที่ ๗ กุมภาพันธ์ 2554

(นายอำนาจ เพิ่มชาติ)

รองผู้อำนวยการยาสูบด้านนโยบาย รักษาการแทน

ผู้อำนวยการยาสูบ

สำเนาถูกต้อง  
เพื่อรวบรวมและปฏิบัติ

(เห็นชอบความปลอดภัยฯ)  
รองผู้อำนวยการยาสูบ(4), จันทรวงศ์ผู้อำนวยการยาสูบ,ผู้ตรวจการ  
สำนักผู้อำนวยการ, ส่วนการงบประมาณ, ส่วนการพิมพ์  
ส่วนกฎหมาย, ฝ่ายพัฒนาธุรกิจ, ศูนย์เทคโนโลยีสารสนเทศ  
ผู้อำนวยการบำรุง, ผู้อำนวยการนโยบาย, ฝ่ายตลาด, สำนักตรวจสอบ  
ฝ่ายผลิต, รยบ. 3-4 และ 5, ฝ่ายจัดหาและรักษาเสถียร  
ฝ่ายการแพทย์, ฝ่ายบริหารบุคคล, ฝ่ายวิจัยและพัฒนา  
ฝ่ายวิศวกรรมและพลังงาน, ฝ่ายบัญชีและการเงิน, ฝ่ายนโยบาย  
ศูนย์ประสานงานร่วมป้องกันความปลอดภัยและแปลงหนี้  
ของความปลอดภัย สิ่งแวดล้อม และคุณภาพงาน


วัลลภ

กรม ควบคุม

ฉันทน์ เพ็ญมางน

สำราญย์ พิชาวัณ

พจน




*Am*

*Book 2000*

*Am: 10/10/01*


PROJECT NAME:  
NEW FACTORY THAILAND TOBACCO MONOPOLY  
PROJECT OWNER:  
THAILAND TOBACCO MONOPOLY

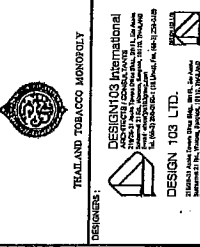

DESIGNER:  
DESIGN 103 INTERNATIONAL  
DESIGN 103 LTD.  
THAILAND CONSULTANTS LTD.  
ARUK CHANSAI CONSULTING ENGINEERS CO.LTD.

CONSULTANT:  
Federal Consulting Engineers  
Span Consultants  
REVIEWED BY:  
POSITION:  
APPROVED BY:  
POSITIONS:



CH. KANUANG PUBLIC COMPANY LIMITED.  
SUBMITTED BY:  
POSITIONS:


# AS-BUILT DRAWING

CONTRACT NO.: No.155/2554  
BUILDINGS: BOI  
สถานที่ตั้งงาน

DRAWING TITLE:  
แปลนพื้นที่ติดตั้ง

ITEM	NAME	DATE
PREPARED BY:	ผู้เขียน	15-10-2557
CHECKED BY:	ผู้ตรวจสอบ	15-10-2557
DRAWN BY:	ผู้ร่าง	15-10-2557
SCALE:	1: 250 A1 1: 500 A3	

DWG. NO.: AS-TTM-B01-AR-01/001

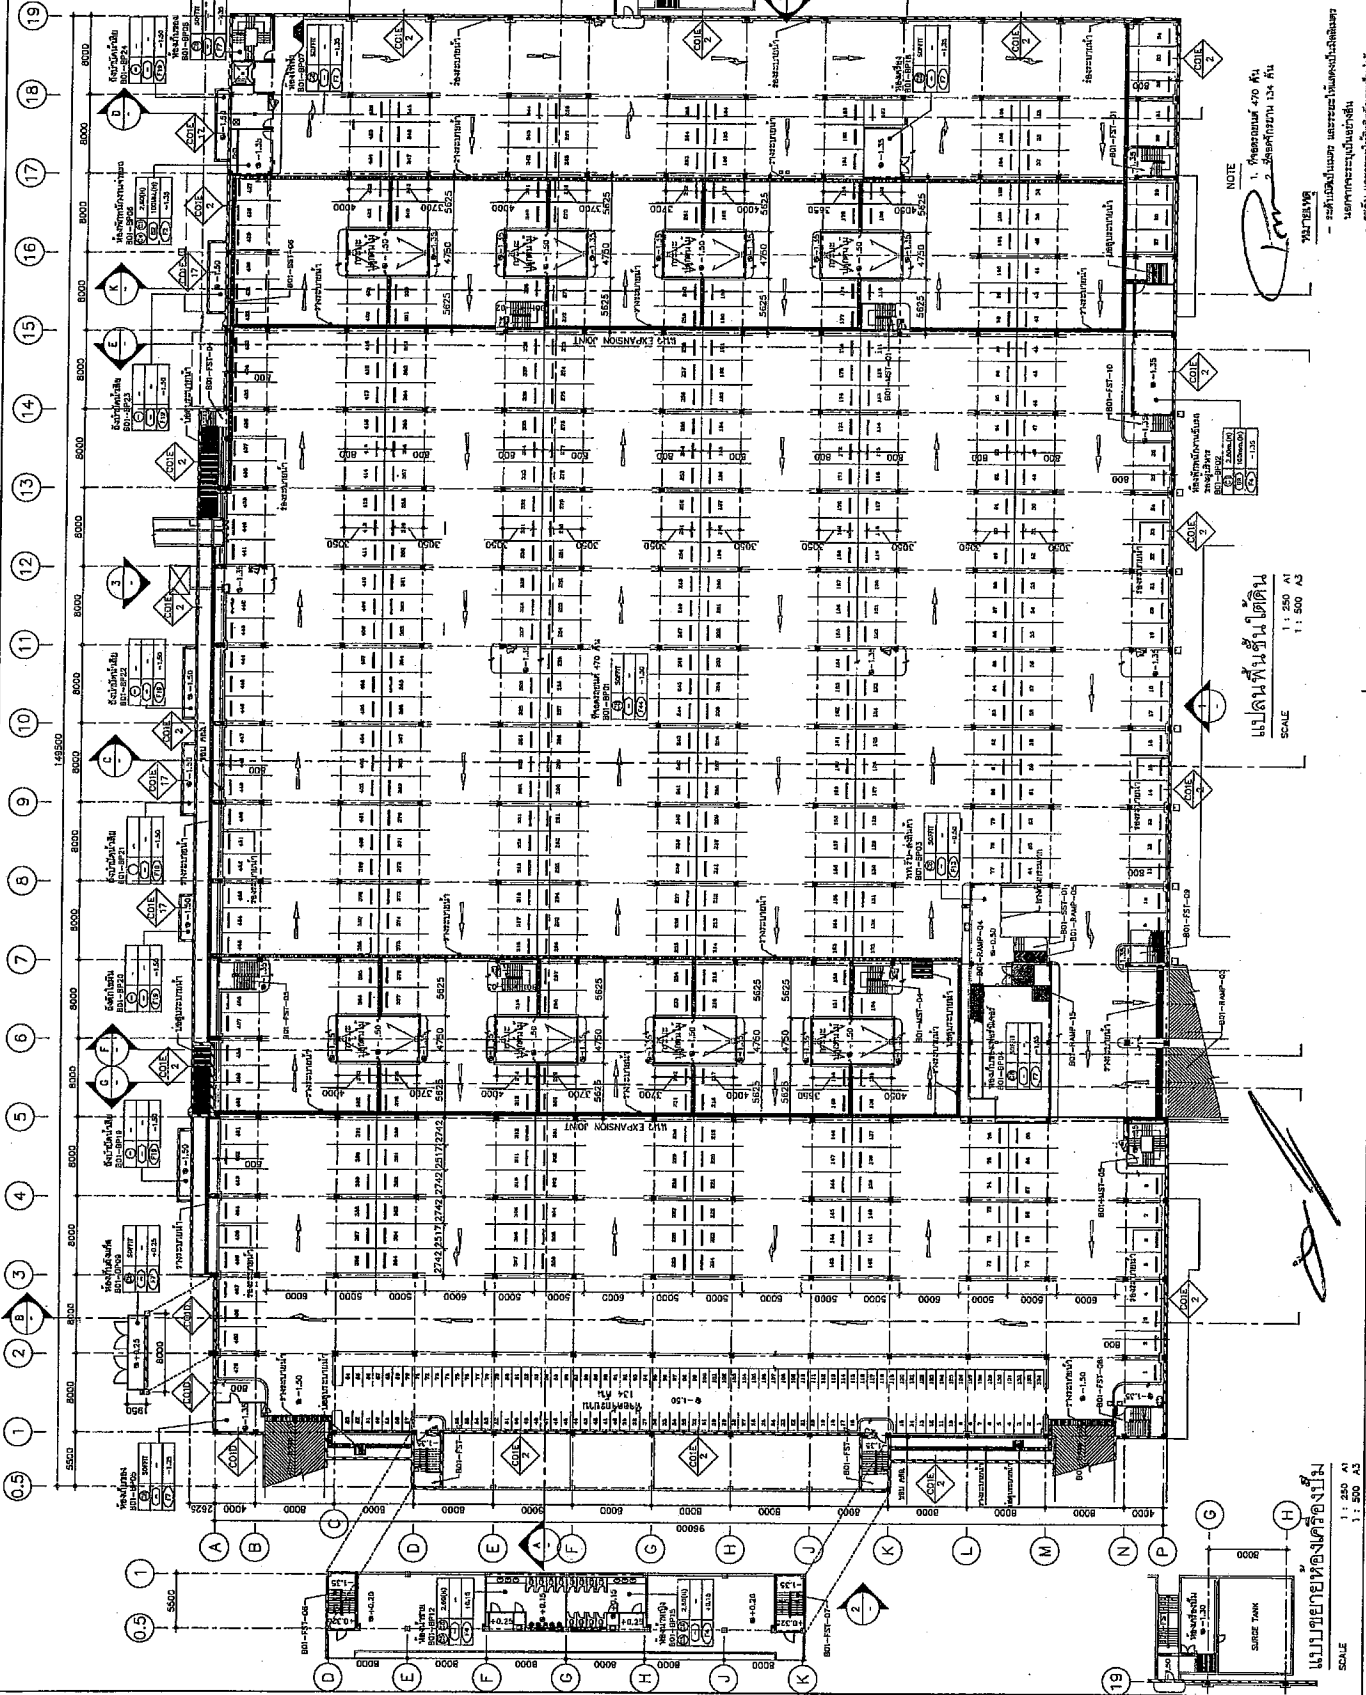

NOTE:  

แปลนพื้นที่ติดตั้ง  
SCALE: 1: 250 A1  
1: 500 A3

AS-BUILT DRAWING

พื้นที่ติดตั้ง

แปลนพื้นที่ติดตั้ง

SCALE: 1: 250 A1  
1: 500 A3

ผู้เขียน

ผู้ตรวจสอบ

ผู้ร่าง

DATE

15-10-2557

15-10-2557

15-10-2557

1: 250 A1  
1: 500 A3



PROJECT NAME: NEW FACTORY THAILAND TOBACCO MONOPOLY  
PROJECT OWNER:



DESIGNERS:


CONSULTANT:  
**Federal Consulting Engineers  
 Span Consultants**

REVIEWED BY: DATE POSITION  
 APPROVED BY: DATE POSITION  
 MAIN CONTRACTOR:




CH. KARCHANG PUBLIC COMPANY LIMITED.  
 บริษัท ช.การช่าง จำกัด (มหาชน)  

**AS-BUILT  
 DRAWING**

CONTRACT NO.: No.155/2554  
 BUILDING: 801  
 ช่างวางแบบสถาปัตย์

DRAWING TITLE:  
 แปลงพื้นที่ชั้นล่าง

ITEM	NAME	DATE
SCALE:	1 : 250 A1 1 : 500 A3	
DWG. NO.	AS-TTM-801-AR-01022	

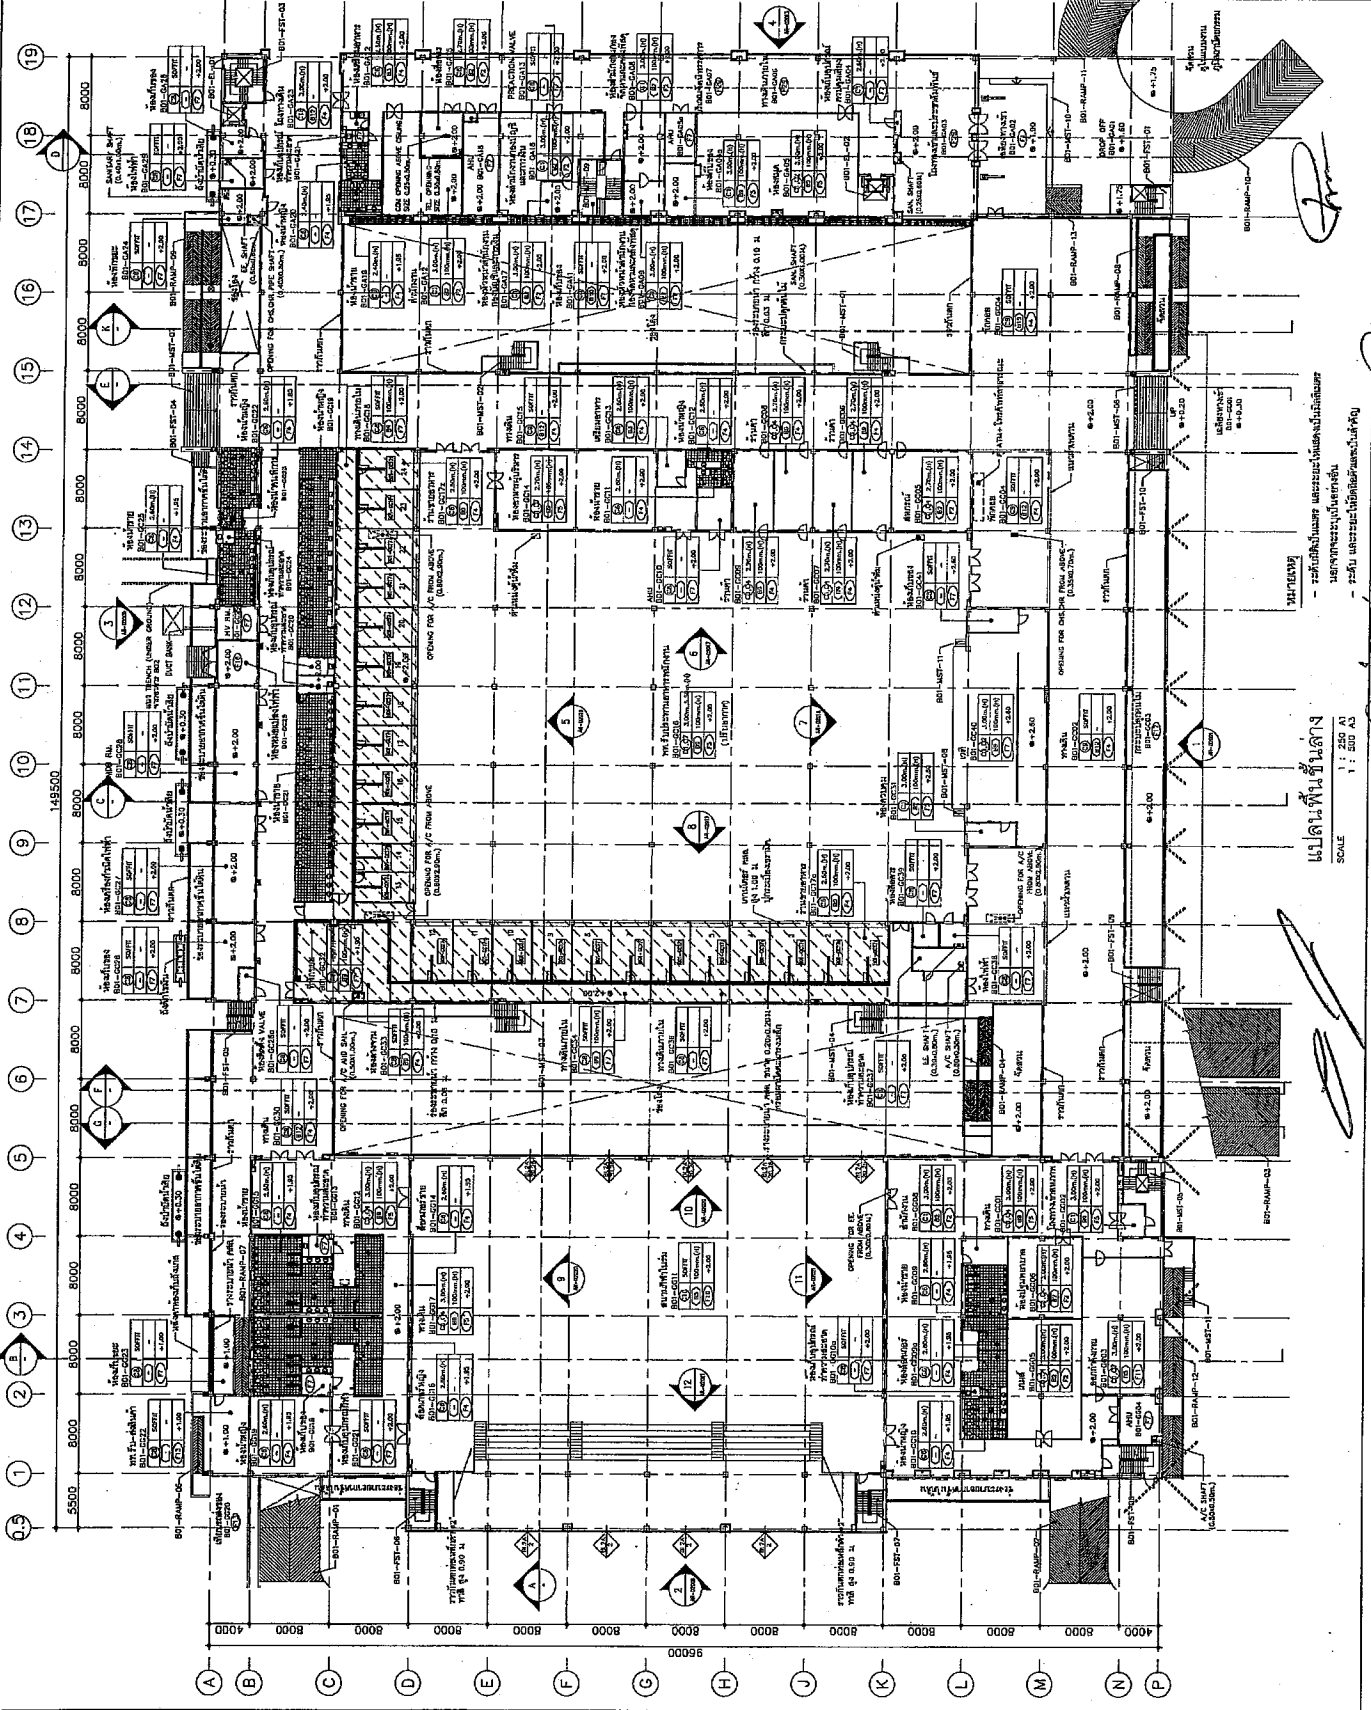

SCALE  
 1 : 250 A1  
 1 : 500 A3

Handwritten notes and signatures in Thai script are present along the right margin of the drawing, including the name 'Ch L' and other illegible text.

PROJECT NAME:  
NEW FACTORY THAILAND TOBACCO MONOPOLY



DESIGNER:  
DESIGN 103 International  
DESIGN 103 LTD.  
Federal Consulting Engineers  
Span Consultants

CONSULTANT:  
Federal Consulting Engineers  
Span Consultants

REVIEWED BY:  
DATE  
POSITION

APPROVED BY:  
DATE  
POSITION

MAIN CONTRACTOR:  
CH. KARNCHANG PUBLIC COMPANY LIMITED.

SUBMITTED BY:  
DATE  
POSITION

# AS-BUILT DRAWING


CONTRACT NO.: No.155/2554

BUILDING: B01  
อุปกรณ์ไฟฟ้า

DRAWING TITLE:  

ITEM	NAME	DATE
PREPARED BY:	ออกแบบ	17-10-50
CHECKED BY:	ควบคุม	17-10-50
DRAWN BY:	ออกแบบ	17-10-50
SCALE:	1:250 AT 1:500 AT	17-10-50

AS-BUILT  
AS-ITM-B01-AR-01043

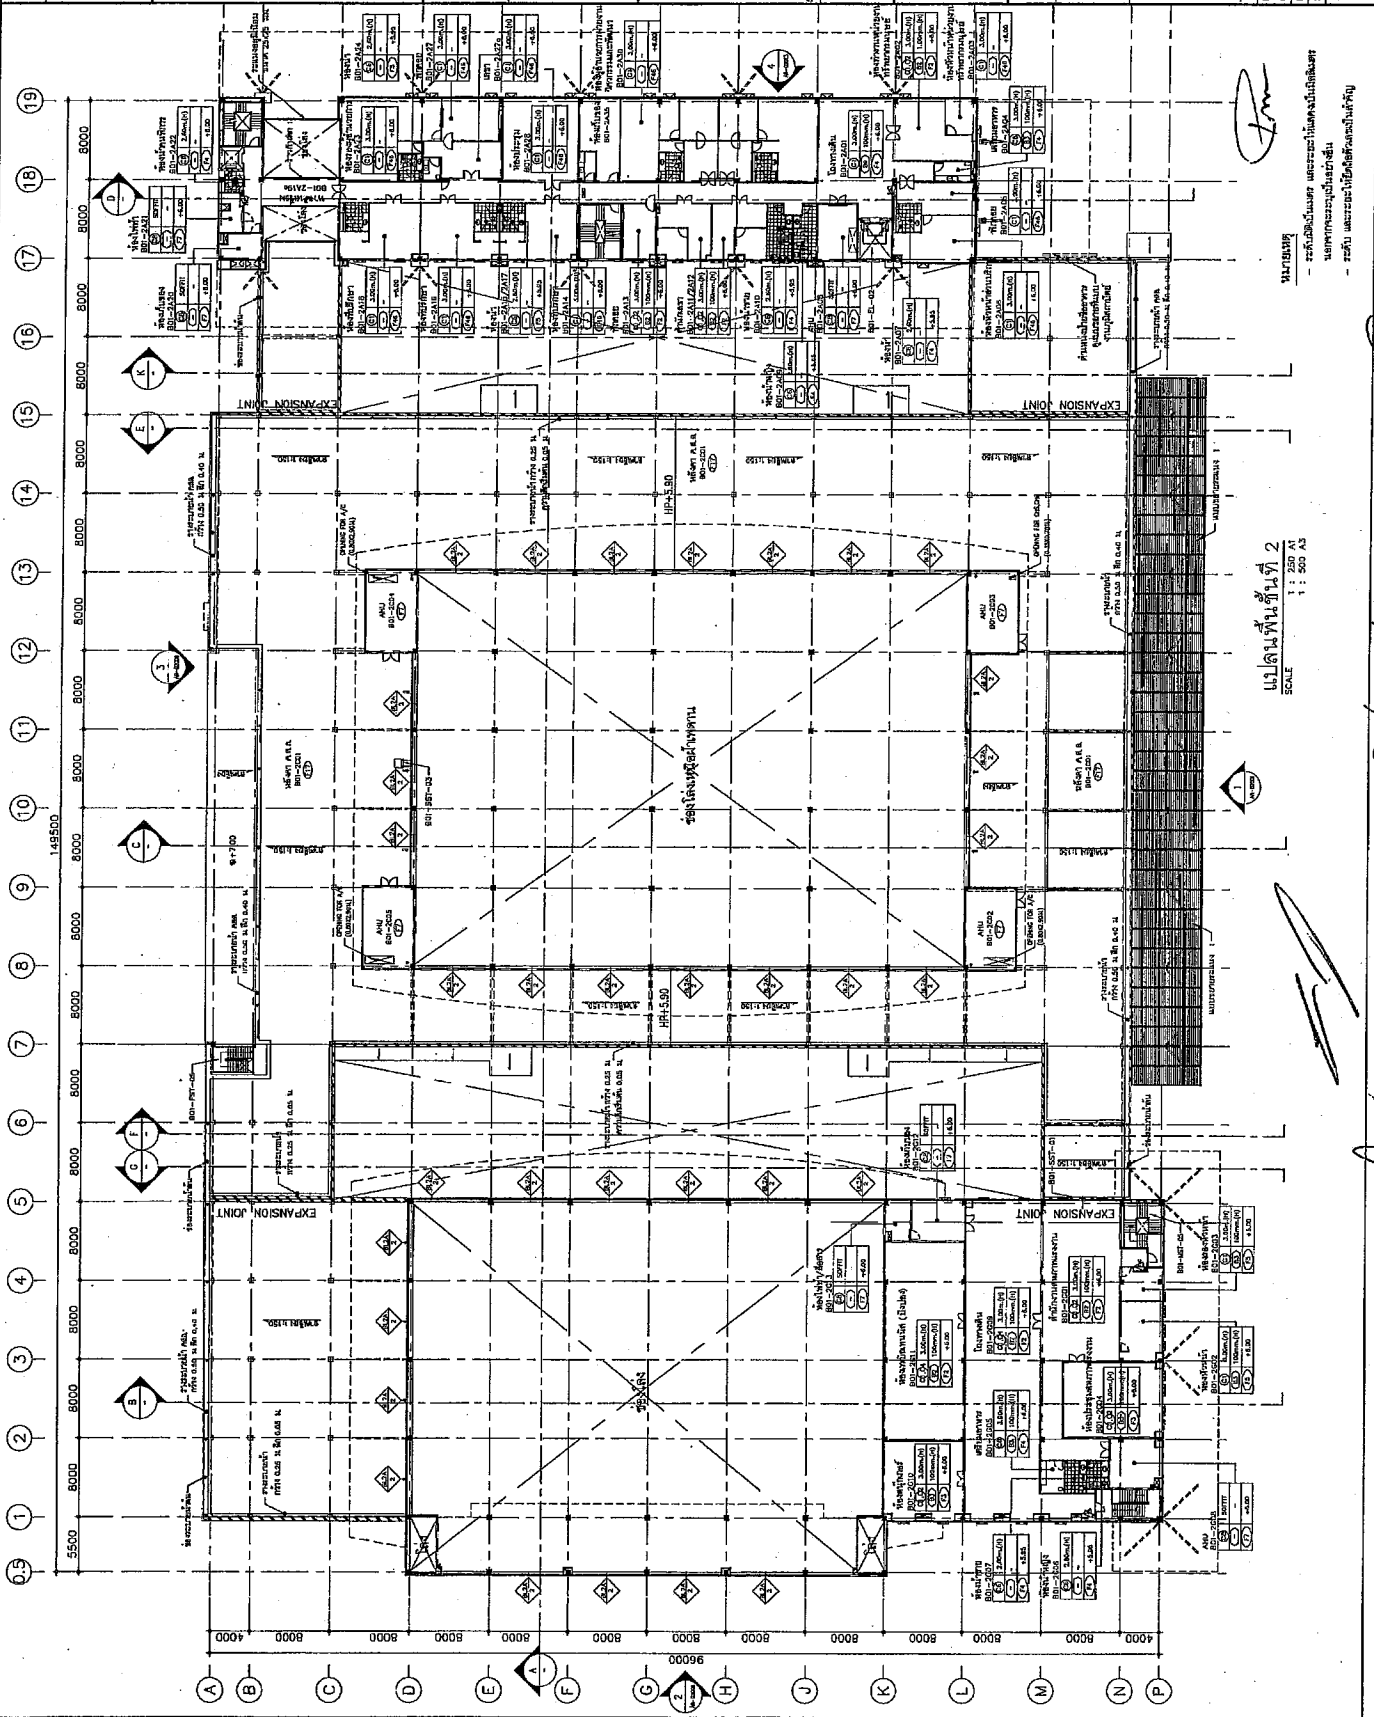

แปลนพื้นที่ 2  
SCALE  
1:250 AT  
1:500 AT

หมายเหตุ  



PROJECT NAME: NEW FACTORY THAILAND TOBACCO MONOPOLY  
 PROJECT OWNER: THAILAND TOBACCO MONOPOLY

DESIGNERS:  

CONSULTANT:  
 Federal Consulting Engineers  
 Span Consultants

REVIEWED BY: DATE  
 POSITION: (ตำแหน่ง) วันที่  
 APPROVED BY: DATE  
 POSITION: (ตำแหน่ง) วันที่  
 MAIN CONTRACTOR:

CH. KARNCHANG PUBLIC COMPANY LIMITED.  


AS-BUILT  
 DRAWING

CONTRACT NO.: No.155/2554

BUILDING: B02 อาคารโรงงานหลัก  
 อาคารคลังสินค้าและศูนย์ควบคุม

DRAWING TITLE: แปลนพื้นงานสถาปัตย์ชั้นที่ 1  
 CL(A) - (B) - (1) - (25)

NO.	NAME	DATE
1	DESIGNED BY:	24-1-2554
2	CHECKED BY:	24-1-2554
3	DRAWN BY:	24-1-2554
4	SCALE:	1 : 250 AT 1 : 1500 AS
5	DWG. NO.:	AS-ITM-B02-AR-01029

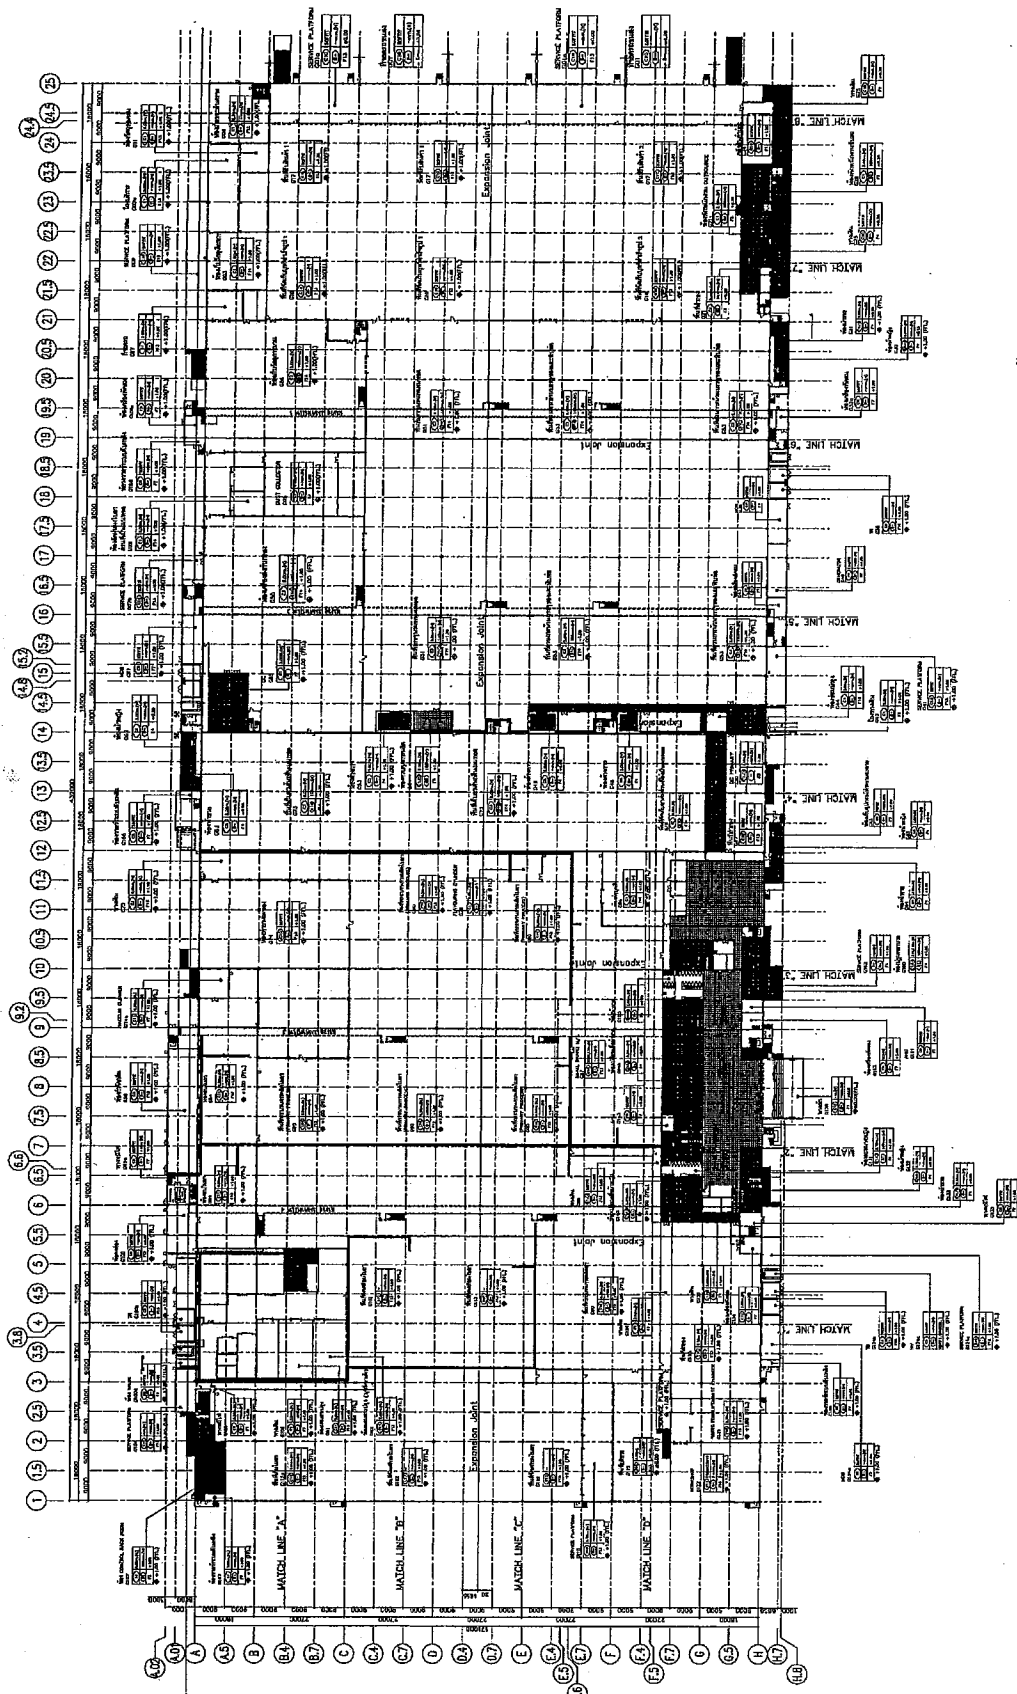

แปลนพื้นงานสถาปัตย์ชั้นที่ 1  
 SCALE 1:250


KEY PLAN BUILDING B02

NO.	NAME	DATE
1	DESIGNED BY:	24-1-2554
2	CHECKED BY:	24-1-2554
3	DRAWN BY:	24-1-2554
4	SCALE:	1 : 250 AT 1 : 1500 AS
5	DWG. NO.:	AS-ITM-B02-AR-01029


PROJECT NAME: NEW FACTORY THAILAND TOBACCO MONOPOLY  
 PROJECT OWNER: THAILAND TOBACCO MONOPOLY

DESIGNER: DESIGN 103 International  
 103/103 International  

CONSULTANT: Federal Consulting Engineers  
 Span Consultants


REVIEWED BY: DATE  
 POSITION: (ตำแหน่ง) วันที่  
 APPROVED BY: DATE  
 POSITION: (ตำแหน่ง) วันที่  
 MAIN CONTRACTOR: CH. KARNCHANG PUBLIC COMPANY LIMITED.  

AS-BUILT DRAWING

CONTRACT NO: No.155/2554  
 BUILDING: B02 อาคารโรงงานหลัก  
 อาคารคลังสินค้าและรถบรรทุก

DRAWING TITLE: แปลนพื้นงานสถาปัตย์ชั้นที่ 2  
 CL(A)-(3) ①-②⑤

ITEM	NAME	DATE
1	DESIGNED BY: ภูมิพัฒน์	24-1-2557
2	CHECKED BY: ภูมิพัฒน์	24-1-2557
3	DRAWN BY: ภูมิพัฒน์	24-1-2557
4	SCALE: 1 : 750 AT 1 : 1500 AS	
5	DWG. NO. AS-TTM-B02-AR-01075	

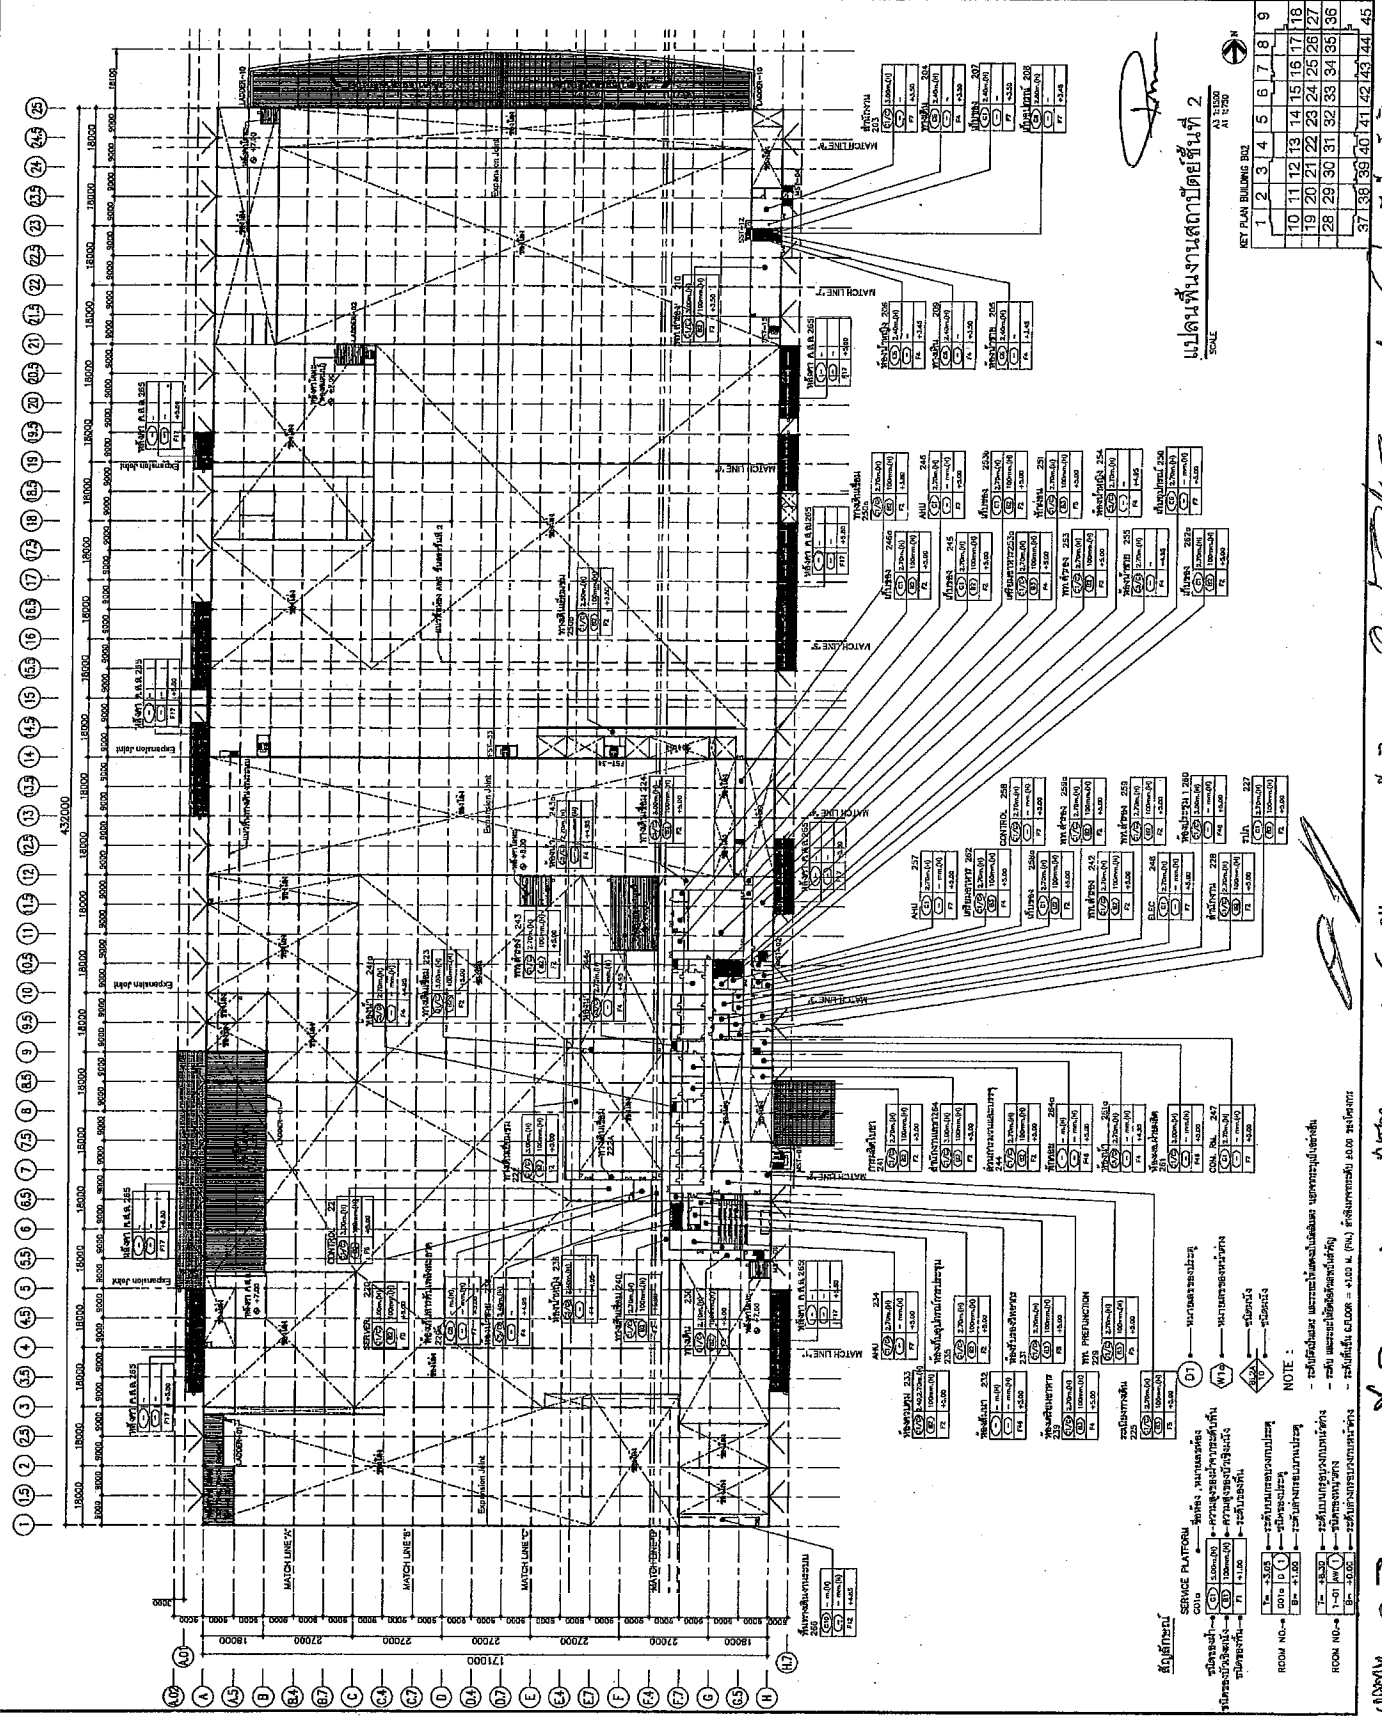

แปลนพื้นงานสถาปัตย์ชั้นที่ 2  
 SCALE: 1 : 750 AT 1 : 1500 AS

KEY PLAN BUILDING B02

1	2	3	4	5	6	7	8	9
10	11	12	13	14	15	16	17	18
19	20	21	22	23	24	25	26	27
28	29	30	31	32	33	34	35	36
37	38	39	40	41	42	43	44	45

NOTE:  





PROJECT NAME: NEW FACTORY THAILAND TOBACCO MONOPOLY  
 PROJECT OWNER: THAILAND TOBACCO MONOPOLY

DESIGNER: DESIGN 108 International  
 DESIGN 108 LTD.  
 FEDERAL CONSULTING ENGINEERS (F.C.E.)  

CONSULTANT: Federal Consulting Engineers  
 Span Consultants  
 REVIEWED BY: DATE  
 POSITION: อนุมัติร่าง (Approved Draft)  
 APPROVED BY: DATE  
 POSITION: อนุมัติ (Approved)  
 MAIN CONTRACTOR: CH. KARNCHANG PUBLIC COMPANY LIMITED

CONTRACT NO.: No.155/2554  
 BUILDING: B03  
 DRAWING TITLE: แปลนพื้นที่ 2 (LAY-OUT PLAN)  
 (GLA-M-T-10)

REVISION NO.	DATE	DESCRIPTION
1	11-1-55	ISSUE FOR PERMIT
2	11-1-55	ISSUE FOR PERMIT
3	11-1-55	ISSUE FOR PERMIT

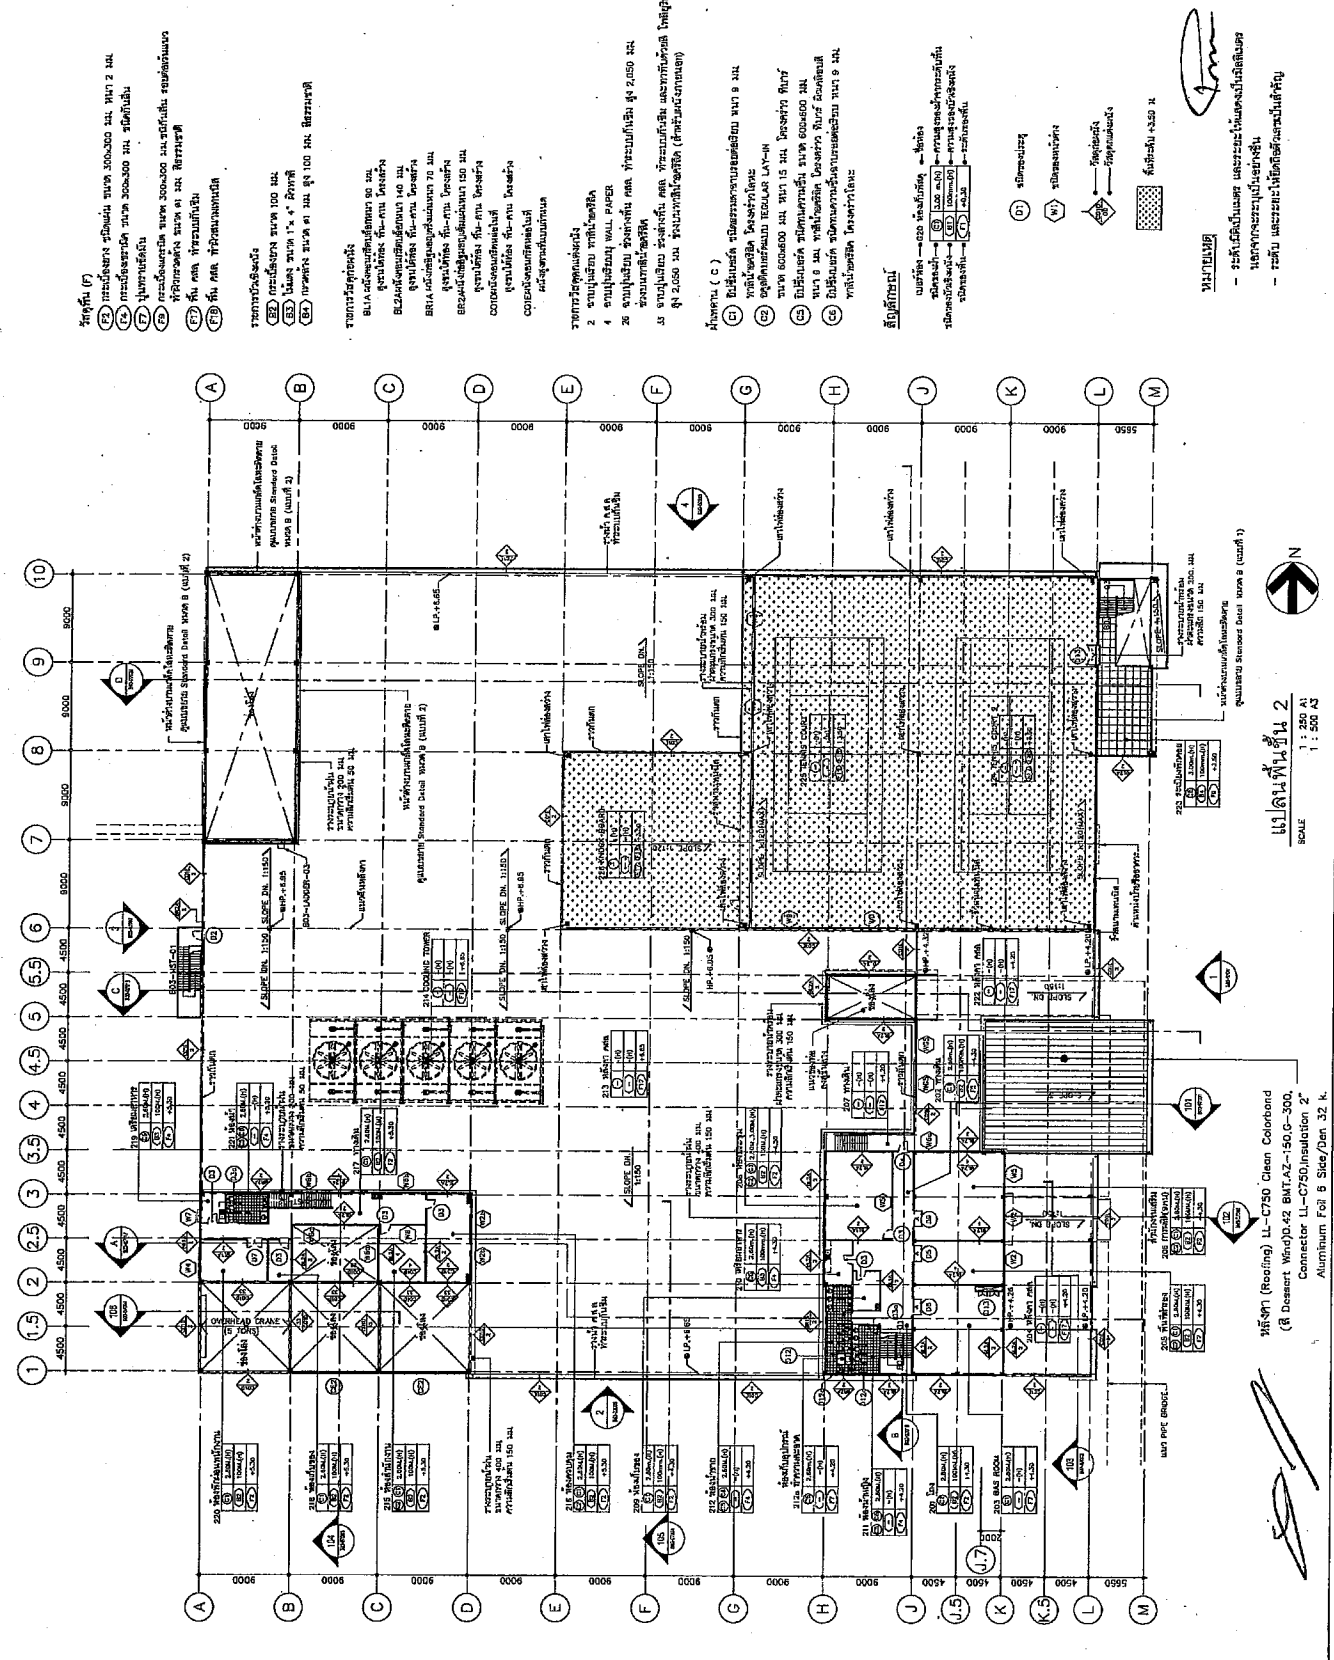

- หมายเหตุ (Note)
1. ผนังอาคาร หนา 200 มม. ยก 2 ม.


แปลนพื้นที่ 2  
 SCALE: 1:500

วัสดุ (Roofing) LL-C750 Clean Colorbond  
 (B Desert Wave) 0-2 BNT-AZ-150-C-300  
 Connector LL-C750/Insulation 2  
 Aluminum Foil 8 Slay/Den 32 k.


**PROJECT NAME:** NEW FACTORY THAILAND TOBACCO MONOPOLY  
**PROJECT OWNER:**

THAILAND TOBACCO MONOPOLY

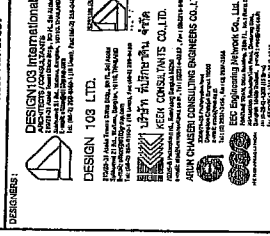

**DESIGNERS:**

DESIGN 108 LTD.  

**Federal Consulting Engineers Spain Consultants**

REVIEWED BY: DATE  
 POSITION: (ตำแหน่ง) (ตำแหน่ง)  
 APPROVED BY: DATE  
 POSITION: (ตำแหน่ง) (ตำแหน่ง)  
 MAN/CONTRACTOR:




SUBMITTED BY: DATE  
 POSITION: (ตำแหน่ง) (ตำแหน่ง)  
 POSITION: (ตำแหน่ง) (ตำแหน่ง)


**AS-BUILT  
 DRAWING**

**CONTRACT NO.:** No.155/2554.  
**BUILDING:** B04  
 อาคาร โรงงานใบยาสูบและควบคุมการขึ้นรูปเส้นยาสูบ  
 PB Building, Air Conditioning Building

DRAWING TITLE: **แปลนพื้นที่อาคาร**

ITEM	NAME	DATE
PREPARED BY:	(ตำแหน่ง) (ตำแหน่ง)	25-05-2557
CHECKED BY:	(ตำแหน่ง) (ตำแหน่ง)	25-05-2557
DRAWN BY:	(ตำแหน่ง) (ตำแหน่ง)	25-05-2557
SCALE:	1:500 A	1:500 A3

DWG. NO.: AS-TTM-B04-AR-01004

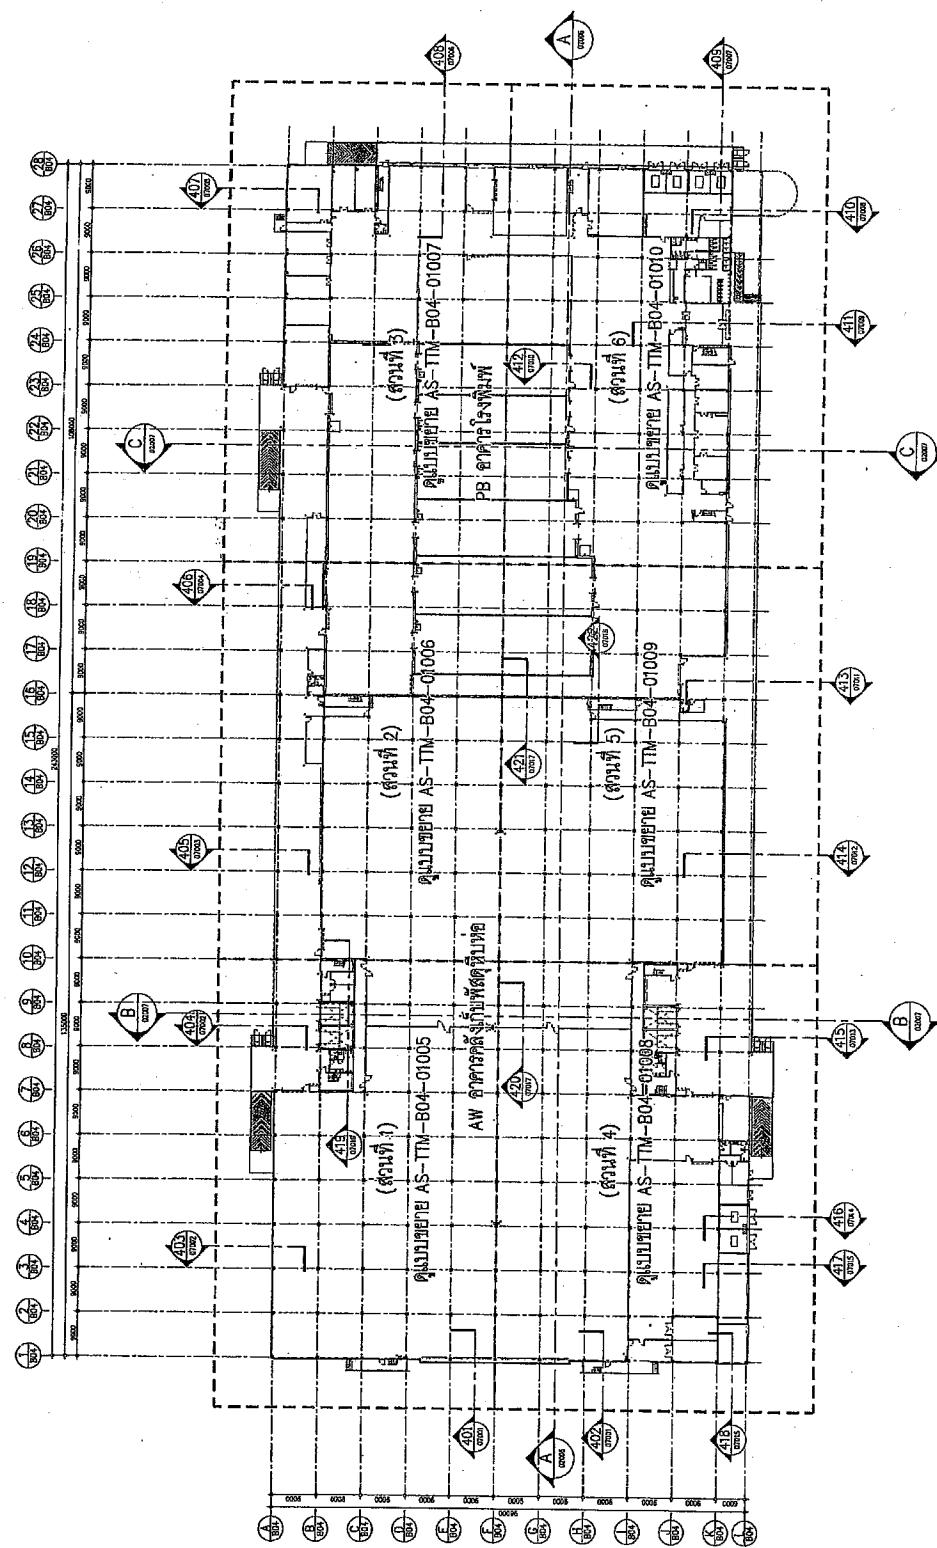

*[Handwritten signature]*




PROJECT NAME: NEW FACTORY THAILAND TOBACCO MONOPOLY  
 PROJECT OWNER:



THAILAND TOBACCO MONOPOLY

DESIGNER:  
 DESIGN 108 LTD.  

CONSULTANT:  
 Federal Consulting Engineers  
 Span Consultants  

REVIEWED BY: DATE  
 POSITION: (ตำแหน่ง) วันที่  
 APPROVED BY: DATE  
 POSITION: (ตำแหน่ง) วันที่

MAIN CONTRACTOR:  

AS-BUILT  
 DRAWING


CONTRACT NO.: No.155/2554

BUILDING: B04  

DRAWING TITLE:  
 แปลนพื้นที่ 2 ระดับ +6.00 ไร่

ITEM	NAME	DATE
PREPARED BY:	ผู้เขียน	22-10-2557
CHECKED BY:	ผู้ตรวจสอบ	22-10-2557
DRAWN BY:	ผู้ร่าง	22-10-2557
SCALE:	1:500 A	1:1000 A3

DWG. NO.: AS-TTM-B04-AR-01011

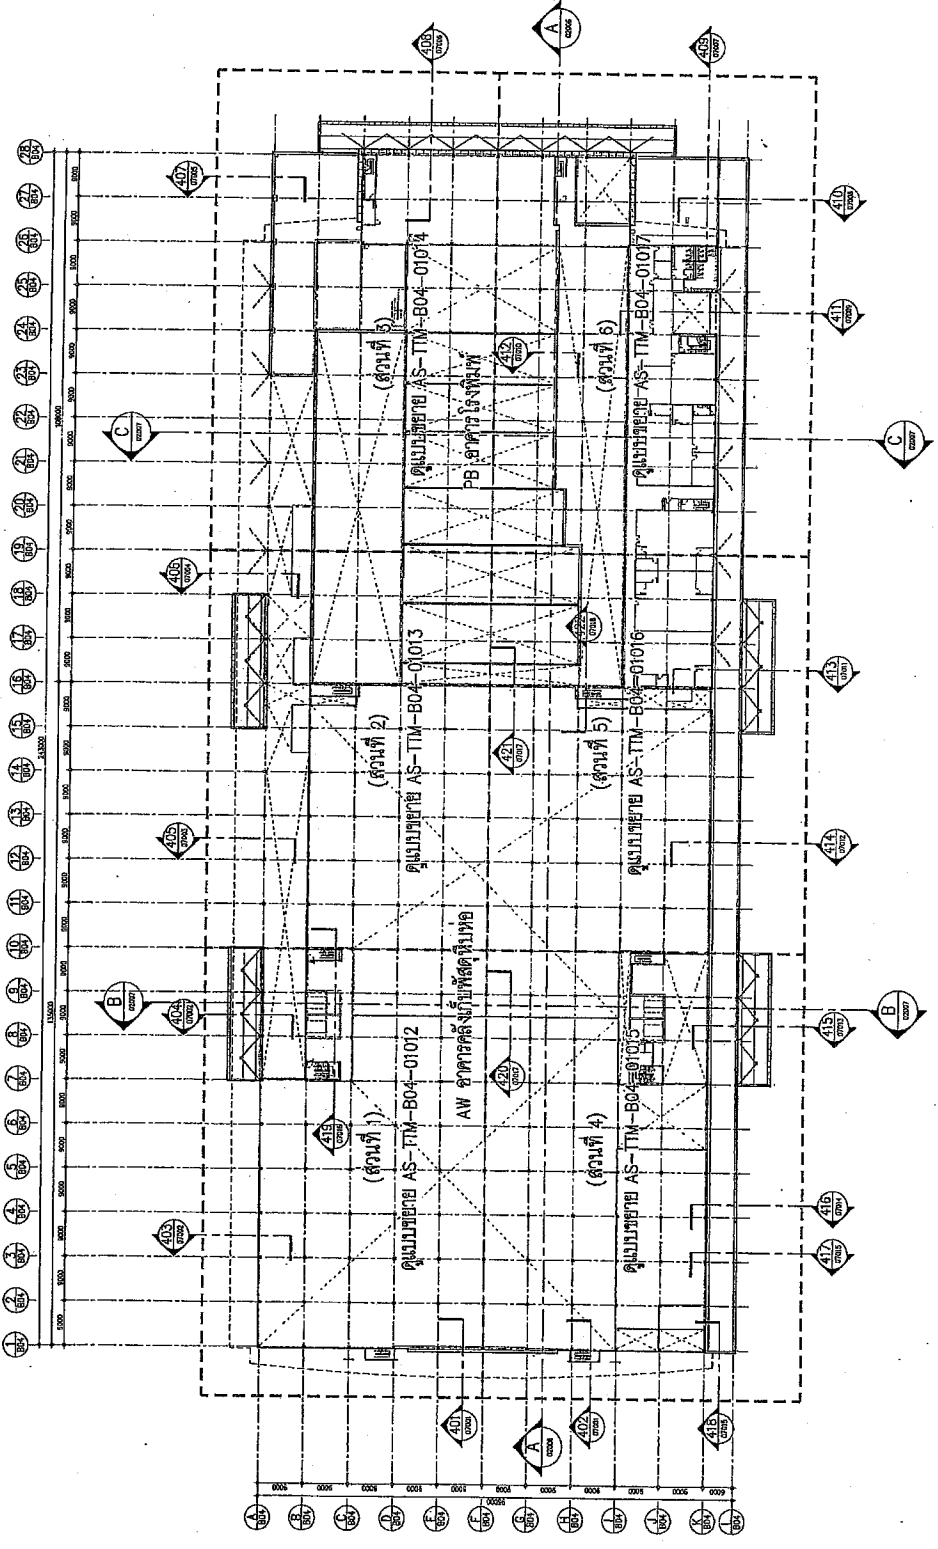

แปลนพื้นที่ 2 ระดับ +6.00 ไร่  
 SCALE: 1:500 A, 1:1000 A3

*[Handwritten signature]*

หมายเหตุ:  
 - ระบุขนาดตามแบบแปลนและรายละเอียดในแบบสถาปัตย์  
 - ระบุขนาดตามแบบแปลน

หน้า ๑ จาก ๑ หน้า  



PROJECT NAME: NEW FACTORY THAILAND TOBACCO MONOPOLY

PROJECT OWNER: THAILAND TOBACCO MONOPOLY

DESIGNERS:
 

- DESIGN 103 International
- DESIGN 103 LTD.
- KEEN CONSULTANTS CO. LTD.
- ASIA CHASER CONSULTING ENGINEERS CO. LTD.
- EEZ Engineering Institute Co., Ltd.

CONSULTANT: Federal Consulting Engineers Span Consultants

REVIEWED BY: DATE

POSITION: (ตำแหน่ง) วันที่

APPROVED BY: DATE

POSITION: (ตำแหน่ง) วันที่

MAIN CONTRACTOR: CH. MARICHANG PUBLIC COMPANY LIMITED.


CONTRACT NO.: No.155/2554

BUILDING: B04

DRAWING TITLE: แปลนพื้นที่ 2 ระดับ +10.50 น.

NO.	NAME	DATE
PREPARED BY:	ผู้จัดทำ	24-10-2557
CHECKED BY:	ผู้ตรวจสอบ	24-10-2557
DRAWN BY:	ผู้เขียน	24-10-2557
SCALE:	1:500 A3	1:1000 A3

DWG. NO.: AS-TTM-B04-AR-01025

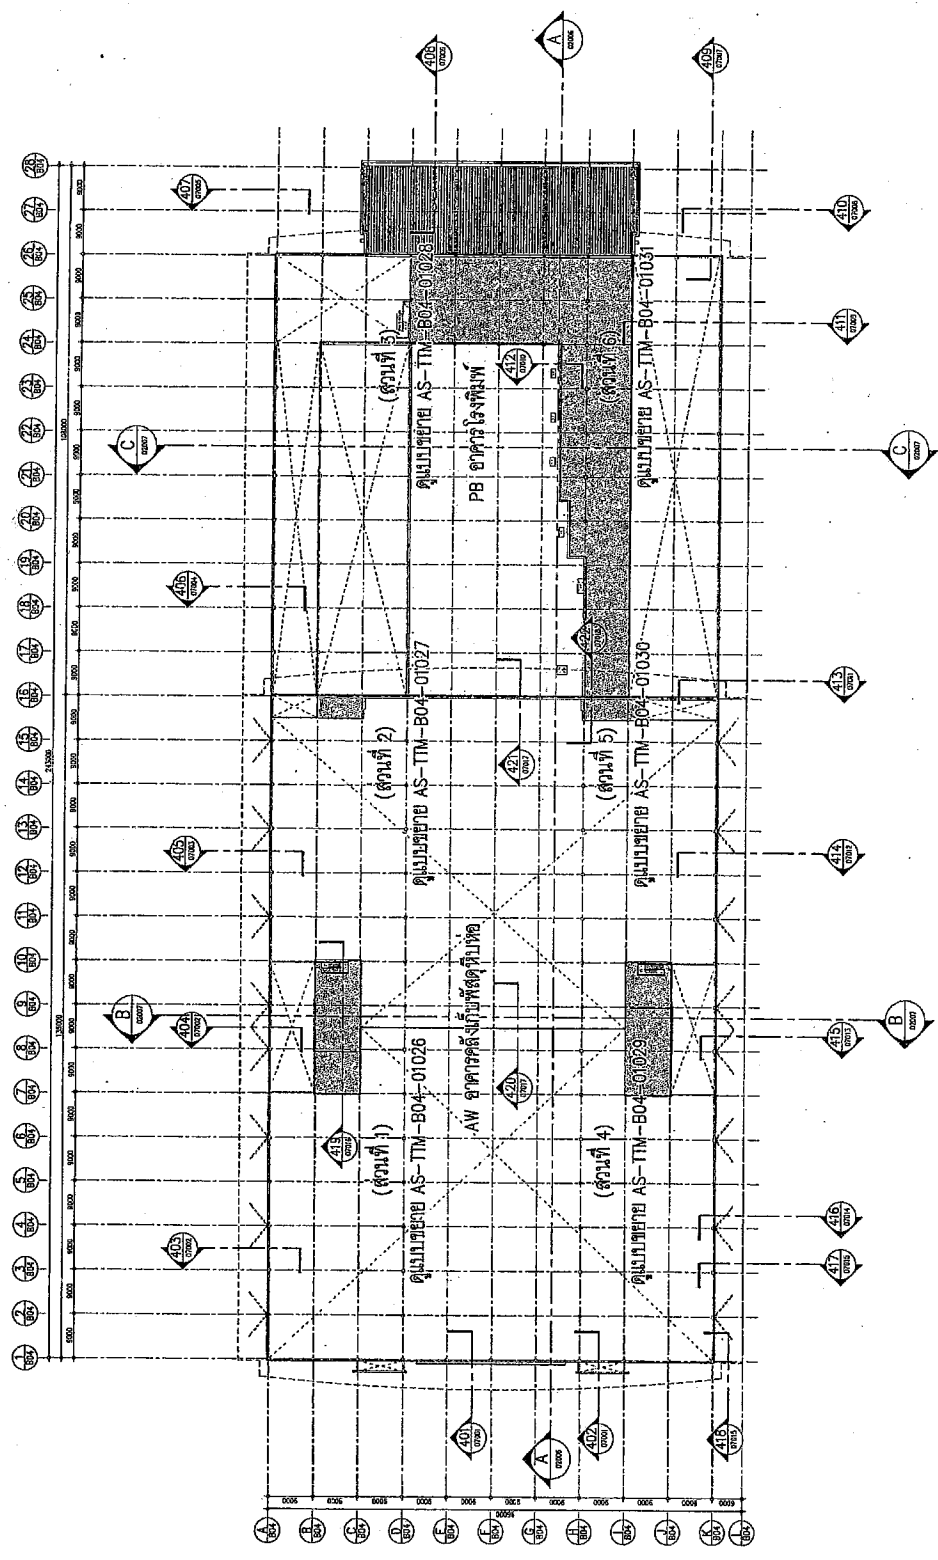

แปลนพื้นที่ 2 ระดับ +10.50 น.  
SCALE: 1:500 A3

*Handwritten signature*

หมายเหตุ  

Handwritten notes and signatures on the right margin:  
 - Top right: 5/11/5 4/11/5  



PROJECT NAME:  
NEW FACTORY THAILAND TOBACCO MONOPOLY



DESIGNERS:  
DESIGN 103 LTD.  

REMOVED BY:  
DATE: \_\_\_\_\_  
POSITION: \_\_\_\_\_

APPROVED BY:  
DATE: \_\_\_\_\_  
POSITION: \_\_\_\_\_



MAIN CONTRACTOR:  
บริษัท การ์ชนัง จำกัด (มหาชน)  
CH. KARNCHANG PUBLIC COMPANY LIMITED.  

SUBMITTED BY:  
DATE: \_\_\_\_\_  
POSITION: \_\_\_\_\_


# AS-BUILT DRAWING

CONTRACT NO:  
No.155/2554

BUILDING:  
BOB  
อาคารเก็บใบยาสูบ (อาคารเก็บใบยาสูบ)

DRAWING TITLE:  
แปลนพื้นชั้นที่ 2  
แปลนพื้นชั้นและชั้นที่ 2

DATE	13-12-2553
PREPARED BY:	นายอภิรักษ์
CHECKED BY:	นายอภิรักษ์
DRAWN BY:	นายอภิรักษ์
SCALE:	1:500 A3
DWG. NO.:	AS-TM-B06-AR-01003

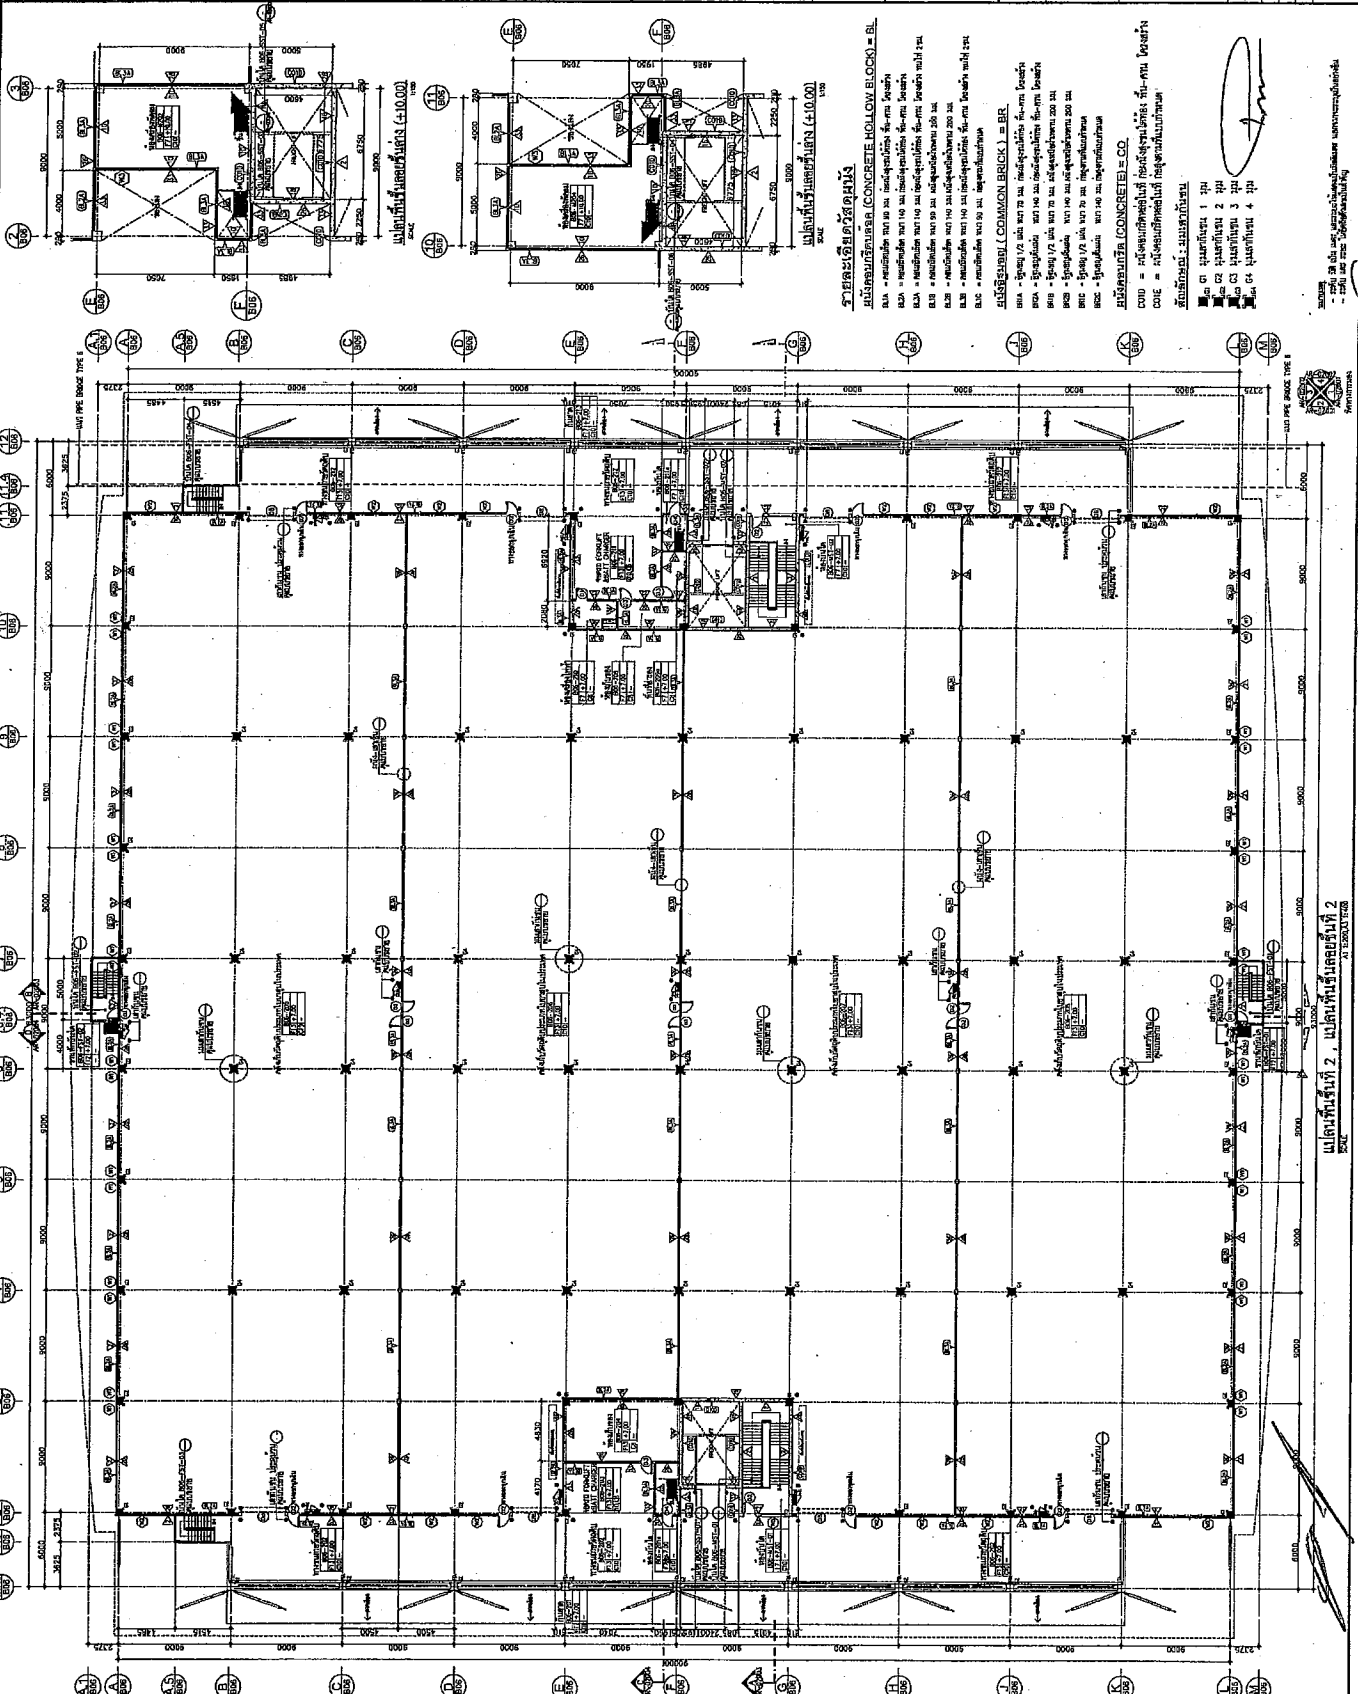




PROJECT NAME: NEW FACTORY THAILAND TOBACCO MONOPOLY  
 PROJECT OWNER: THAILAND TOBACCO MONOPOLY

DESIGNERS:  
 DESIGN103 International  
 DESIGN 103 LTD.  
 KEN CONSULTANTS CO., LTD.  
 ARIUN CHAIER CONSULTING ENGINEERS CO., LTD.

CONSULTANT:  
 Federal Consulting Engineers  
 Span Consultants

REVIEWED BY: DATE  
 POSITION: (ตำแหน่ง) (ตำแหน่ง)  
 APPROVED BY: DATE  
 POSITION: (ตำแหน่ง) (ตำแหน่ง)

MAIN CONTRACTOR:  
 บริษัท ขาวขง จำกัด (มหาชน)  
 CH. KARNCHANG PUBLIC COMPANY LIMITED.

SUBMITTED BY: DATE  
 POSITION: (ตำแหน่ง) (ตำแหน่ง)

AS-BUILT  
 DRAWING


CONTRACT NO.: No.155/2554  
 BUILDING: B07

ชื่ออาคาร/ชนิดอาคาร/ประเภทอาคาร  
 (ตามแบบแปลน หน้า 2) (หรือ ระบุชื่ออาคาร)

DRAWING TITLE:  
 แปลนพื้นที่ฐาน  
 แปลนพื้นที่อาคารชั้นที่ 1

ITEM	NAME	DATE
REVISION BY:	AS-BUILT	22-01-2554
CHECKED BY:	AS-BUILT	22-01-2554
DRAWN BY:	AS-BUILT	22-01-2554
SCALE:	1:500 AS	1:250 AS

DRAWING NO.: AS-TTM-B07-AR-01002

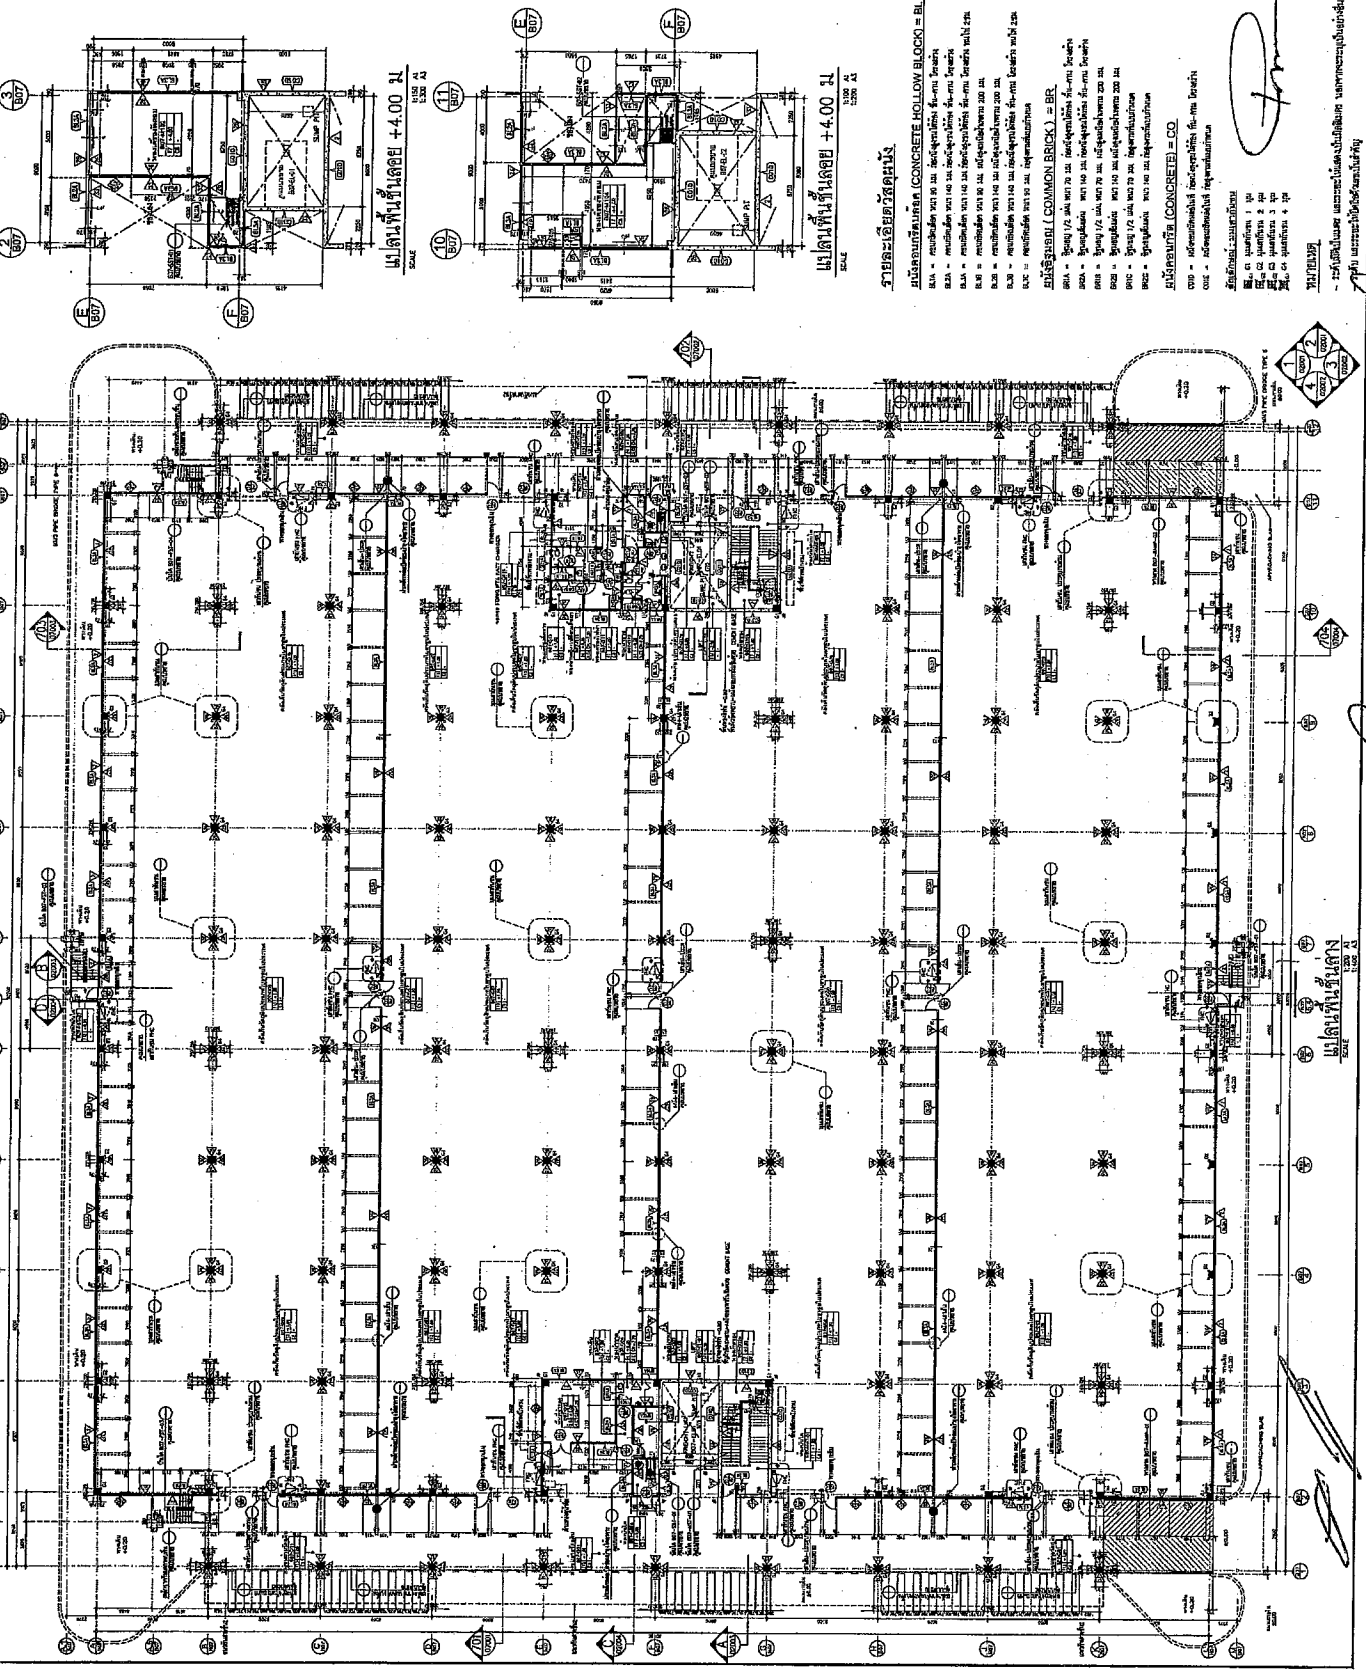

AS-BUILT DRAWING  
 แปลนพื้นที่อาคารชั้นที่ 1  
 แปลนพื้นที่ฐาน  
 แปลนพื้นที่อาคารชั้นที่ 1


PROJECT NAME: NEW FACTORY THAILAND TOBACCO MONOPOLY  
 PROJECT OWNER: THAILAND TOBACCO MONOPOLY

DESIGNER: DESIGN 103 THAILAND  
 DESIGN 103 LTD.  
 FEDERAL CONSULTANTS

CONSULTANT: Federal Consulting Engineers  
 Span Consultants

REVIEWED BY: DATE  
 POSITION: (ตำแหน่ง) วันที่

APPROVED BY: DATE  
 POSITION: (ตำแหน่ง) วันที่

MAIN CONTRACTOR: CH. KRINCHANG PUBLIC COMPANY LIMITED.  
 SUBMITTED BY: DATE

POSITION: (ตำแหน่ง) วันที่


CONTRACT NO.: No.155/2554

BUILDING: 807  
 ชื่ออาคาร: โรงงานผลิตยาสูบ (อาคารใหม่ ชั้นที่ 2) ณ บริษัทยาสูบแห่งประเทศไทย

DRAWING TITLE: แปลนพื้นที่ 2  
 แปลนพื้นที่อาคารที่ 2

ITEM	NAME	DATE
PREPARED BY:	ARCHITECT	12-01-2554
CHECKED BY:	ENGINEER	22-01-2554
SCALE:	AS SHOWN	12-01-2554

AS-BUILT DRAWING

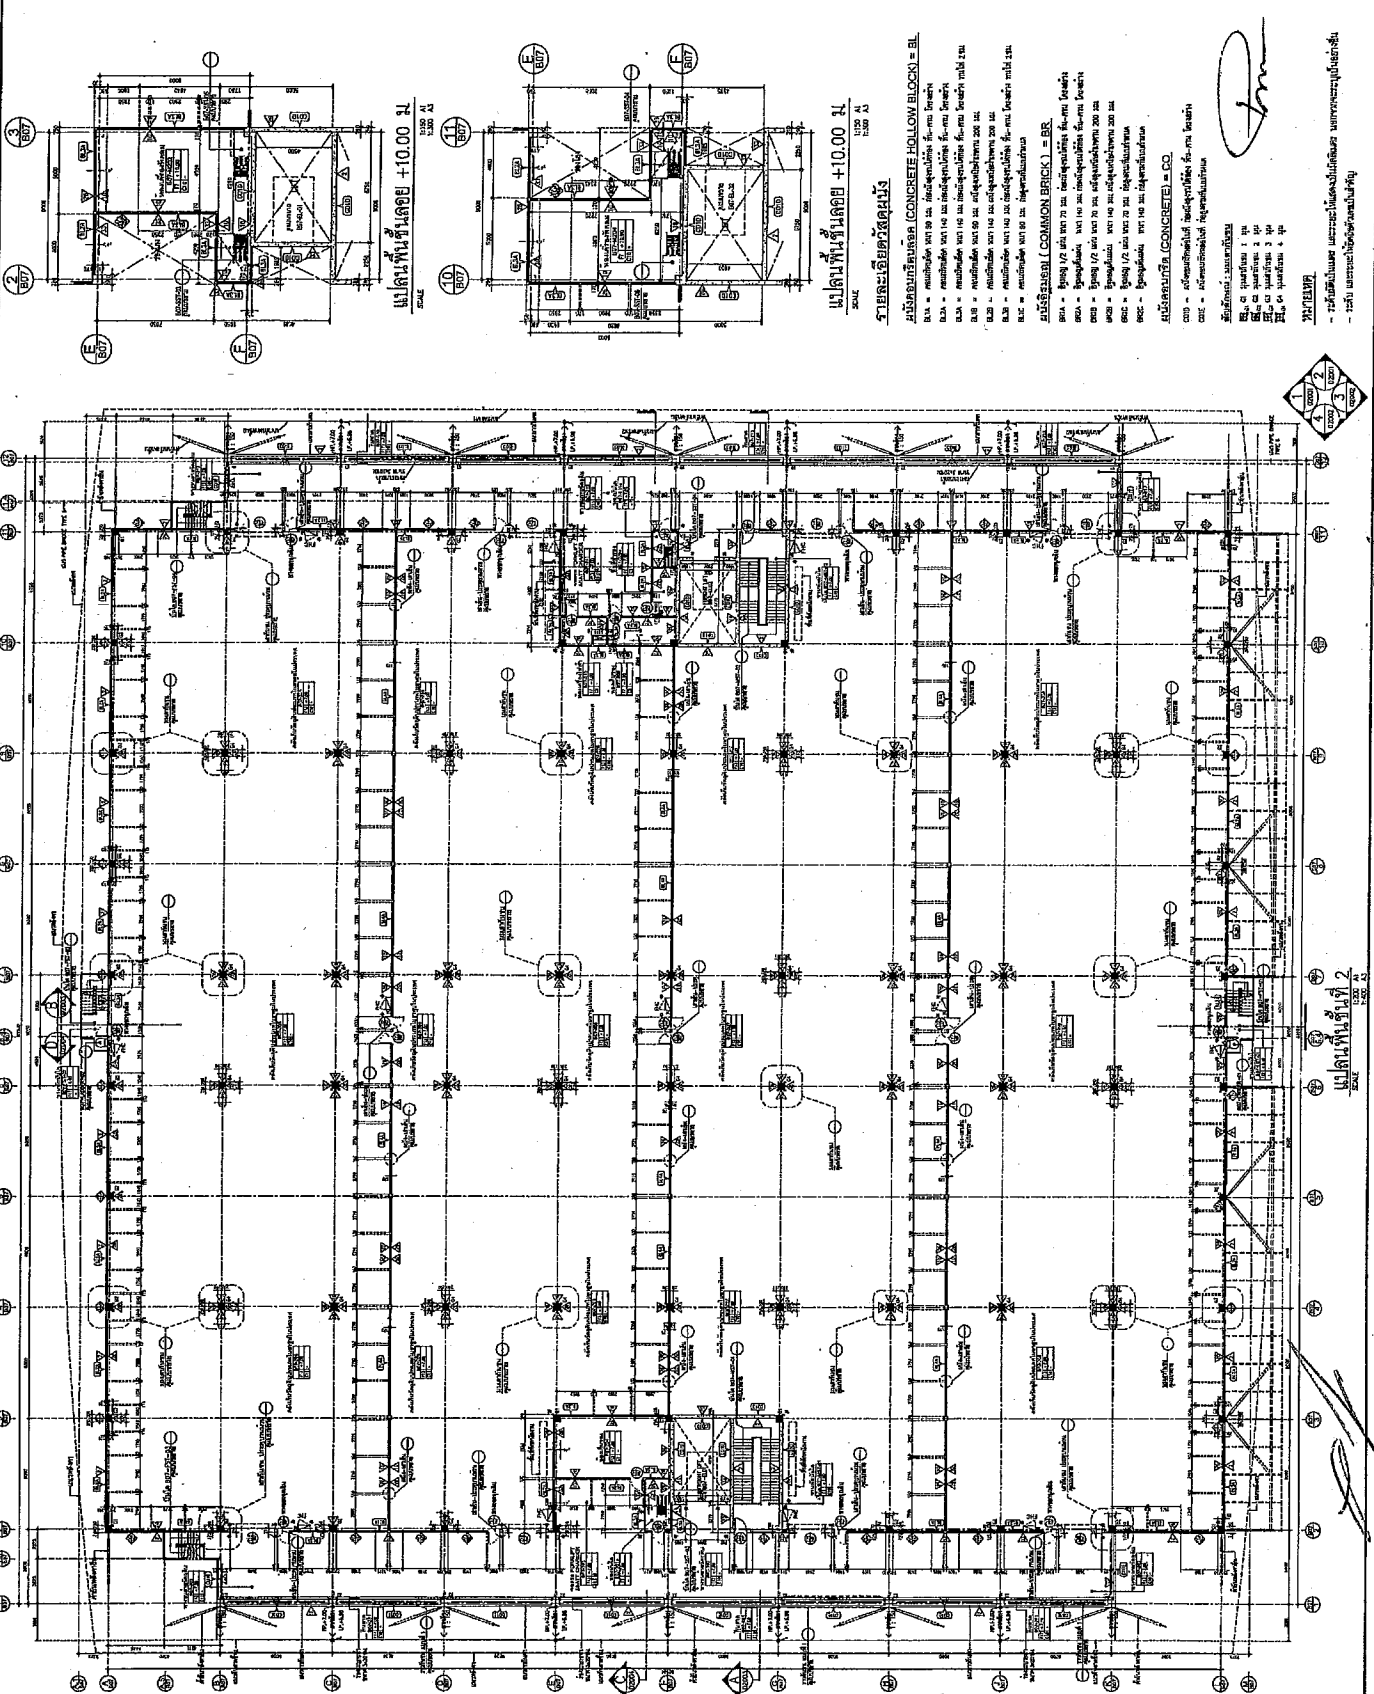

AS-BUILT DRAWING

AS-TM-807-AR-01003

วันที่ 12-01-2554




PROJECT NAME: NEW FACTORY THAILAND TOBACCO MONOPOLY  
 PROJECT OWNER:

DESIGNERS:  
 THAILAND TOBACCO MONOPOLY  
 DESIGN 108 (International) ASSOCIATION CONSULTANTS  
 DESIGN 108 LTD.  
 UENI GEN CONSULTANTS CO., LTD.  
 FEDERAL CONSULTANTS ENGINEERS CO., LTD.

CONSULTANT:  
**Federal Consulting Engineers  
 Span Consultants**

REVIEWED BY: DATE  
 POSITION: (ตำแหน่ง) วันที่  
 APPROVED BY: DATE  
 POSITION: (ตำแหน่ง) วันที่

MAIN CONTRACTOR:  
 CH. KARNCHANG PUBLIC COMPANY LIMITED.  

SUBMITTED BY: DATE  
 POSITION: (ตำแหน่ง) วันที่

**AS-BUILT  
 DRAWING**


CONTRACT NO.: No.155/2554

BUILDING: B07  


APPROVED:  
 AS-TM-B07-AR-01004

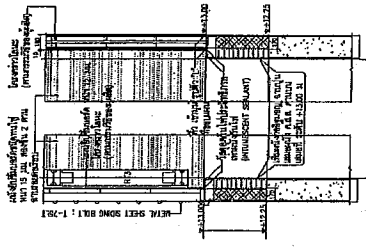


SECTION A

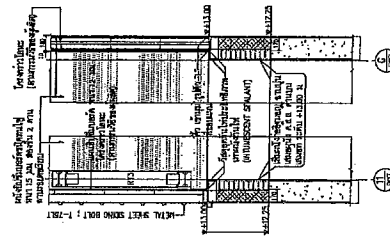


SECTION B

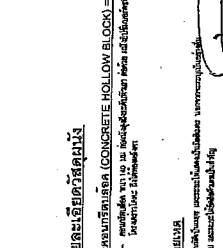

SECTION C

 


SECTION D

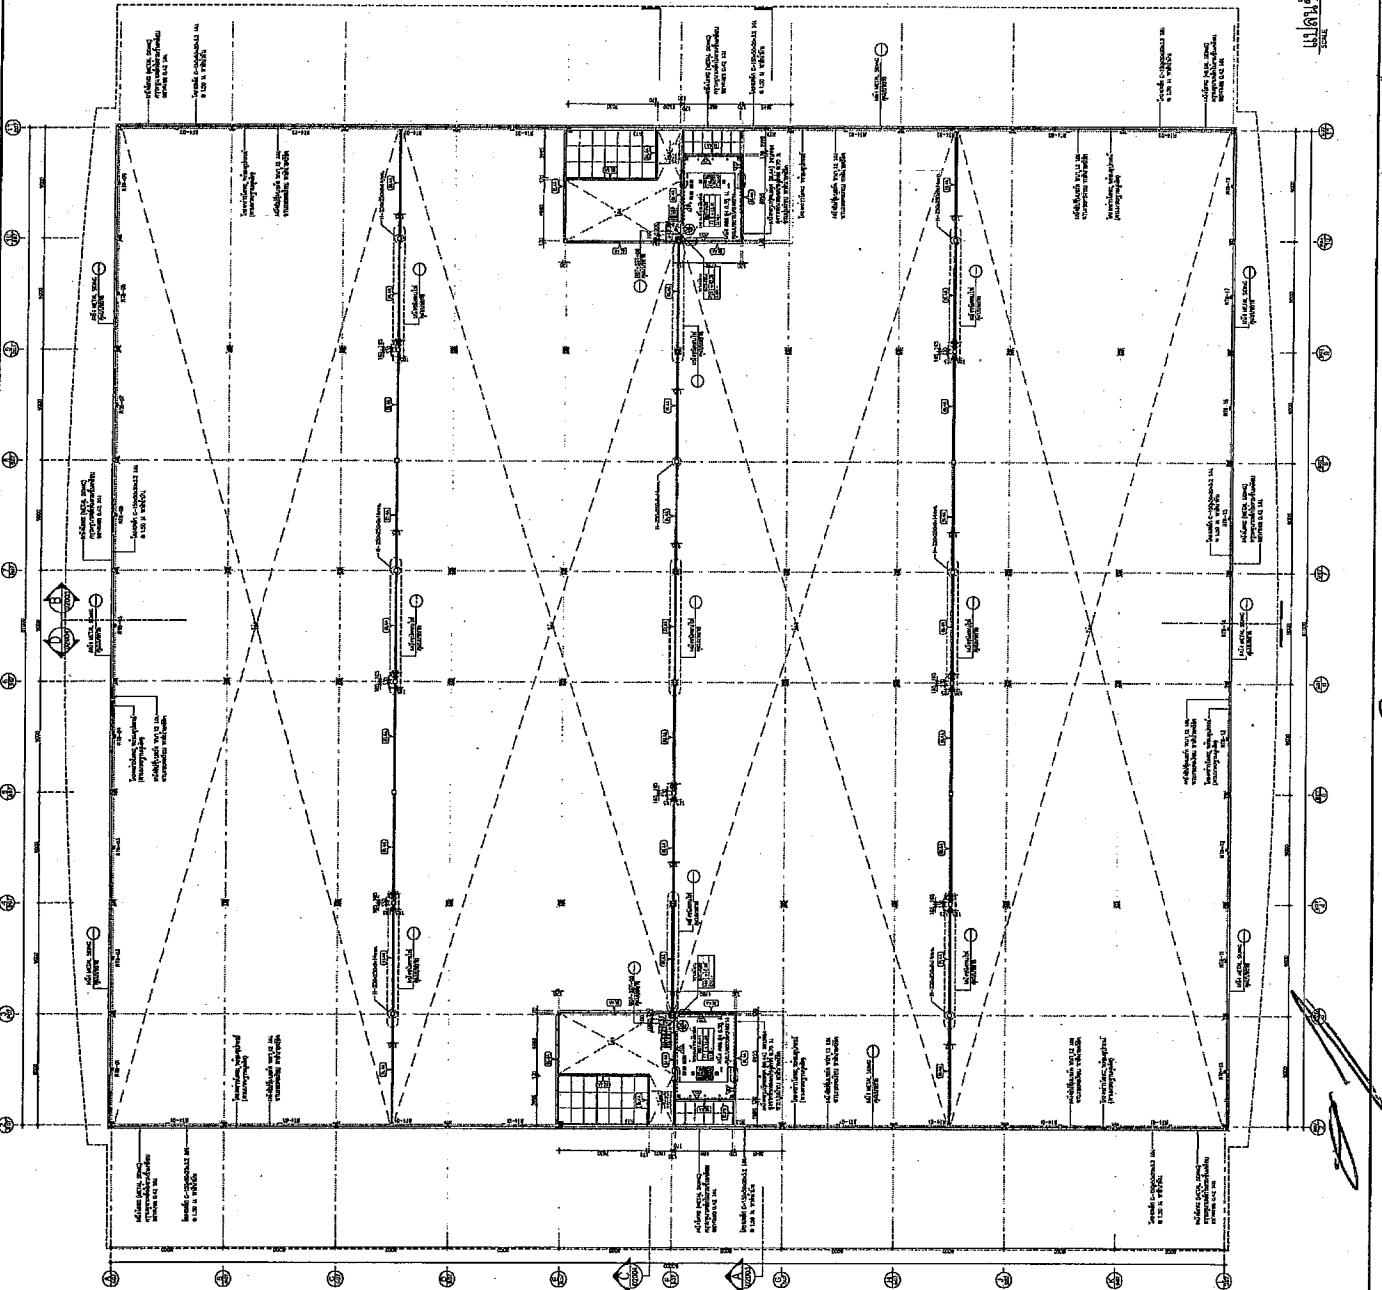


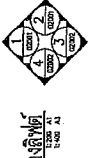


PROJECT NAME: NEW FACTORY THAILAND TOBACCO MONOPOLY  
 PROJECT OWNER: THAILAND TOBACCO MONOPOLY

DESIGNER: DESIGN 03 International  
 DESIGN 103 LTD.  
 FEDERAL CONSULTANTS CO., LTD.  
 FEDERAL CONSULTANTS ENGINEERS CO., LTD.

CONSULTANT: Federal Consulting Engineers Span Consultants

REVIEWED BY: DATE  
 POSITION: (ตำแหน่ง) วันที่

APPROVED BY: DATE  
 POSITION: (ตำแหน่ง) วันที่

MAIN CONTRACTOR: CH. KARNCHANG PUBLIC COMPANY LIMITED.  
 SUBMITTED BY: DATE  
 POSITION: (ตำแหน่ง) วันที่



CONTRACT NO.: No.155/2554

BUILDING: BOB  
 ช่างก่อสร้างอาคารและระบบไฟฟ้า  
 ๒ ชั้น (อาคารพาณิชย์, ๒ ชั้น) (อาคารพาณิชย์)

DRAWING TITLE: แปลนพื้นที่อาคาร  
 (MR ช่างก่อสร้างอาคารและระบบไฟฟ้า)

ITEM	NAME	DATE
PREPARED BY:	สถาปนิก	๒๕/๑๒/๕๕
CHECKED BY:	สถาปนิก	๒๕/๑๒/๕๕
DESIGNED BY:	สถาปนิก	๒๕/๑๒/๕๕
SCALE:	1:500 AT 1:400 AS	1:500-250

AS-BUILT DRAWING

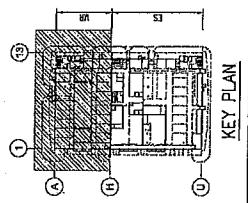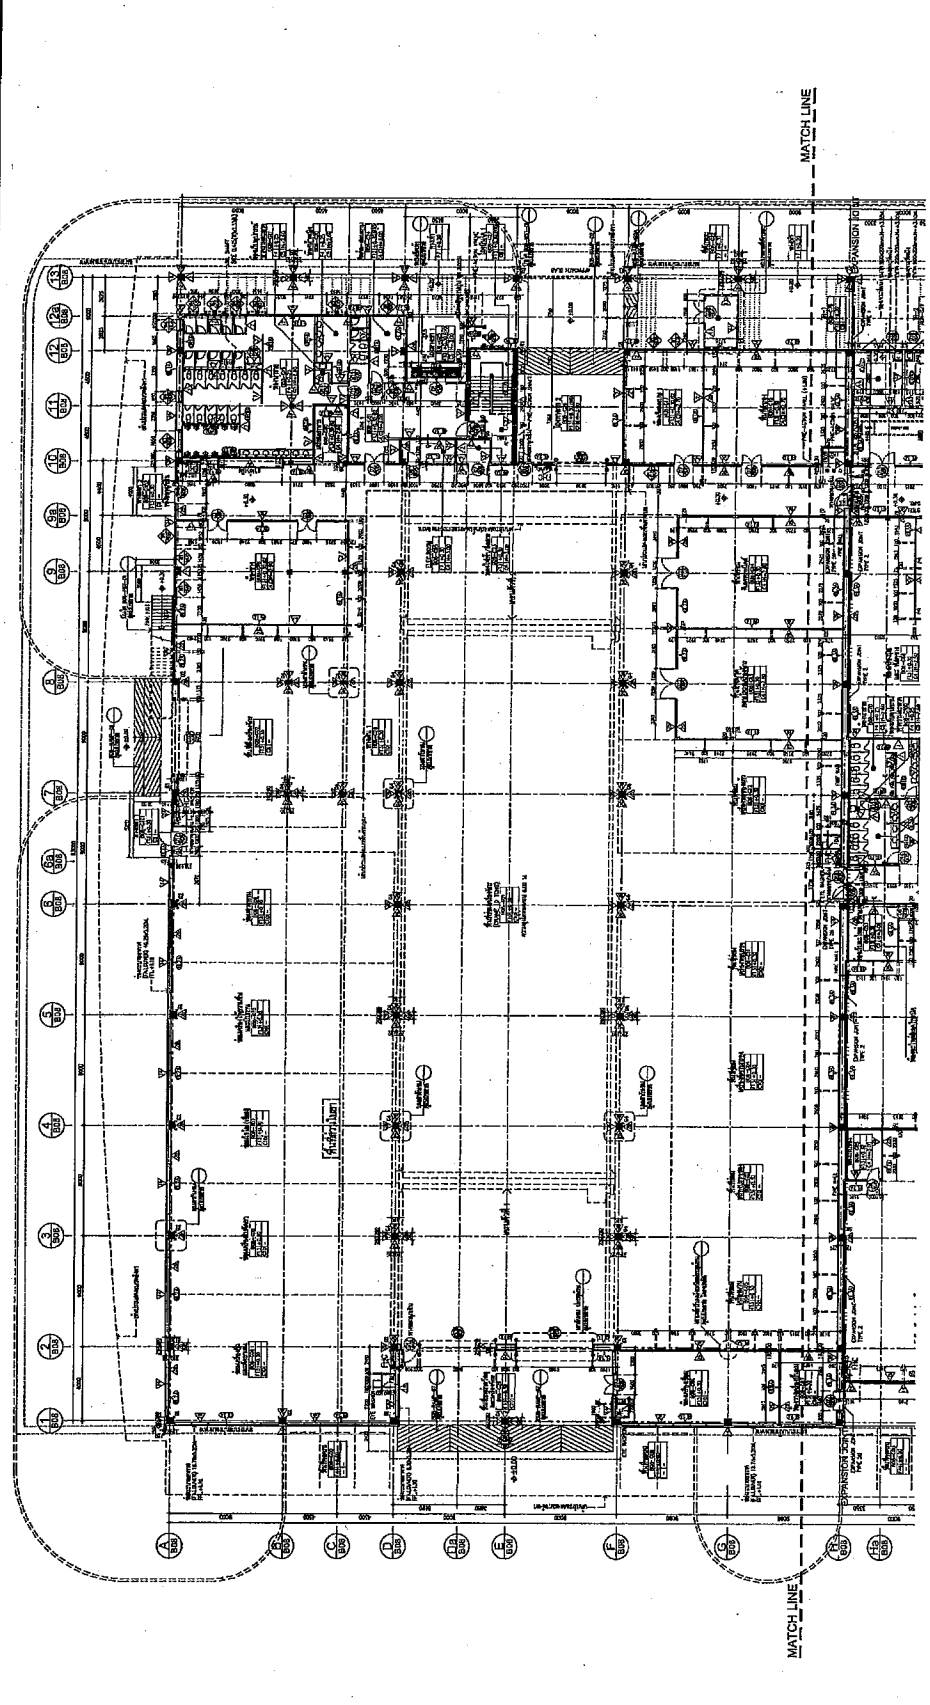

 SCALE: 1:500 AT 1:400 AS

สถาปนิก  
 - รับผิดชอบ ออกแบบอาคารและระบบไฟฟ้า  
 - รับผิดชอบ ควบคุมการก่อสร้าง


PROJECT NAME: NEW FACTORY THAILAND TOBACCO MONOPOLY

PROJECT OWNER: THAILAND TOBACCO MONOPOLY

DESIGNER: DESIGN 103 LTD.

CONSULTANT: Federal Consulting Engineers Span Consultants

REVISIONS BY: DATE POSITION

APPROVED BY: DATE POSITION

CH. KARNCHANG PUBLIC COMPANY LIMITED.

AS-BUILT DRAWING

CONTRACT NO: No. 155/2554


BUILDING: BOB


DATE: 16-05-58

SCALE: 1:500 AT 1:100 AT

PROJECT NO: AS-TM-B08-AR-01003

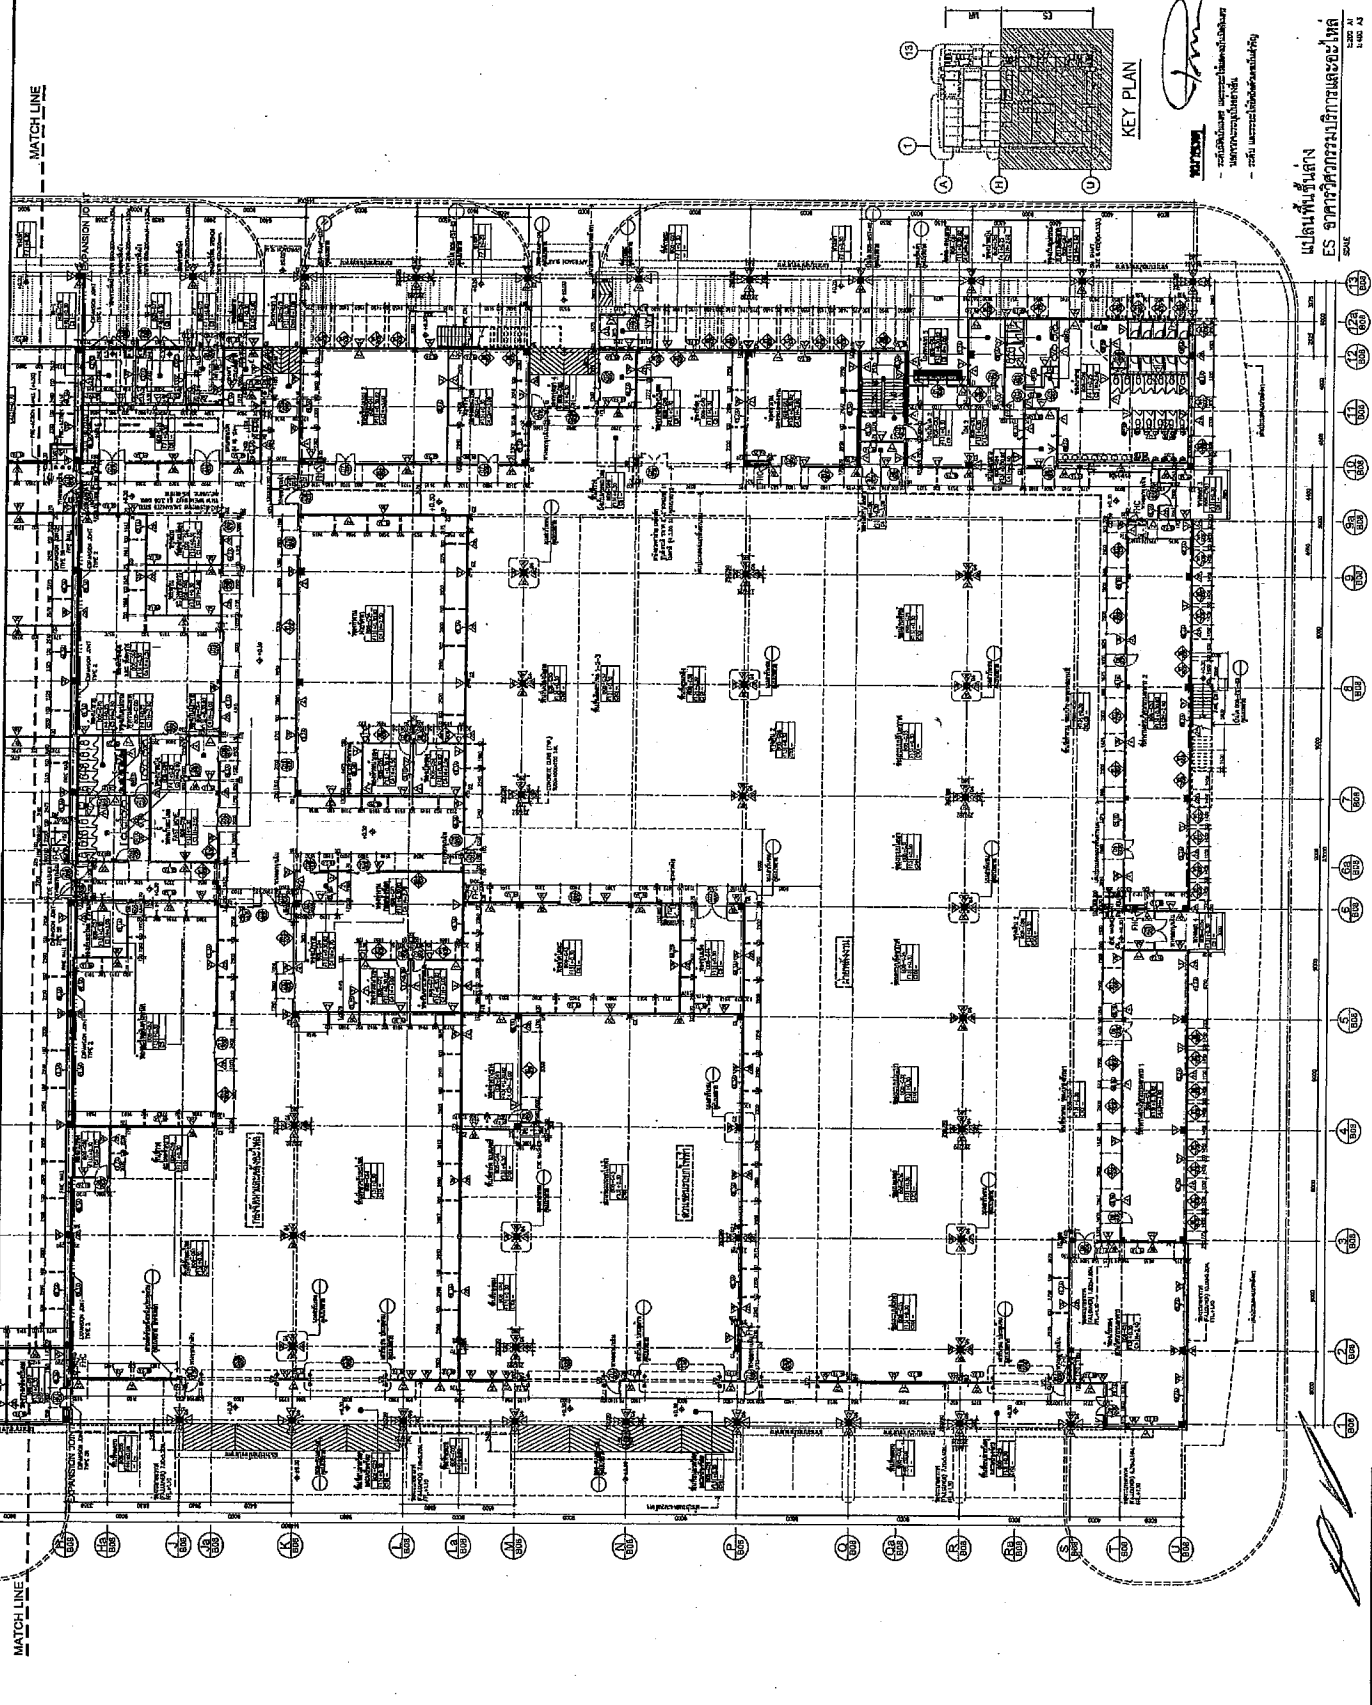

แปลนพื้นชั้นล่าง  

SCALE: 1:500 AT 1:100 AT


PROJECT NAME: NEW FACTORY THAILAND TOBACCO MONOPOLY  
PROJECT OWNER:



THAILAND TOBACCO MONOPOLY

DESIGNERS:  
DESIGN 103 LTD.  
DESIGN 103 International  

CONSULTANT:  
Federal Consulting Engineers  
Span Consultants

REVIEWED BY: DATE  
POSITION: (ตำแหน่ง / Position) MONTHS/YEAR  
APPROVED BY: DATE  
POSITION: (ตำแหน่ง / Position) MONTHS/YEAR



CH. KARNCHANG PUBLIC COMPANY LIMITED.  
www.karnchang.com

SUBMITTED BY: DATE  
POSITION: (ตำแหน่ง / Position) MONTHS/YEAR

# AS-BUILT DRAWING


CONTRACT NO.: No. 155/2554

BUILDING: B08  

DRAWING TITLE:  

NO.	DATE	BY	REVISION
1	24-08-2554	ผู้จัดทำร่าง	
2	24-08-2554	ผู้ตรวจสอบ	
3	24-08-2554	ผู้ตรวจรับ	

SCALE: 1:200 AT 1:100 AS  
DWG. NO.: AS-TM-B08-AR-01005

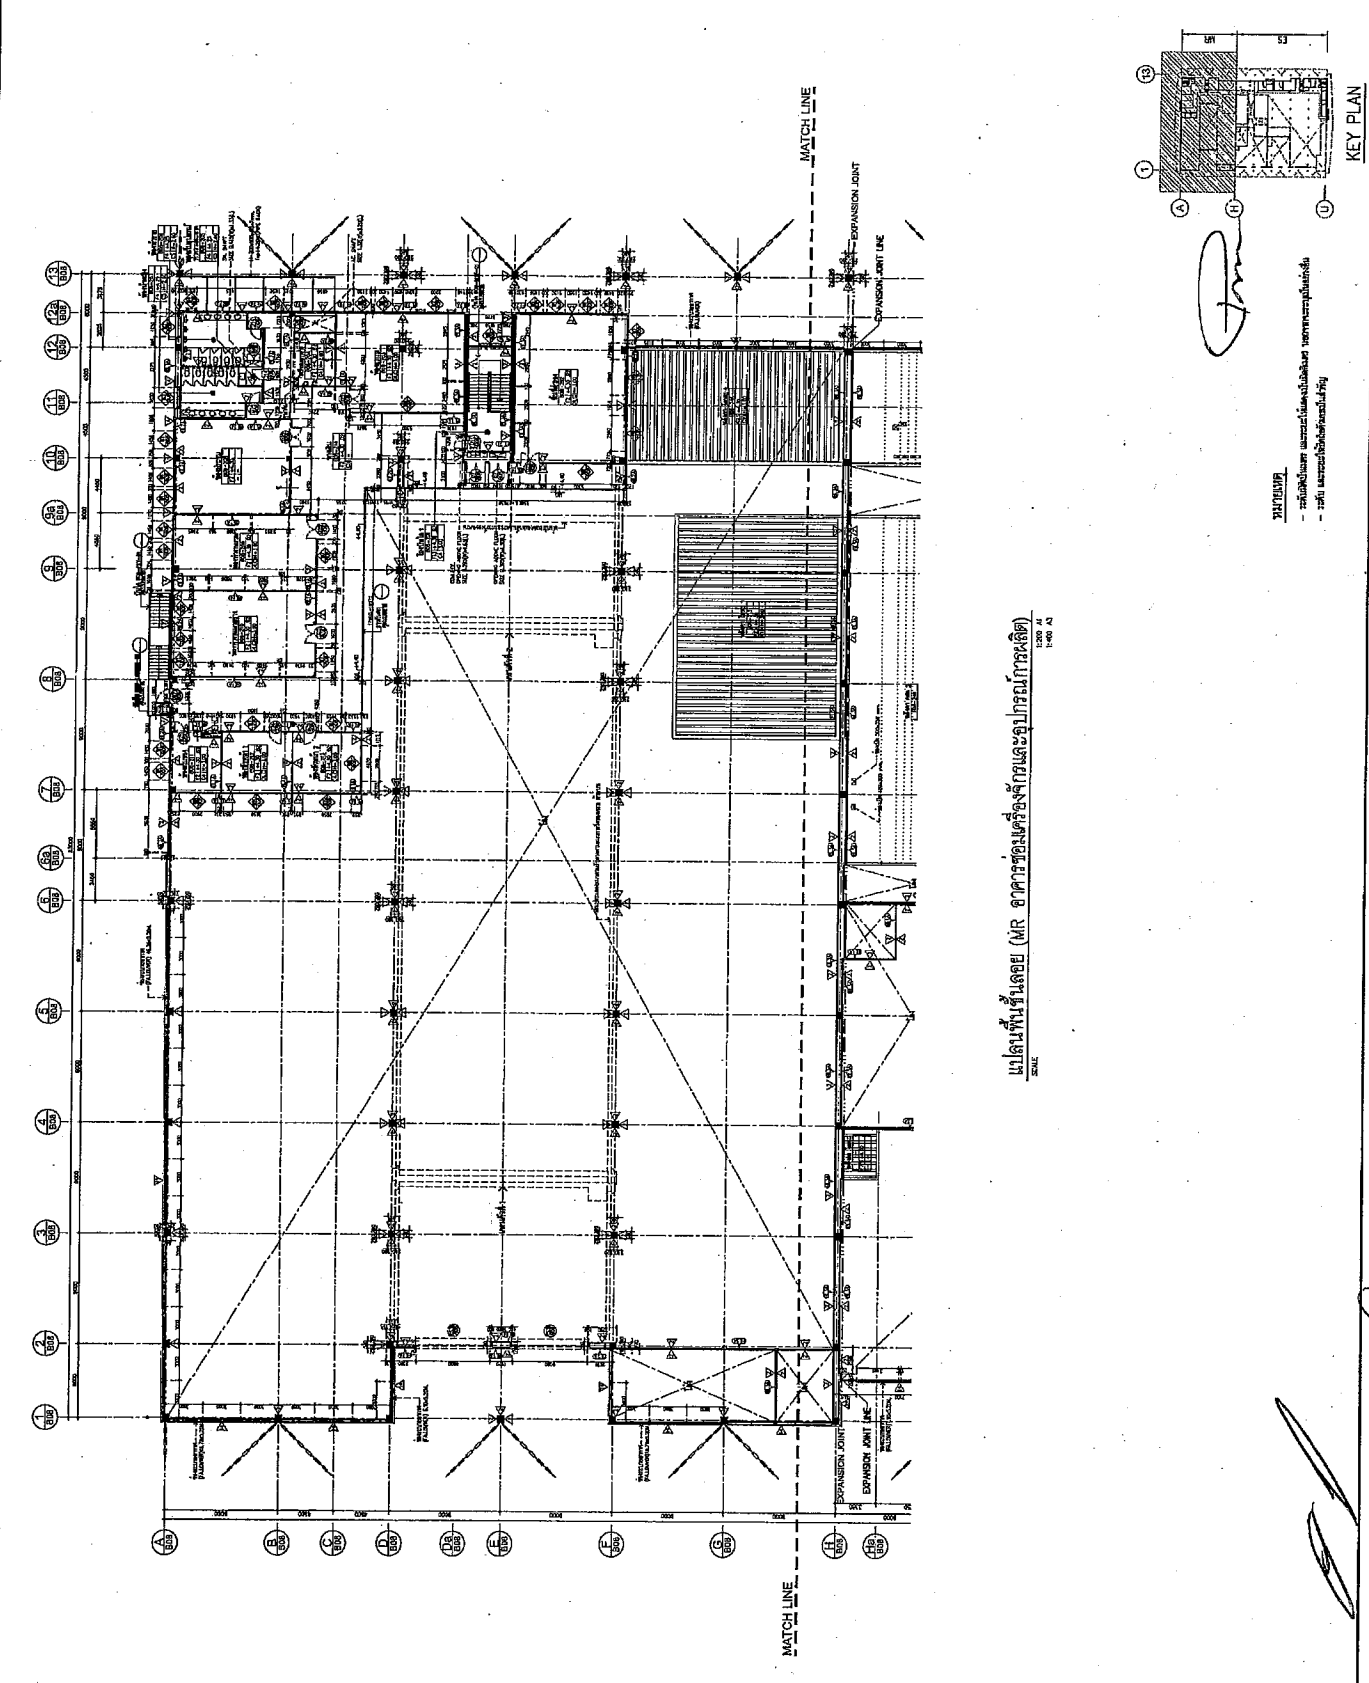

SCALE: 1:200 AT 1:100 AS

REVISIONS

- แก้ไขตามข้อสั่งการของฝ่ายควบคุมอาคาร
- แก้ไขตามข้อสั่งการของฝ่ายควบคุมอาคาร

AS-BUILT DRAWING  

PROJECT NAME: NEW FACTORY THAILAND TOBACCO MONOPOLY  
 PROJECT OWNER: THAILAND TOBACCO MONOPOLY

DESIGNERS:  
 DESIGN 103 LTD.  
 DESIGN 103 International  

CONSULTANT:  
 Federal Consulting Engineers  
 Span Consultants  


REVIEWED BY: DATE  
 POSITION: (ตำแหน่ง) ตำแหน่ง  
 APPROVED BY: DATE  
 POSITION: (ตำแหน่ง) ตำแหน่ง  
 MAIN CONTRACTOR:


CONTRACT NO.: No.155/2554  
 BUILDING: BOB  

ISSUE	DATE
ISSUED BY:	DATE
CREATED BY:	DATE
DRAWN BY:	DATE
SCALE:	SCALE
DWG NO.:	AS-TM-B08-AR-01006

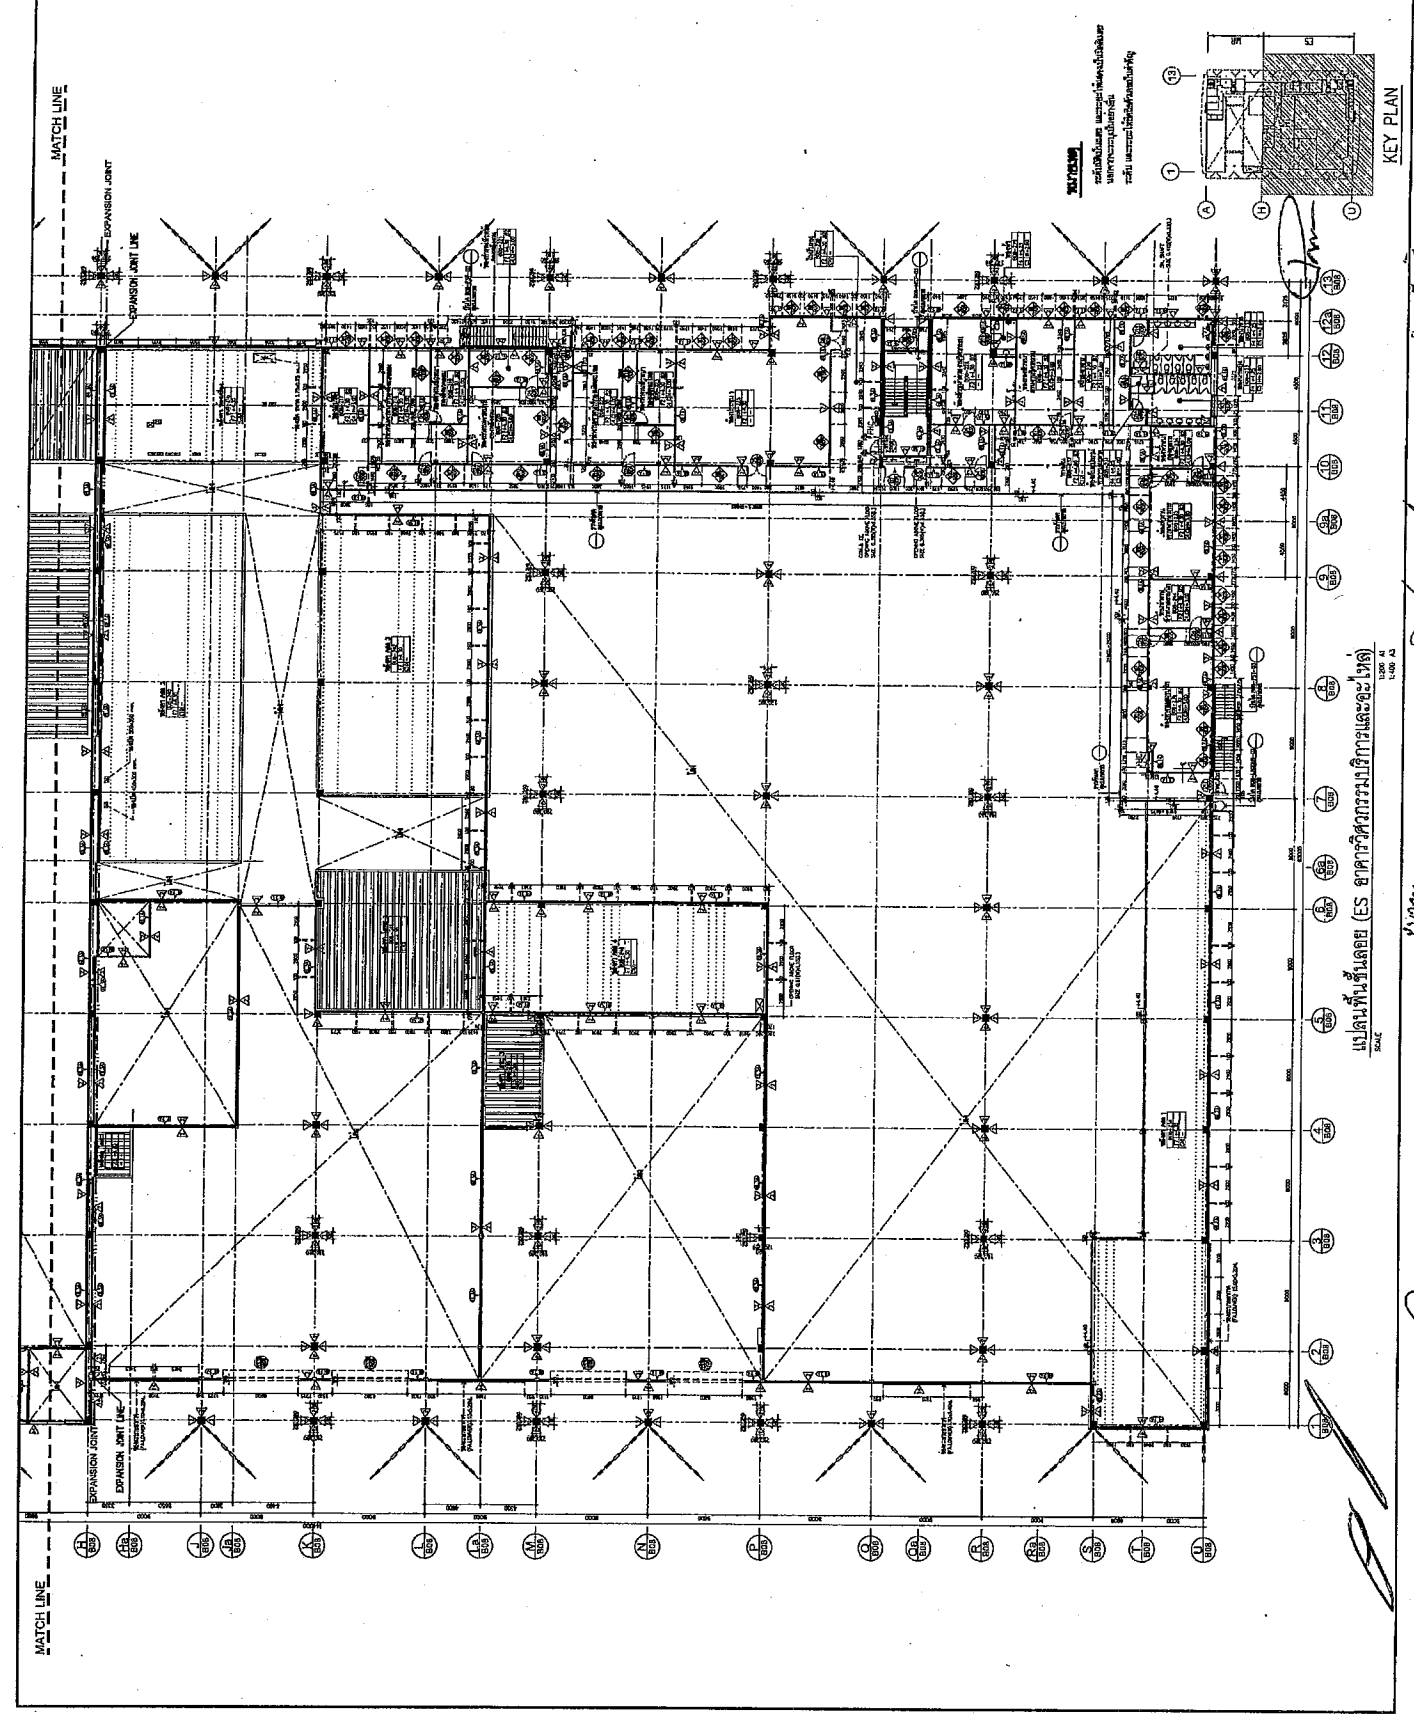

Handwritten notes and signatures along the right edge of the drawing, including names and dates, providing project context and approval.

PROJECT NAME: NEW FACTORY THAILAND TOBACCO MONOPOLY  
PROJECT OWNER:



DESIGNERS:  
DESIGN 103 LTD.  
103 INTERNATIONAL  

CONSULTANT:  
Federal Consulting Engineers  
Span Consultants

REVIEWED BY: DATE  
POSITION: (ตำแหน่ง) วันที่  
APPROVED BY: DATE  
POSITION: (ตำแหน่ง) วันที่



CH. KARNCHANG PUBLIC COMPANY LIMITED.  
195 ซ. วิทยายุทธ แขวง วิทยายุทธ เขต วัฒนา กรุงเทพฯ 10140

SUBMITTED BY: DATE  
POSITION: (ตำแหน่ง) วันที่

# AS-BUILT DRAWING


CONTRACT NO. No. 155 / 2554

BUILDING: B09  
ชื่อโครงการ: โรงงานผลิตยาสูบ  
และอาคารที่เกี่ยวเนื่อง

DRAWING TITLE: แปลนพื้นที่สร้าง


REV.	NAME	DATE
1	ผู้ร่าง	14-10-2553
2	ผู้ตรวจ	14-10-2553
3	ผู้ตรวจ	14-10-2553
4	ผู้ตรวจ	14-10-2553

AS-TTM-509-AR-01001

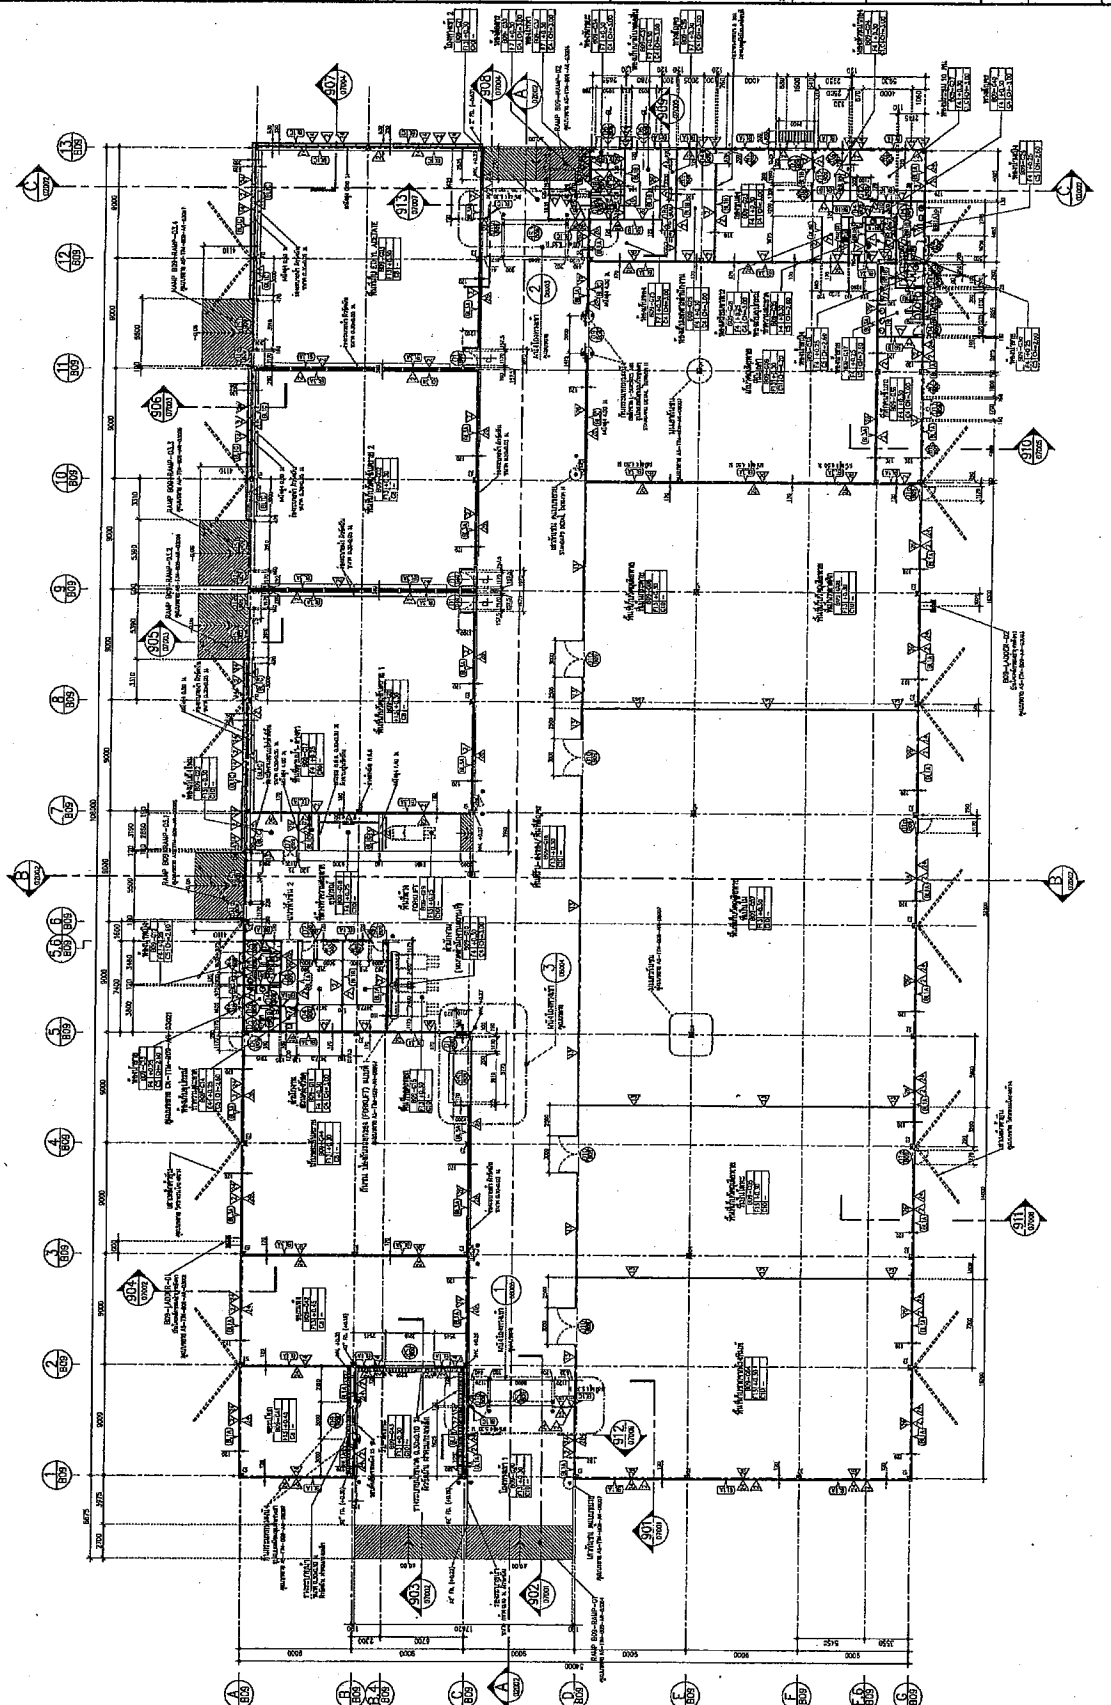

หมายเหตุ:  
- ส่วนที่ขีดเส้นประ และที่ขีดเส้นประทึบ หมายถึงอาคารที่สร้างใหม่  
- ส่วนที่ขีดเส้นประทึบ หมายถึงอาคารที่สร้างใหม่

สัญลักษณ์: ระบุพื้นที่  
 พื้นที่ 1  
 พื้นที่ 2  
 พื้นที่ 3  
 พื้นที่ 4

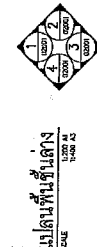



PROJECT NAME: NEW FACTORY THAILAND TOBACCO MONOPOLY  
 PROJECT OWNER:



DESIGNER: DESIGN 103 LTD.  

DATE: (ระบุวันที่)  
 POSITION: (ระบุตำแหน่ง)  
 DATE: (ระบุวันที่)  
 POSITION: (ระบุตำแหน่ง)


DATE: (ระบุวันที่)  
 POSITION: (ระบุตำแหน่ง)

DATE: (ระบุวันที่)  
 POSITION: (ระบุตำแหน่ง)
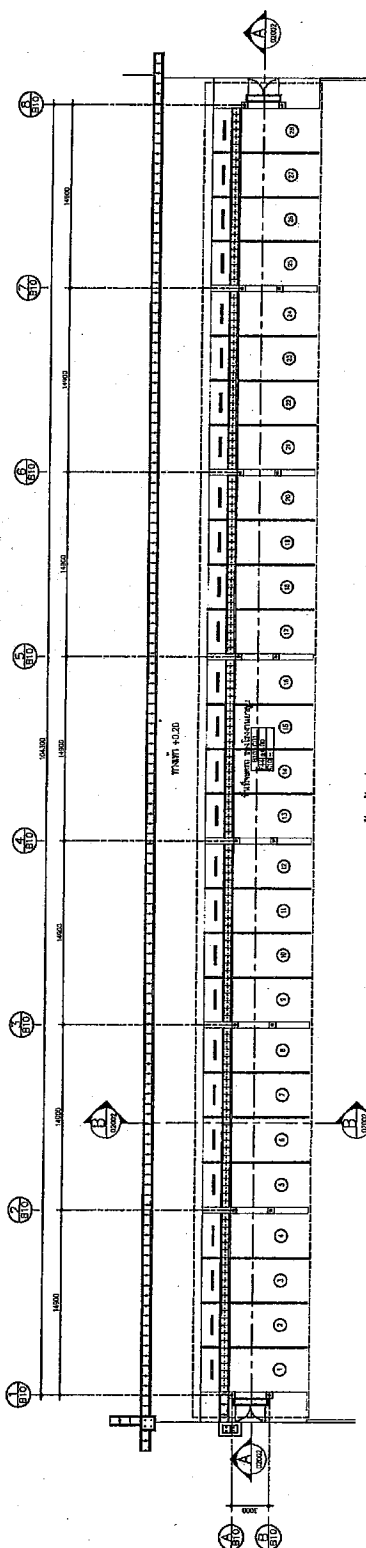

แปลนอาคาร (MASTER PLAN)  
 SCALE 1:200 A1

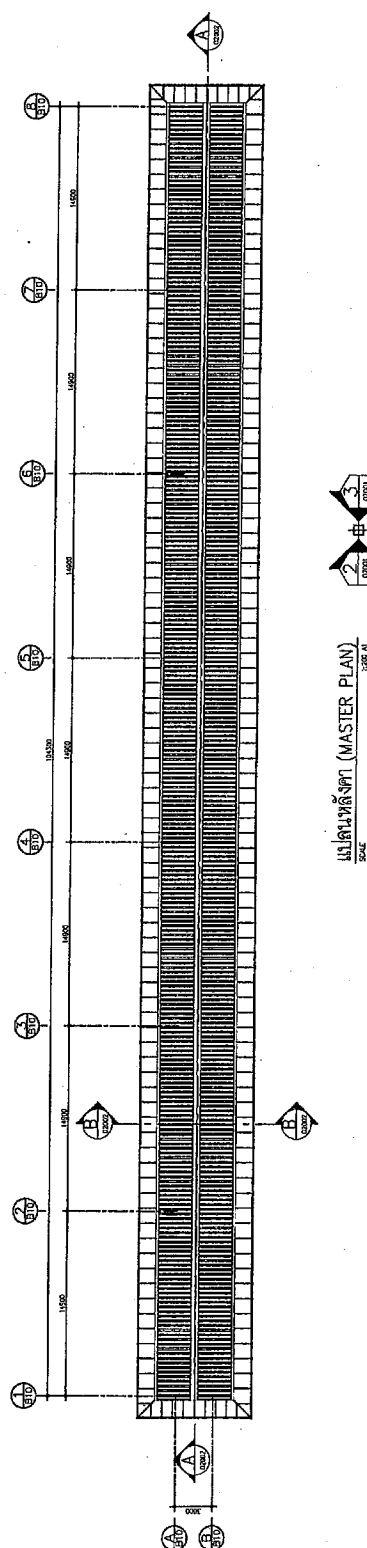

 SCALE 1:200 A1



Handwritten signature and initials.


AS-BUILT  
 DRAWING

CONTRACT NO. No.155/2554

BUILDING: B10

สถานที่ตั้ง: กรุงเทพมหานคร  
 ชื่อโครงการ: โรงงานผลิตยาสูบ

DRAWING TITLE: แปลนอาคาร (MASTER PLAN)

NO.	REV.	NAME	DATE
1	1	ผู้จัดทำ	04-05-2554
2	1	ผู้ตรวจสอบ	04-05-2554
3	1	ผู้อนุมัติ	04-05-2554

SCALE: 1:200 A1 1:1000 A3  
 DIVISION: AS-TM-B10-AR-01001

ใบเสนอราคาจ้างด้วยวิธีประกวดราคาอิเล็กทรอนิกส์ (e-bidding)

เรียน .....

๑. ข้าพเจ้า.....สำนักงานใหญ่ ตั้งอยู่เลขที่.....  
.....ถนน.....ตำบล/แขวง.....  
อำเภอ/เขต.....จังหวัด.....โทรศัพท์.....  
โดย.....ผู้ลงนามข้างท้ายนี้ (ในกรณีผู้รับจ้างเป็นบุคคลธรรมดาให้ใช้ข้อความว่า  
ข้าพเจ้า.....อยู่บ้านเลขที่.....  
ถนน.....ตำบล/แขวง.....อำเภอ/เขต.....  
.....จังหวัด.....ผู้ถือบัตรประจำตัวประชาชน เลขที่.....  
.....โทรศัพท์.....) โดย.....ได้พิจารณาเงื่อนไข  
ต่างๆ ในเอกสารประกวดราคาอิเล็กทรอนิกส์ และเอกสารเพิ่มเติม (ถ้ามี) เลขที่.....โดยตลอด  
และยอมรับข้อกำหนดและเงื่อนไขนั้นแล้ว รวมทั้งรับรองว่า ข้าพเจ้าเป็นผู้มีคุณสมบัติครบถ้วน  
ตามที่กำหนดและไม่เป็นผู้ที่ทำงานของหน่วยงานของรัฐ
๒. ข้าพเจ้าขอเสนอที่จะทำงานจ้าง.....ตามข้อกำหนดเงื่อนไขรายละเอียด  
แห่งเอกสารประกวดราคาอิเล็กทรอนิกส์ ตามราคาที่ได้ระบุไว้ในใบเสนอราคานี้ เป็นเงินทั้งสิ้น  
.....บาท (.....) ซึ่งได้รับอนุมัติมูลค่าเพิ่มตลอดจนภาษีอากรอื่นๆ  
และค่าใช้จ่ายทั้งปวงไว้ด้วยแล้ว
๓. ข้าพเจ้าจะยื่นคำเสนอราคานี้เป็นระยะเวลา.....วัน ตั้งแต่วันยื่นข้อเสนอ  
และ.....<sup>๑</sup> อาจรับคำเสนอนี้ ณ เวลาใดก็ได้ก่อนที่จะครบกำหนดระยะเวลาดังกล่าว หรือระยะเวลา  
ที่ยืดออกไปตามเหตุผลอันสมควรที่.....<sup>๑</sup> ร้องขอ
๔. ข้าพเจ้ารับรองว่าจะส่งมอบงบเพิ่มเติมแก้ไขที่เอกสารประกวดราคาอิเล็กทรอนิกส์กำหนดไว้
๕. ในกรณีที่ข้าพเจ้าได้รับพิจารณาให้เป็นผู้ชนะการประกวดราคาอิเล็กทรอนิกส์  
ข้าพเจ้ารับรองที่จะ
  - ๕.๑ ทำสัญญาตามแบบสัญญาจ้างแนบท้ายเอกสารการประกวดราคาอิเล็กทรอนิกส์หรือ  
ตามที่สำนักงานอัยการสูงสุดได้แก้ไขเพิ่มเติมแล้ว กับ.....<sup>๑</sup> ภายใน.....วัน นับถัดจากวันที่  
ได้รับหนังสือให้ไปทำสัญญา
  - ๕.๒ มอบหลักประกันการปฏิบัติตามสัญญา ตามที่ระบุไว้ในข้อ ๗ ของเอกสารการประกวดราคา  
อิเล็กทรอนิกส์ ให้แก่.....<sup>๑</sup> ขณะที่ได้ลงนามในสัญญาเป็นจำนวนร้อยละ.....ของราคาตามสัญญา  
ที่ได้ระบุไว้ในใบเสนอราคานี้ เพื่อเป็นหลักประกันการปฏิบัติตามสัญญาโดยถูกต้องและครบถ้วน  
หากข้าพเจ้าไม่ปฏิบัติให้ครบถ้วนตามที่ระบุในข้อ ๕.๑ และ/หรือข้อ ๕.๒ ดังกล่าว  
ข้างต้น ข้าพเจ้ายอมชดใช้ค่าเสียหายใดๆ ที่อาจมีแก่.....<sup>๑</sup> และ.....<sup>๑</sup> มีสิทธิจะให้  
ผู้ยื่นข้อเสนอรายอื่นเป็นผู้ชนะการประกวดราคาอิเล็กทรอนิกส์ได้ หรือ.....<sup>๑</sup> อาจดำเนินการ  
จัดจ้างการประกวดราคาอิเล็กทรอนิกส์ใหม่ก็ได้
๖. ข้าพเจ้ายอมรับว่า.....<sup>๑</sup> ไม่มีความผูกพันที่จะรับคำเสนอนี้ หรือใบเสนอราคาใดๆ  
รวมทั้งไม่ต้องรับผิดชอบในค่าใช้จ่ายใดๆ อันอาจเกิดขึ้นในการที่ข้าพเจ้าได้เข้ายื่นข้อเสนอครั้งนี้



๗. เพื่อเป็นประกันในการปฏิบัติโดยถูกต้อง ตามที่ได้ทำความเข้าใจและผูกพันแห่งคำเสนอนี้ ข้าพเจ้าขอมอบ.....เพื่อเป็นหลักประกันการเสนอราคา เป็นจำนวนเงิน.....บาท (.....) มาพร้อมนี้

๘. ข้าพเจ้าได้ตรวจทานตัวเลขและตรวจสอบเอกสารต่างๆ ที่ได้ยื่นพร้อมใบเสนอราคานี้ โดยละเอียดแล้ว และเข้าใจดีว่า .....<sup>๑</sup> ไม่ต้องรับผิดชอบใดๆ ในความผิดพลาดหรือตกหล่น

๙. ใบเสนอราคานี้ ได้ยื่นเสนอโดยบริสุทธิ์ยุติธรรม และปราศจากกลฉ้อฉล หรือการสมรู้ร่วมคิดกัน โดยไม่ชอบด้วยกฎหมายกับบุคคลใดบุคคลหนึ่ง หรือหลายบุคคล หรือกับห้างหุ้นส่วน บริษัทใดๆ ที่ได้ยื่นข้อเสนอ ในคราวเดียวกัน

เสนอมา ณ วันที่..... เดือน..... พ.ศ. ....

ลงชื่อ .....

(.....)

ตำแหน่ง.....

หมายเหตุ

<sup>๑</sup> ให้ระบุชื่อย่อของหน่วยงานของรัฐที่ดำเนินการจัดจ้าง เช่น กรม หรือจังหวัด หรือที่ไอที เป็นต้น

เอกสารฉบับนี้ไม่ต้องทำเพื่อในระบบ e-GP

แบบสัญญา  
สัญญาจ้างทำความสะอาดอาคาร

สัญญาเลขที่.....(๑).....

สัญญาฉบับนี้ทำขึ้น ณ .....

ตำบล/แขวง..... อำเภอ/เขต.....

จังหวัด..... เมื่อวันที่ ..... เดือน ..... พ.ศ.....

ระหว่าง .....(๒).....

โดย .....(๓).....

ซึ่งต่อไปในสัญญานี้เรียกว่า “ผู้ว่าจ้าง” ฝ่ายหนึ่ง กับ .....(๔ ก).....

ซึ่งจดทะเบียนเป็นนิติบุคคล ณ .....

มีสำนักงานใหญ่อยู่เลขที่..... ถนน..... ตำบล/แขวง.....

อำเภอ/เขต..... จังหวัด..... โดย.....

ผู้มีอำนาจลงนามผูกพันนิติบุคคล ปรากฏตามหนังสือรับรองของสำนักทะเบียนหุ้นส่วนบริษัท.....

ลงวันที่ ..... เดือน ..... พ.ศ. .... (๕) (และหนังสือมอบอำนาจลงวันที่.....)

แนบท้ายสัญญานี้ (๖) ในกรณีที่ผู้รับจ้างเป็นบุคคลธรรมดาให้ใช้ข้อความว่า กับ.....(๔ ข).....

อยู่บ้านเลขที่..... ถนน..... ตำบล/แขวง..... อำเภอ/เขต..... จังหวัด.....

ผู้ถือบัตรประจำตัวประชาชนเลขที่..... ดังปรากฏตามสำเนาบัตรประจำตัวประชาชนแนบท้ายสัญญานี้)

ซึ่งต่อไปในสัญญานี้เรียกว่า “ผู้รับจ้าง” อีกฝ่ายหนึ่ง

คู่สัญญาได้ตกลงกันมีข้อความดังต่อไปนี้

ข้อ ๑. ข้อตกลงว่าจ้าง

๑.๑ ผู้ว่าจ้างตกลงจ้างและผู้รับจ้างตกลงรับจ้างทำความสะอาดพื้นที่ภายในอาคาร .....(๗)..... ตั้งอยู่ที่..... ตำบล/แขวง..... อำเภอ/เขต.....

จังหวัด..... โดยมีรายละเอียดและเงื่อนไขตามที่ระบุไว้ในเอกสารแนบท้ายสัญญาผนวก ๑

และผู้รับจ้างจะต้องปฏิบัติให้ถูกต้องครบถ้วนตามสัญญา รวมทั้งเอกสารแนบท้ายสัญญา โดยมีกำหนดเวลา

.....(๘)..... (.....) เดือน ตั้งแต่วันที่ ..... เดือน ..... พ.ศ. .... ถึงวันที่ ..... เดือน ..... พ.ศ. ....

เป็นราคาค่าจ้างทั้งสิ้น.....บาท (.....) ซึ่งรวมภาษีมูลค่าเพิ่มจำนวน.....บาท

(.....) ตลอดจนภาษีอากรอื่นๆ และค่าใช้จ่ายทั้งปวงแล้ว

๑.๒ ผู้รับจ้างตกลงรับจ้างทำงานตามข้อ ๑.๑ โดยต้องจัดหาพนักงานที่มีความประพฤติดี

มีมารยาท มีสุขภาพดี มีความสามารถปฏิบัติงานด้วยความเรียบร้อย ใช้เครื่องมือเครื่องใช้และวัสดุอุปกรณ์

ทำความสะอาดชนิดดี โดยผู้รับจ้างเป็นผู้ออกค่าใช้จ่ายเองทั้งสิ้น เพื่อประกอบการรับจ้างตามสัญญานี้

ด้วยความประณีตเรียบร้อยจนสิ้นสุดอายุสัญญา ยกเว้นการใช้น้ำและไฟฟ้า ซึ่งผู้ว่าจ้างยินยอมให้ใช้พอสมควร

แก่การปฏิบัติงานตามข้อ ๑.๑ รวมทั้งให้ใช้สถานที่เพื่อเก็บเครื่องมือ เครื่องใช้และวัสดุอุปกรณ์ต่างๆ ในการ

ทำความสะอาด โดยผู้ว่าจ้างเป็นผู้จัดหาสถานที่ให้ซึ่งผู้รับจ้างต้องจัดให้มีกุญแจเปิดสถานที่เก็บเครื่องมือเครื่องใช้

และวัสดุอุปกรณ์ดังกล่าวและต้องรับผิดชอบเครื่องมือเครื่องใช้และวัสดุอุปกรณ์ที่นำไปเก็บไว้ในสถานที่ดังกล่าว

ด้วยตนเอง

**ข้อ ๒. เอกสารอันเป็นส่วนหนึ่งของสัญญา**

เอกสารแนบท้ายสัญญาดังต่อไปนี้ให้ถือเป็นส่วนหนึ่งของสัญญา

๒.๑ ผนวก ๑ .....(รายละเอียดและเงื่อนไขการจ้าง จำนวน.....(.....) หน้า  
ทำความเข้าใจพื้นที่ภายในอาคาร).....

๒.๒ ผนวก ๒ .....(ใบเสนอราคา)..... จำนวน.....(.....) หน้า

..... ฯลฯ.....

ความใดในเอกสารแนบท้ายสัญญาที่ขัดหรือแย้งกับข้อความในสัญญา ให้ใช้ข้อความในสัญญาบังคับ และในกรณีที่เอกสารแนบท้ายสัญญาขัดแย้งกันเอง ผู้รับจ้างจะต้องปฏิบัติตามคำวินิจฉัยของผู้ว่าจ้าง คำวินิจฉัยของผู้ว่าจ้างให้ถือเป็นที่สุด และผู้รับจ้างไม่มีสิทธิเรียกร้องราคา ค่าเสียหาย หรือค่าใช้จ่ายใด ๆ เพิ่มเติมจากผู้ว่าจ้างทั้งสิ้น

ถ้าสิ่งใดหรือการอันใดอันหนึ่งที่มีได้ระบุไว้ในรายละเอียดแนบท้ายสัญญา แต่เป็นการอันจำเป็นต้องทำเพื่อให้งานแล้วเสร็จบริบูรณ์ถูกต้องตามวัตถุประสงค์แห่งสัญญานี้ ผู้รับจ้างต้องจัดทำกรณั้นๆ ให้โดยไม่คิดเอาค่าตอบแทนเพิ่มเติมอีกแต่อย่างใด

**ข้อ ๓. หลักประกันการปฏิบัติตามสัญญา**

ในขณะที่ทำสัญญานี้ผู้รับจ้างได้นำหลักประกันเป็น.....(๙)..... เป็นจำนวน.....บาท (.....) ซึ่งเท่ากับร้อยละ.....(๑๐)..... (.....) ของราคาจ้าง มามอบให้แก่ผู้ว่าจ้างเพื่อเป็นหลักประกันการปฏิบัติตามสัญญานี้

(๑๑) กรณีผู้รับจ้างใช้หนังสือค้ำประกันมาเป็นหลักประกันการปฏิบัติตามสัญญา หนังสือค้ำประกันดังกล่าวจะต้องออกโดยธนาคารที่ประกอบกิจการในประเทศไทย หรือโดยบริษัทเงินทุนหรือบริษัทเงินทุนหลักทรัพย์ที่ได้รับอนุญาตให้ประกอบกิจการเงินทุนเพื่อการพาณิชย์และประกอบธุรกิจค้ำประกันตามประกาศของธนาคารแห่งประเทศไทย ตามรายชื่อบริษัทเงินทุนที่ธนาคารแห่งประเทศไทยแจ้งเวียนให้ทราบตามแบบที่คณะกรรมการนโยบายการจัดซื้อจัดจ้างและการบริหารพัสดุภาครัฐกำหนด หรืออาจเป็นหนังสือค้ำประกันอิเล็กทรอนิกส์ตามวิธีการที่กรมบัญชีกลางกำหนดก็ได้ และจะต้องมีอายุการค้ำประกันตลอดไปจนกว่าผู้รับจ้างพ้นข้อผูกพันตามสัญญานี้

หลักประกันที่ผู้รับจ้างนำมาให้ตามวรรคหนึ่งจะต้องมีอายุครอบคลุมความรับผิดชอบของผู้รับจ้างตลอดอายุสัญญา ถ้าหลักประกันที่ผู้รับจ้างนำมามอบให้ดังกล่าวลดลงหรือเสื่อมค่าลง หรือมีอายุไม่ครอบคลุมถึงความรับผิดชอบของผู้รับจ้างตลอดอายุสัญญา ไม่ว่าจะด้วยเหตุใดๆ ก็ตาม ผู้รับจ้างต้องหาหลักประกันใหม่หรือหลักประกันเพิ่มเติมให้มีจำนวนครบถ้วนตามวรรคหนึ่งมามอบให้แก่ผู้ว่าจ้าง ภายใน.....(.....) วัน นับถัดจากวันที่ได้รับแจ้งเป็นหนังสือจากผู้ว่าจ้าง

หลักประกันที่ผู้รับจ้างนำมามอบไว้ตามข้อนี้ ผู้ว่าจ้างจะคืนให้ผู้รับจ้างโดยไม่มีดอกเบี้ยเมื่อผู้รับจ้างพ้นจากความรับผิดชอบข้อผูกพันทั้งปวงตามสัญญานี้แล้ว

**ข้อ ๔. การจ่ายเงิน**

ผู้ว่าจ้างตกลงชำระค่าจ้างเป็นรายงวด งวดละหนึ่งเดือน รวมทั้งหมด.....(.....) งวด ในอัตรางวดละ.....บาท (.....) ซึ่งรวมภาษีมูลค่าเพิ่มตลอดจนภาษีอากรอื่นๆ และค่าใช้จ่ายทั้งปวงแล้ว โดยผู้ว่าจ้างจะชำระค่าจ้างให้ผู้รับจ้างหลังจากผู้รับจ้างได้ทำงานเสร็จเรียบร้อย และผู้ว่าจ้างหรือผู้แทนของผู้ว่าจ้างได้ตรวจรับมอบงานที่ส่งมอบในแต่ละงวดเรียบร้อยแล้ว

ในกรณีที่รัฐบาลประกาศเปลี่ยนแปลงกำหนดอัตราค่าจ้างแรงงานขั้นต่ำ ภายหลังจากสัญญาที่มีผลใช้บังคับ ผู้รับจ้างมีสิทธิร้องขอเพิ่มอัตราค่าจ้างเฉพาะค่าแรงของพนักงานของผู้รับจ้าง ตามอัตราส่วนต่างของค่าจ้างขั้นต่ำที่รัฐบาลกำหนดเพิ่มขึ้น ซึ่งผู้ว่าจ้างจะพิจารณาด้วยเหตุผลที่สมควรและเป็นธรรม หากผู้ว่าจ้างไม่สามารถตกลงตามที่ร้องขอเพราะเหตุขัดข้องด้านงบประมาณหรือเหตุอื่นใด ผู้รับจ้างมีสิทธิบอกเลิกสัญญา ในกรณีนี้ผู้รับจ้างจะไม่เรียกร้องค่าเสียหายหรือค่าชดเชยใดๆ ทั้งสิ้น

(๑๒) การจ่ายเงินตามเงื่อนไขแห่งสัญญา ผู้ว่าจ้างจะโอนเงินเข้าบัญชีเงินฝากธนาคารของผู้รับจ้าง ชื่อธนาคาร.....สาขา.....ชื่อบัญชี.....เลขที่บัญชี..... ทั้งนี้ ผู้รับจ้างตกลงเป็นผู้รับภาระเงินค่าธรรมเนียมหรือค่าบริการอื่นใดเกี่ยวกับการโอนรวมทั้งค่าใช้จ่ายอื่นใด (ถ้ามี) ที่ธนาคารเรียกเก็บ และยินยอมให้มีการหักเงินดังกล่าวจากจำนวนเงินโอนในงวดนั้นๆ (ความในวรรคนี้ใช้สำหรับกรณีที่หน่วยงานของรัฐจะจ่ายเงินตรงให้แก่ผู้รับจ้าง (ระบบ Direct Payment) โดยการโอนเงินเข้าบัญชีเงินฝากธนาคารของผู้รับจ้าง ตามแนวทางที่กระทรวงการคลังหรือหน่วยงานของรัฐเจ้าของงบประมาณเป็นผู้กำหนด)

#### ข้อ ๕. หน้าที่และความรับผิดชอบของผู้รับจ้าง

๕.๑ ผู้รับจ้างต้องแจ้งรายชื่อ ที่อยู่ปัจจุบัน และนำส่งภาพถ่ายบัตรประจำตัวประชาชนของผู้ควบคุมงานและพนักงานที่มาทำงานจ้างทั้งหมดทุกคนตามสัญญาให้แก่ผู้ว่าจ้างในวันทำสัญญา หากมีการเปลี่ยนแปลงก็ต้องแจ้งให้ผู้ว่าจ้างทราบก่อนมาทำงานทุกครั้งและในระหว่างที่ปฏิบัติงานจะต้องติดป้ายชื่อตามที่ผู้ว่าจ้างออกให้

ผู้รับจ้างจะส่งพนักงานตามรายชื่อที่แจ้งให้ผู้ว่าจ้างทราบล่วงหน้ามาทำความสะอาดและปฏิบัติงานตามสัญญา รวมถึงรายละเอียดและเงื่อนไขตามที่กำหนดไว้ในเอกสารแนบท้ายสัญญาผนวก .....

๕.๒ ในกรณีที่ผู้ว่าจ้างหรือผู้แทนของผู้ว่าจ้างได้แจ้งให้ผู้รับจ้างเปลี่ยนตัวพนักงานหรือเปลี่ยนเครื่องมือเครื่องใช้หรือวัสดุอุปกรณ์ รวมทั้งน้ำยาทำความสะอาดและน้ำยาอื่นใดสำหรับการทำงานจ้างตามสัญญา ผู้รับจ้างต้องปฏิบัติตามโดยเร็วโดยไม่ชักช้าใดๆ ทั้งสิ้น

๕.๓ กำหนดเวลาทำงานให้เป็นไปตามที่ระบุในรายละเอียดและเงื่อนไขที่กำหนดไว้ในเอกสารแนบท้ายสัญญาผนวก ..... ส่วนการทำความสะอาดเป็นรายเดือน ให้นับระยะเวลาแรกตั้งแต่วันที่กำหนดให้เริ่มลงมือทำงานดังกล่าวเป็นต้นไป และให้นับระยะเวลาต่อไป ตั้งแต่วันที่สิ้นสุดท้ายแห่งระยะเวลาก่อนนั้น โดยให้นับวันหยุดทำการและวันหยุดประจำสัปดาห์รวมด้วย

๕.๔ ผู้รับจ้างต้องควบคุมดูแลให้พนักงานของผู้รับจ้างปฏิบัติงานจ้างให้สะอาดเรียบร้อย และถูกต้องครบถ้วนตามสัญญาตลอดเวลาที่ปฏิบัติงานตามสัญญา หากปรากฏว่าพนักงานของผู้รับจ้างปฏิบัติงานไม่เรียบร้อย หรือมีความประพฤติหรือมีสุขภาพไม่เหมาะสมที่จะทำงานตามสัญญา ผู้รับจ้างยินยอมเปลี่ยนพนักงานให้ใหม่ หรือแก้ไขอุปสรรคข้อขัดข้องของการปฏิบัติงานจ้างตามที่ผู้ว่าจ้างได้แจ้งให้ทราบ

๕.๕ ในกรณีที่พนักงานของผู้รับจ้างไม่มาปฏิบัติงาน หรือมาปฏิบัติงานไม่ครบจำนวนตามที่กำหนดไว้ หรือมาแต่ไม่ปฏิบัติงานตามรายละเอียดและเงื่อนไขแนบท้ายสัญญา คู่สัญญาทั้งสองฝ่ายตกลงให้เป็นไปตามข้อกำหนดดังต่อไปนี้

๕.๕.๑ ถ้าไม่มีพนักงานของผู้รับจ้างมาปฏิบัติงาน หรือมาปฏิบัติงานไม่ครบจำนวน หรือมาแต่ไม่ปฏิบัติงานในวันใด ผู้รับจ้างยอมให้ผู้ว่าจ้างหักเงินค่าจ้างที่จะได้รับตามอัตราค่าจ้างขั้นต่ำต่อคนต่อวันที่ใช้บังคับในเขต.....(๑๓).....ในวันนั้น และยินยอมให้ผู้ว่าจ้างปรับเป็นจำนวนเงินวันละ.....(๑๔).....บาท (.....) นับตั้งแต่วันที่ไม่มีพนักงานมาปฏิบัติงานหรือมาปฏิบัติงานไม่ครบจำนวน หรือมาแต่ไม่ปฏิบัติงานเป็นต้นไป จนกว่าจะมีพนักงานมาปฏิบัติงานครบจำนวน

๕.๕.๒ ถ้าไม่มีพนักงานของผู้รับจ้างมาปฏิบัติงาน หรือมาไม่ครบจำนวน หรือมาแต่ไม่ปฏิบัติงานตามรายละเอียดและเงื่อนไขแนบท้ายสัญญา ๓ (สาม) วันติดต่อกัน นอกจากผู้รับจ้างจะต้องรับผิดชอบตามข้อ ๕.๕.๑ แล้ว เมื่อผู้ว่าจ้างได้แจ้งให้ผู้รับจ้างทราบแล้ว ผู้รับจ้างยังไม่ดำเนินการแก้ไข หรือจัดส่งพนักงานมาปฏิบัติงานให้ถูกต้องครบถ้วนตามสัญญาภายใน.....(.....) วัน ผู้ว่าจ้างมีสิทธิบอกเลิกสัญญาได้ การที่ผู้ว่าจ้างไม่บอกเลิกสัญญาตามความในข้อ ๕.๕.๒ นั้นไม่เป็นเหตุให้ผู้รับจ้างพ้นจากความรับผิดชอบสัญญา

๕.๖ ในการทำงานจ้าง ถ้าเกิดความเสียหายใดๆ ไม่ว่าจะเกิดขึ้นแก่บุคลากรของผู้ว่าจ้างหรือบุคคลภายนอก หรือก่อให้เกิดความชำรุดบกพร่องเสียหายหรือการสูญหายแก่ทรัพย์สินของผู้ว่าจ้างหรือของบุคลากรของผู้ว่าจ้างหรือของบุคคลภายนอก อันเป็นผลสืบเนื่องมาจากการกระทำหรือละเว้นการกระทำของผู้รับจ้าง พนักงาน หรือบุคลากรของผู้รับจ้าง ผู้รับจ้างต้องรับผิดชอบใช้ค่าเสียหายให้แก่ผู้ว่าจ้างหรือบุคลากรของผู้ว่าจ้างหรือบุคคลภายนอก ตามจำนวนที่เสียหายจริง ภายในระยะเวลาที่ผู้ว่าจ้างกำหนด

๕.๗ ในกรณีที่ผู้รับจ้างหรือพนักงานของผู้รับจ้างทำงานจ้างบกพร่องโดยทำให้ไม่สะอาดหรือไม่เรียบร้อย หรือใช้เครื่องมือเครื่องใช้และวัสดุอุปกรณ์หรือน้ำยาที่ไม่มีคุณภาพตามมาตรฐานหรือคุณภาพไม่ดี หรือทำไม่ถูกต้องตามสัญญาข้อใดข้อหนึ่ง เว้นแต่กรณีตามข้อ ๕.๕ เมื่อผู้ว่าจ้างหรือผู้แทนของผู้ว่าจ้างแจ้งให้ผู้รับจ้างทราบแล้ว ผู้รับจ้างจะต้องรีบแก้ไขงานที่บกพร่องให้เรียบร้อยโดยเร็ว โดยไม่คิดค่าจ้าง ค่าวัสดุอุปกรณ์ ค่าแรงงานหรือค่าใช้จ่ายอื่นใดจากผู้ว่าจ้างอีก ถ้าผู้รับจ้างไม่ดำเนินการแก้ไขภายใน.....(.....) วัน นับถัดจากวันที่ได้รับแจ้งจากผู้ว่าจ้างหรือผู้แทนของผู้ว่าจ้าง ผู้ว่าจ้างมีสิทธิบอกเลิกสัญญาและเรียกค่าเสียหายจากผู้รับจ้างทั้งหมดโดยสิ้นเชิง

ในกรณีที่ผู้รับจ้างกระทำผิดสัญญาดังกล่าวตามข้อ ๕.๗ วรรคหนึ่ง และผู้ว่าจ้างยังไม่ใช้สิทธิบอกเลิกสัญญา ผู้รับจ้างยอมให้ผู้ว่าจ้างดำเนินการดังนี้

- (๑) ระงับการจ่ายค่าจ้างทั้งหมดหรือแต่บางส่วนตามที่ผู้ว่าจ้างเห็นสมควร
- (๒) ปรับเป็นรายวัน ในอัตราวันละ.....(๑๕).....บาท (.....) ตั้งแต่วันที่ผู้รับจ้างผิดสัญญาจนถึงวันที่ผู้รับจ้างได้แก้ไขงานที่บกพร่องให้เรียบร้อยตามสัญญา หรือจนถึงวันที่บอกเลิกสัญญา
- (๓) ให้บุคคลอื่นทำงานแทนผู้รับจ้าง โดยผู้รับจ้างต้องรับผิดชอบค่าใช้จ่ายที่ผู้ว่าจ้างต้องเสียไปทั้งหมดโดยสิ้นเชิง
- (๔) เรียกค่าเสียหายใดๆ อันพึงมี

**ข้อ ๖. การจ้างช่วง**

ผู้รับจ้างต้องไม่เอางานทั้งหมดหรือแต่บางส่วนแห่งสัญญานี้ไปจ้างช่วงอีกทอดหนึ่ง เว้นแต่การจ้างช่วงแต่บางส่วนจะได้รับความยินยอมเป็นหนังสือจากผู้ว่าจ้างก่อน การที่ผู้ว่าจ้างได้อนุญาตให้จ้างช่วงงานแต่บางส่วนดังกล่าวนี้ ไม่เป็นเหตุให้ผู้รับจ้างหลุดพ้นจากความรับผิดชอบหรือพันธะหน้าที่ตามสัญญานี้ และผู้รับจ้างยังต้องรับผิดชอบในความผิดและความประมาทเลินเล่อของผู้รับจ้างช่วง หรือตัวแทน พนักงาน หรือลูกจ้างของผู้รับจ้างช่วงนั้นทุกประการ

กรณีผู้รับจ้างไปจ้างช่วงโดยฝ่าฝืนตามความในวรรคหนึ่ง ผู้รับจ้างต้องชำระค่าปรับให้แก่ผู้ว่าจ้างในอัตราร้อยละ.....(๑๖).....(.....) ของวงเงินของงานที่จ้างช่วงตามสัญญา ทั้งนี้ ไม่ตัดสิทธิผู้ว่าจ้างในการบอกเลิกสัญญา

### ข้อ ๗. การควบคุมงานของผู้รับจ้าง

๗.๑ ผู้รับจ้างต้องจัดให้มีผู้ควบคุมงานจำนวน.....(.....) คน เพื่อควบคุมการทำงานให้เป็นไปตามสัญญา และเพื่อเป็นตัวแทนในการประสานงานกับผู้ว่าจ้าง คำสั่งใดๆ หรือหนังสือแจ้งเรื่องใดๆ อันเกี่ยวข้องกับสัญญานี้ที่ผู้ว่าจ้างได้แจ้งแก่ผู้ควบคุมงานนั้นให้ถือว่าได้แจ้งแก่ผู้รับจ้างแล้วโดยชอบ

ในกรณีที่ผู้ว่าจ้างขอให้ผู้รับจ้างเปลี่ยนตัวผู้ควบคุมงาน ผู้รับจ้างยินยอมเปลี่ยนตัวให้ทันที โดยจะไม่เรียกร้องค่าใช้จ่ายหรือค่าเสียหายใดๆ จากผู้ว่าจ้าง ถ้าผู้รับจ้างจะเปลี่ยนตัวผู้ควบคุมงาน ต้องแจ้งชื่อผู้นั้นให้ผู้ว่าจ้างทราบล่วงหน้าเป็นหนังสือทุกครั้งด้วย

๗.๒ ในกรณีที่เกิดปัญหาแรงงานของผู้รับจ้าง ผู้รับจ้างจะยกเหตุที่มีปัญหาแรงงานมาเป็นเหตุสุดวิสัยหรือมาเป็นข้ออ้างที่จะเปลี่ยนแปลง แก้ไข หรือไม่ปฏิบัติตามสัญญาข้อใดข้อหนึ่งไม่ได้

### ข้อ ๘. การตรวจงานจ้าง

ในเวลา que ผู้รับจ้างเตรียมการหรือกำลังทำงานจ้างตามสัญญานี้ อยู่ คณะกรรมการตรวจรับพัสดุ หรือผู้แทนที่ผู้ว่าจ้างแต่งตั้งมีสิทธิเข้าไปตรวจการจ้างได้ตลอดเวลา ผู้รับจ้าง ผู้ควบคุมงานและพนักงานของ ผู้รับจ้างต้องให้ความร่วมมืออำนวยความสะดวกและช่วยเหลือตามสมควร

การที่มีคณะกรรมการตรวจรับพัสดุหรือผู้แทน หากทำให้ผู้รับจ้างพ้นจากความรับผิดชอบตามสัญญาข้อใดข้อหนึ่งไม่

### ข้อ ๙. การแก้ไขเปลี่ยนแปลงงาน และต่อสัญญาจ้างในกรณีจำเป็น

๙.๑ ผู้ว่าจ้างมีสิทธิที่จะทำการแก้ไข เพิ่มเติม หรือลดงานจากรายละเอียดและเงื่อนไขแนบท้ายสัญญาได้ทุกกรณี โดยไม่ต้องเลิกสัญญานี้ การดำเนินการดังกล่าวต้องทำความตกลงกันใหม่เป็นหนังสือ และถ้าจะต้องเพิ่มหรือลดเงินค่าจ้างตามสัญญานี้ คู่สัญญาทั้งสองฝ่ายจะได้ตกลงกัน ณ บัดนั้น รวมถึงกำหนดเรื่องหลักประกันตามข้อ ๓ ด้วย

(๑๗) ๙.๒ ในกรณีที่ครบกำหนดสัญญานี้แล้ว หากผู้ว่าจ้างมีความจำเป็นต้องจ้างผู้รับจ้างให้ปฏิบัติหน้าที่ตามสัญญาต่อไป ผู้รับจ้างตกลงปฏิบัติตามสัญญาจ้างต่อไปอีกมีกำหนดไม่เกิน.....(.....) เดือน ในอัตราค่าจ้างและเงื่อนไขเดิม โดยผู้ว่าจ้างจะต้องแจ้งให้ผู้รับจ้างทราบล่วงหน้าไม่น้อยกว่า.....(.....) วัน ก่อนครบกำหนดสัญญา

### ข้อ ๑๐. การบอกเลิกสัญญา

ในกรณีที่ผู้ว่าจ้างใช้สิทธิบอกเลิกสัญญา เพราะเหตุที่ผู้รับจ้างผิดสัญญาข้อ ๕.๕.๒ หรือข้อ ๕.๗ ผู้รับจ้างยอมให้ผู้ว่าจ้างริบหรือบังคับจากหลักประกันตามข้อ ๓ ทั้งหมดหรือแต่บางส่วนตามแต่จะเห็นสมควรได้ทันที และผู้ว่าจ้างมีสิทธิที่จะจ้างบุคคลอื่นทำงานต่อไปได้ โดยผู้รับจ้างจะต้องรับผิดชอบในค่าเสียหายซึ่งเป็นจำนวนเกินกว่าหลักประกันและค่าเสียหายต่างๆ ที่เกิดขึ้น รวมทั้งค่าจ้างส่วนที่เพิ่มขึ้น เพราะการจ้างบุคคลอื่นทำการนี้ต่อไป

### ข้อ ๑๑. การควบคุมงานโดยผู้ว่าจ้าง

ผู้ว่าจ้าง หรือคณะกรรมการตรวจรับพัสดุ หรือผู้แทนของผู้ว่าจ้างมีสิทธิตรวจและควบคุมงานให้เป็นไปตามที่ระบุในสัญญาและเอกสารแนบท้ายสัญญานี้ โดยมีสิทธิสั่งการใดๆ เกี่ยวกับงานที่จ้างนี้ได้ และผู้รับจ้างต้องปฏิบัติตามคำสั่งนั้นทุกประการ

การที่ผู้ว่าจ้าง หรือคณะกรรมการตรวจรับพัสดุ หรือผู้แทนจากผู้ว่าจ้างสั่งการใดๆ เกี่ยวกับงานที่จ้างตามวรรคหนึ่ง ไม่เป็นเหตุให้ความสัมพันธ์ระหว่างผู้ว่าจ้างและผู้รับจ้างหรือผู้ว่าจ้างกับพนักงานของ ผู้รับจ้างอยู่ภายใต้บังคับของกฎหมายแรงงาน หรือกฎหมายแรงงานรัฐวิสาหกิจสัมพันธ์ หรือกฎหมายคุ้มครองแรงงาน แต่อย่างใด

การวินิจฉัยว่าผลงานที่ผู้รับจ้างทำนั้นเสร็จเรียบร้อยถูกต้องตามสัญญาหรือตามความประสงค์ของผู้ว่าจ้างหรือไม่ กรณีใดเป็นเหตุสุดวิสัยหรือเป็นเหตุใดๆ อันเนื่องมาจากความผิดหรือความบกพร่องของฝ่ายผู้ว่าจ้าง หรือเป็นเหตุการณ์อันใดที่ผู้รับจ้างไม่ต้องรับผิดชอบตามกฎหมาย รวมทั้งในกรณีที่มีปัญหาเกี่ยวกับการตีความสัญญานี้หรือเกี่ยวข้องกับเรื่องใดๆ ที่เกิดขึ้นตามสัญญานี้ หรือเกี่ยวพันกับสัญญานี้ ไม่ว่าปัญหานั้นจะเกิดขึ้นในระหว่างดำเนินงานหรือภายหลังจากที่ระยะเวลาการจ้างตามสัญญานี้สิ้นสุดลงหรือภายหลังจากที่ผู้รับจ้างทำงาน ผู้รับจ้างยอมให้ถือเอาคำวินิจฉัยของผู้ว่าจ้างเป็นเด็ดขาด และผู้รับจ้างยอมผูกพันตนตามผลแห่งคำวินิจฉัยนั้นทุกประการ

**ข้อ ๑๒. การบังคับค่าปรับ ค่าเสียหาย และค่าใช้จ่าย**

ในกรณีที่ผู้รับจ้างไม่ปฏิบัติตามสัญญาข้อใดข้อหนึ่งด้วยเหตุใดๆ ก็ตาม จนเป็นเหตุให้เกิดค่าปรับ ค่าเสียหาย หรือค่าใช้จ่ายแก่ผู้ว่าจ้าง ผู้รับจ้างต้องชดเชยค่าปรับ ค่าเสียหาย หรือค่าใช้จ่ายดังกล่าวให้แก่ผู้ว่าจ้างโดยสิ้นเชิงภายในกำหนด.....(.....) วัน นับถัดจากวันที่ได้รับแจ้งเป็นหนังสือจากผู้ว่าจ้าง หากผู้รับจ้างไม่ชดเชยให้ถูกต้องครบถ้วนภายในระยะเวลาดังกล่าว ให้ผู้ว่าจ้างมีสิทธิที่จะหักเอาจากจำนวนเงินค่าจ้างที่ต้องชำระ หรือบังคับจากหลักประกันตามข้อ ๓ ได้ทันที

หากค่าปรับ ค่าเสียหาย หรือค่าใช้จ่ายที่บังคับจากเงินค่าจ้างที่ต้องชำระ หรือหลักประกันตามข้อ ๓ แล้วยังไม่เพียงพอ ผู้รับจ้างยินยอมชำระส่วนที่เหลือที่ยังขาดอยู่จนครบถ้วนตามจำนวนค่าปรับ ค่าเสียหาย หรือค่าใช้จ่ายนั้น ภายในกำหนด.....(.....) วัน นับถัดจากวันที่ได้รับแจ้งเป็นหนังสือจากผู้ว่าจ้าง

หากมีเงินค่าจ้างตามสัญญาที่หักไว้จ่ายเป็นค่าปรับ ค่าเสียหาย หรือค่าใช้จ่ายแล้วยังเหลืออยู่อีกเท่าใด ผู้ว่าจ้างจะคืนให้แก่ผู้รับจ้างทั้งหมด

**ข้อ ๑๓. การงดหรือลดค่าปรับ หรือการขยายเวลาในการปฏิบัติตามสัญญา**

ในกรณีที่มีเหตุเกิดจากความผิดหรือความบกพร่องของฝ่ายผู้ว่าจ้าง หรือเหตุสุดวิสัยหรือเกิดจากเหตุการณ์อันหนึ่งอันใดที่ผู้รับจ้างไม่ต้องรับผิดชอบตามกฎหมาย หรือเหตุอื่นตามที่กำหนดในกฎกระทรวง ซึ่งออกตามความในกฎหมายว่าด้วยการจัดซื้อจัดจ้างและการบริหารพัสดุภาครัฐ ทำให้ผู้รับจ้างไม่สามารถทำการตามเงื่อนไขและกำหนดเวลาแห่งสัญญานี้ได้ ผู้รับจ้างจะต้องแจ้งเหตุ หรือพฤติการณ์ดังกล่าวพร้อมหลักฐานเป็นหนังสือให้ผู้ว่าจ้างทราบ เพื่อของดหรือลดค่าปรับ หรือขยายเวลาทำงานออกไปภายใน ๑๕ (สิบห้า) วัน นับถัดจากวันที่เหตุนั้นสิ้นสุดลง หรือตามที่กำหนดในกฎกระทรวงดังกล่าว แล้วแต่กรณี

ถ้าผู้รับจ้างไม่ปฏิบัติให้เป็นไปตามความในวรรคหนึ่ง ให้ถือว่าผู้รับจ้างได้สละสิทธิเรียกร้องในการที่จะของดหรือลดค่าปรับ หรือขยายเวลาทำการออกไปโดยไม่มีเงื่อนไขใดๆ ทั้งสิ้น เว้นแต่กรณีที่เกิดจากความผิดหรือความบกพร่องของฝ่ายผู้ว่าจ้างซึ่งมีหลักฐานชัดเจนหรือผู้ว่าจ้างทราบที่อยู่แล้วตั้งแต่ต้น

การงดหรือลดค่าปรับ หรือขยายกำหนดเวลาทำการตามวรรคหนึ่ง อยู่ในดุลพินิจของผู้ว่าจ้างที่จะพิจารณาตามที่เห็นสมควร

สัญญาที่สร้างขึ้นเป็นสองฉบับ มีข้อความถูกต้องตรงกัน คู่สัญญาได้อ่านและเข้าใจข้อความโดยละเอียดตลอดแล้ว จึงได้ลงลายมือชื่อพร้อมทั้งประทับตรา (ถ้ามี) ไว้เป็นสำคัญต่อหน้าพยาน และคู่สัญญาต่างยึดถือไว้ฝ่ายละหนึ่งฉบับ

(ลงชื่อ).....ผู้ว่าจ้าง  
(.....)

(ลงชื่อ).....ผู้รับจ้าง  
(.....)

(ลงชื่อ).....พยาน  
(.....)

(ลงชื่อ).....พยาน  
(.....)



### วิธีปฏิบัติเกี่ยวกับสัญญาจ้างทำความสะอาดอาคาร

- (๑) ให้ระบุเลขที่สัญญาในปีงบประมาณหนึ่งๆ ตามลำดับ
- (๒) ให้ระบุชื่อของหน่วยงานของรัฐที่เป็นนิติบุคคล เช่น กรม ก. หรือรัฐวิสาหกิจ ข. เป็นต้น
- (๓) ให้ระบุชื่อและตำแหน่งของหัวหน้าหน่วยงานของรัฐที่เป็นนิติบุคคลนั้น หรือผู้ที่ได้รับมอบอำนาจ เช่น นาย ก. อธิบดีกรม..... หรือ นาย ข. ผู้ได้รับมอบอำนาจจากอธิบดีกรม.....
- (๔) ให้ระบุชื่อผู้รับจ้าง
  - ก. กรณีนิติบุคคล เช่น ห้างหุ้นส่วนสามัญจดทะเบียน ห้างหุ้นส่วนจำกัด บริษัทจำกัด
  - ข. กรณีบุคคลธรรมดา ให้ระบุชื่อและที่อยู่
- (๕) เป็นข้อความหรือเงื่อนไขเพิ่มเติม ซึ่งหน่วยงานของรัฐผู้ทำสัญญาอาจเลือกใช้หรือตัดออกได้ตามข้อเท็จจริง
- (๖) เป็นข้อความหรือเงื่อนไขเพิ่มเติม ซึ่งหน่วยงานของรัฐผู้ทำสัญญาอาจเลือกใช้หรือตัดออกได้ตามข้อเท็จจริง
- (๗) ให้ระบุสถานที่อาคารที่จะจ้างทำความสะอาด
- (๘) ให้ระบุระยะเวลาจ้างทั้งหมดเป็นจำนวนเดือน และให้ระบุระยะเวลาตั้งแต่วันใดถึงวันใดให้ชัดเจนซึ่งจะต้องสัมพันธ์กับกำหนดวันแล้วเสร็จตามสัญญา
- (๙) “หลักประกัน” หมายถึง หลักประกันที่ผู้รับจ้างนำมามอบไว้แก่หน่วยงานของรัฐเมื่อลงนามในสัญญา เพื่อเป็นการประกันความเสียหายที่อาจเกิดขึ้นจากการปฏิบัติตามสัญญา ดังนี้
  - (๑) เงินสด
  - (๒) เช็คหรือตราพท์ ที่ธนาคารเซ็นสั่งจ่าย ซึ่งเป็นเช็คหรือตราพท์ลงวันที่ที่ใช้เช็คหรือตราพท์นั้นชำระต่อเจ้าหน้าที่ หรือก่อนวันนั้นไม่เกิน ๓ วันทำการ
  - (๓) หนังสือค้ำประกันของธนาคารภายในประเทศตามตัวอย่างที่คณะกรรมการนโยบายกำหนด โดยอาจเป็นหนังสือค้ำประกันอิเล็กทรอนิกส์ตามวิธีการที่กรมบัญชีกลางกำหนดก็ได้
  - (๔) หนังสือค้ำประกันของบริษัทเงินทุนหรือบริษัทเงินทุนหลักทรัพย์ที่ได้รับอนุญาตให้ประกอบกิจการเงินทุนเพื่อการพาณิชย์และประกอบธุรกิจค้ำประกันตามประกาศของธนาคารแห่งประเทศไทย ตามรายชื่อบริษัทเงินทุนที่ธนาคารแห่งประเทศไทยแจ้งเวียนให้ทราบ โดยอนุโลมให้ใช้ตามตัวอย่างหนังสือค้ำประกันของธนาคารที่คณะกรรมการนโยบายกำหนด
  - (๕) พันธบัตรรัฐบาลไทย
- (๑๐) ให้กำหนดจำนวนเงินหลักประกันการปฏิบัติตามสัญญาตามระเบียบกระทรวงการคลังว่าด้วยการจัดซื้อจัดจ้างและการบริหารพัสดุภาครัฐ พ.ศ. ๒๕๖๐ ข้อ ๑๖๘
- (๑๑) เป็นข้อความหรือเงื่อนไขเพิ่มเติม ซึ่งหน่วยงานของรัฐผู้ทำสัญญาอาจเลือกใช้หรือตัดออกได้ตามข้อเท็จจริง
- (๑๒) เป็นข้อความหรือเงื่อนไขเพิ่มเติม ซึ่งหน่วยงานของรัฐผู้ทำสัญญาอาจเลือกใช้หรือตัดออกได้ตามข้อเท็จจริง
- (๑๓) ให้ระบุเป็นเขตจังหวัดที่สถานที่ดำเนินงานตามสัญญานี้ตั้งอยู่
- (๑๔) อัตราค่าปรับตามสัญญาข้อ ๕ ให้กำหนดเป็นรายวันในอัตราระหว่างร้อยละ ๐.๐๑-๐.๑๐ ตามระเบียบกระทรวงการคลังว่าด้วยการจัดซื้อจัดจ้างและการบริหารพัสดุภาครัฐ พ.ศ. ๒๕๖๐ ข้อ ๑๖๒ ส่วนกรณีจะปรับร้อยละเท่าใด ให้อยู่ในดุลพินิจของหน่วยงานของรัฐผู้ว่าจ้างที่จะพิจารณาโดยคำนึงถึงราคาและลักษณะของพัสดุที่จ้าง ซึ่งอาจมีผลกระทบต่อการใช้รับจ้างจะหลีกเลี่ยงไม่ปฏิบัติตามสัญญา แต่ทั้งนี้การที่จะกำหนดค่าปรับเป็นร้อยละเท่าใด จะต้องกำหนดไว้ในเอกสารเชิญชวนด้วย

(๑๕) อัตราค่าปรับตามสัญญาข้อ ๕ ให้กำหนดเป็นรายวันในอัตราระหว่างร้อยละ ๐.๐๑-๐.๑๐ ตามระเบียบกระทรวงการคลังว่าด้วยการจัดซื้อจัดจ้างและการบริหารพัสดุภาครัฐ พ.ศ. ๒๕๖๐ ข้อ ๑๖๒ ส่วนกรณีจะปรับร้อยละเท่าใด ให้อยู่ในดุลพินิจของหน่วยงานของรัฐผู้ว่าจ้างที่จะพิจารณาโดยคำนึงถึงราคาและลักษณะของพัสดุที่จ้าง ซึ่งอาจมีผลกระทบต่อการใช้รับจ้างจะหลีกเลี่ยงไม่ปฏิบัติตามสัญญา แต่ทั้งนี้การที่จะกำหนดค่าปรับเป็นร้อยละเท่าใด จะต้องกำหนดไว้ในเอกสารเชิญชวนด้วย

(๑๖) อัตราค่าปรับตามสัญญาข้อ ๖ กรณีผู้รับจ้างไปจ้างช่วงบางส่วนโดยไม่ได้รับอนุญาตจากผู้ว่าจ้างต้องกำหนดค่าปรับเป็นจำนวนเงินไม่น้อยกว่าร้อยละสิบของวงเงินของงานที่จ้างช่วงตามสัญญา

(๑๗) เป็นข้อความหรือเงื่อนไขเพิ่มเติม ซึ่งหน่วยงานของรัฐผู้ทำสัญญาอาจเลือกใช้หรือตัดออกได้ตามข้อเท็จจริง

## แบบหนังสือค้ำประกัน

(หลักประกันของการจ้าง)

เลขที่.....

วันที่.....

ข้าพเจ้า.....(ชื่อธนาคาร/บริษัทเงินทุน).....สำนักงานตั้งอยู่เลขที่.....ถนน.....  
ตำบล/แขวง.....อำเภอ/เขต.....จังหวัด.....โดย.....ผู้มีอำนาจลงนามผูกพันธนาคาร/  
บริษัทเงินทุน ขอทำหนังสือค้ำประกันฉบับนี้ให้ไว้ต่อ.....(ชื่อส่วนราชการผู้ประกวดราคา).....ดังมี  
ข้อความต่อไปนี้

๑. ตามที่.....(ชื่อผู้เสนอราคา).....ได้ยื่นขอประกวดราคาสำหรับการจัดจ้าง.....  
ตามเอกสารประกวดราคาเลขที่.....ซึ่งต้องวางหลักประกันของตามเงื่อนไขการประกวดราคาต่อ  
.....(ชื่อส่วนราชการผู้ประกวดราคา).....เป็นจำนวนเงิน.....บาท(.....) นั้น

ข้าพเจ้ายินยอมผูกพันตนโดยไม่มีเงื่อนไขที่จะค้ำประกันการชำระเงินตามสิทธิเรียกร้องของ.....  
(ชื่อส่วนราชการผู้ประกวดราคา).....จำนวนไม่เกิน.....บาท (.....) ในฐานะ  
เป็นลูกหนี้ร่วม ในกรณี.....(ชื่อผู้เสนอราคา).....ไม่ปฏิบัติตามเงื่อนไขในการประกวดราคา  
อันเป็นเหตุให้.....(ชื่อส่วนราชการผู้ประกวดราคา).....มีสิทธิริบหลักประกันของประกวดราคา  
หรือชดใช้ค่าเสียหายใดๆ รวมทั้งกรณีที่.....(ชื่อผู้เสนอราคา).....ได้ถอนใบเสนอราคาของตน  
ภายในระยะเวลาที่ใบเสนอราคายังมีผลอยู่ หรือมิได้ไปลงนามในสัญญาเมื่อได้รับแจ้งไปทำสัญญาหรือมิได้  
วางหลักประกันสัญญาภายในระยะเวลาที่กำหนดในเอกสารประกวดราคา โดย.....(ชื่อส่วนราชการ  
ผู้ประกวดราคา).....ไม่จำเป็นต้องเรียกร้องให้.....(ชื่อผู้เสนอราคา).....ชำระหนี้ก่อน

๒. หนังสือค้ำประกันนี้มีผลใช้บังคับตั้งแต่วันที่.....ถึงวันที่.....และข้าพเจ้าจะไม่  
เพิกถอนการค้ำประกันนี้ภายในระยะเวลาที่กำหนดไว้

๓. ถ้า.....(ชื่อผู้เสนอราคา).....ขยายกำหนดเวลายื่นราคาของการเสนอราคาออกไป  
ข้าพเจ้ายินยอมที่จะขยายกำหนดระยะเวลาการค้ำประกันนี้ออกไปตลอดระยะเวลาที่ได้ออกไป  
ดังกล่าว

ข้าพเจ้าได้ลงนามและประทับตราไว้ต่อหน้าพยานเป็นสำคัญ

ลงชื่อ.....ผู้ค้ำประกัน

(.....)

ตำแหน่ง.....

ลงชื่อ.....พยาน

(.....)

ลงชื่อ.....พยาน

(.....)

แบบหนังสือค้ำประกัน

(หลักประกันสัญญาจ้าง)

เลขที่.....

วันที่.....

ข้าพเจ้า.....(ชื่อธนาคาร).....สำนักงานตั้งอยู่เลขที่.....ถนน.....ตำบล/แขวง.....  
อำเภอ/เขต.....จังหวัด.....โดย.....ผู้มีอำนาจลงนามผูกพันธนาคาร  
ขอทำหนังสือค้ำประกันฉบับนี้ไว้ต่อ.....(ชื่อส่วนราชการผู้ว่าจ้าง).....ซึ่งต่อไปนี้เรียกว่า “ผู้ว่าจ้าง”  
ดังมีข้อความต่อไปนี้

๑. ตามที่.....(ชื่อผู้รับจ้าง).....ซึ่งต่อไปนี้เรียกว่า “ผู้รับจ้าง” ได้ทำสัญญาจ้าง.....กับผู้ว่าจ้าง  
ตามสัญญาเลขที่.....ลงวันที่.....ซึ่งผู้รับจ้างต้องวางหลักประกันการปฏิบัติตามสัญญา  
ต่อผู้ว่าจ้าง เป็นจำนวนเงิน.....บาท (.....) ซึ่งเท่ากับร้อยละ..... (.....) ของมูลค่าทั้งหมดของสัญญา

ข้าพเจ้ายินยอมผูกพันตนโดยไม่มีเงื่อนไขที่จะค้ำประกันการชำระเงินให้ตามสิทธิเรียกร้อง  
ของผู้ว่าจ้าง จำนวนไม่เกิน.....บาท (.....) ในฐานะเป็นลูกหนี้ร่วม  
ในกรณีที่ผู้รับจ้างก่อให้เกิดความเสียหายใดๆ หรือต้องชำระค่าปรับ หรือค่าใช้จ่ายใดๆ หรือผู้รับจ้างมิได้ปฏิบัติ  
ตามภาระหน้าที่ใดๆ ที่กำหนดในสัญญาดังกล่าวข้างต้น ทั้งนี้ โดยผู้ว่าจ้างไม่จำเป็นต้องเรียกร้องให้ผู้รับจ้าง  
ชำระหนี้ก่อน

๒. หนังสือค้ำประกันนี้มีผลใช้บังคับตั้งแต่วันทำสัญญาดังกล่าวข้างต้นจนถึงวันที่.....  
เดือน..... พ.ศ. .... (ระบุวันที่ครบกำหนดสัญญารวมกับระยะเวลาการรับประกันความชำรุด  
บกพร่อง) และข้าพเจ้าจะไม่เพิกถอนการค้ำประกันภายในระยะเวลาที่กำหนดไว้

๓. หากผู้ว่าจ้างได้ขยายระยะเวลาให้แก่ผู้รับจ้าง ให้ถือว่าข้าพเจ้ายินยอมในกรณีนั้นๆ ด้วย โดยให้ขยาย  
ระยะเวลาค้ำประกันนี้ออกไปตลอดระยะเวลาที่ผู้ขอได้ขยายระยะเวลาให้แก่ผู้ขายดังกล่าวข้างต้น

ข้าพเจ้าได้ลงนามและประทับตราไว้ต่อหน้าพยานเป็นสำคัญ

ลงชื่อ.....ผู้ค้ำประกัน  
(.....)

ตำแหน่ง.....

ลงชื่อ.....พยาน  
(.....)

ลงชื่อ.....พยาน  
(.....)

## บทนิยาม

“**ผู้เสนอราคาที่มีผลประโยชน์ร่วมกัน**” หมายความว่า บุคคลธรรมดาหรือนิติบุคคลที่เข้าเสนอราคาขายในการประกวดราคาซื้อของกรม เป็นผู้มีส่วนได้เสียไม่ว่าโดยทางตรงหรือทางอ้อมในกิจการของบุคคลธรรมดาหรือนิติบุคคลอื่นที่เข้าเสนอราคาขายในการประกวดราคาซื้อของกรมในคราวเดียวกัน

การมีส่วนได้เสียไม่ว่าโดยทางตรงหรือทางอ้อมของบุคคลธรรมดาหรือนิติบุคคลดังกล่าวข้างต้น ได้แก่การที่บุคคลธรรมดาหรือนิติบุคคลดังกล่าวมีความสัมพันธ์กันในลักษณะดังต่อไปนี้

(๑) มีความสัมพันธ์กันในเชิงบริหาร โดยผู้จัดการ หุ่นส่วนผู้จัดการ กรรมการผู้จัดการ ผู้บริหาร หรือผู้มีอำนาจในการดำเนินงานในกิจการของบุคคลธรรมดาหรือของนิติบุคคลรายหนึ่ง มีอำนาจหรือสามารถใช้อำนาจในการบริหารจัดการกิจการของบุคคลธรรมดาหรือของนิติบุคคลอีกรายหนึ่งหรือหลายราย มีอำนาจหรือสามารถใช้อำนาจในการบริหารจัดการกิจการของบุคคลธรรมดาหรือของนิติบุคคลอีกรายหนึ่งหรือหลายราย ที่เสนอราคาให้แก่กรมในการประกวดราคาซื้อครั้งนี้

(๒) มีความสัมพันธ์กันในเชิงทุน โดยผู้เป็นหุ้นส่วนในห้างหุ้นส่วนสามัญ หรือผู้เป็นหุ้นส่วนไม่จำกัดความรับผิดในห้างหุ้นส่วนจำกัด หรือผู้ถือหุ้นรายใหญ่ในบริษัทจำกัดหรือบริษัทมหาชนจำกัด เป็นหุ้นส่วนในห้างหุ้นส่วนสามัญหรือห้างหุ้นส่วนจำกัด หรือเป็นผู้ถือหุ้นรายใหญ่ในบริษัทจำกัดหรือบริษัทมหาชนจำกัด อีกรายหนึ่งหรือหลายรายที่เสนอราคาให้แก่กรมในการประกวดราคาซื้อครั้งนี้

คำว่า “ผู้ถือหุ้นรายใหญ่” หมายความว่า ผู้ถือหุ้นซึ่งถือหุ้นเกินกว่าร้อยละสิบห้าในกิจการนั้น หรือในอัตราอื่นตามที่คณะกรรมการว่าด้วยการพัสดุเห็นสมควรประกาศกำหนดสำหรับกิจการบางประเภทหรือบางขนาด

(๓) มีความสัมพันธ์กันในลักษณะไขว้กันระหว่าง (๑) และ (๒) โดยผู้จัดการ หุ่นส่วนผู้จัดการ กรรมการผู้จัดการ ผู้บริหาร หรือผู้มีอำนาจในการดำเนินงานในกิจการของบุคคลธรรมดาหรือของนิติบุคคลรายหนึ่ง เป็นหุ้นส่วนในห้างหุ้นส่วนสามัญหรือห้างหุ้นส่วนจำกัด หรือเป็นผู้ถือหุ้นรายใหญ่ในบริษัทจำกัดหรือบริษัทมหาชนจำกัด อีกรายหนึ่งหรือหลายรายที่เข้าเสนอราคาให้แก่กรมในการประกวดราคาซื้อครั้งนี้ หรือในนัยกลับกัน

การดำรงตำแหน่ง การเป็นหุ้นส่วน หรือเข้าถือหุ้นดังกล่าวข้างต้นของคู่สมรส หรือบุตรที่ยังไม่บรรลุนิติภาวะของบุคคลใน (๑) (๒) หรือ (๓) ให้ถือว่าเป็นการดำรงตำแหน่ง การเป็นหุ้นส่วน หรือการถือหุ้นของบุคคลดังกล่าว

ในกรณีบุคคลใดใช้ชื่อบุคคลอื่นเป็นผู้จัดการ หุ่นส่วนผู้จัดการ กรรมการผู้จัดการ ผู้บริหาร ผู้เป็นหุ้นส่วนหรือผู้ถือหุ้นโดยที่ตนเองเป็นผู้ใช้อำนาจในการบริหารที่แท้จริง หรือเป็นหุ้นส่วนหรือผู้ถือหุ้นที่แท้จริงของห้างหุ้นส่วน หรือบริษัทจำกัด หรือบริษัทมหาชนจำกัด แล้วแต่กรณี และห้างหุ้นส่วน หรือบริษัทจำกัดหรือบริษัทมหาชนจำกัดที่เกี่ยวข้อง ได้เสนอราคาให้แก่กรมในการประกวดราคาซื้อคราวเดียวกัน ให้ถือว่าผู้เสนอราคาหรือผู้เสนองานนั้นมีความสัมพันธ์กันตาม (๑) (๒) หรือ (๓) แล้วแต่กรณี

## บทนิยาม

**“การตัดขวางการแข่งขันราคาอย่างเป็นธรรม”** หมายความว่า การที่ผู้เสนอราคา รายหนึ่งหรือหลายรายกระทำการอย่างใด ๆ อันเป็นการตัดขวาง หรือเป็นอุปสรรค หรือไม่เปิดโอกาส ให้มีการแข่งขันราคาอย่างเป็นธรรมในการเสนอราคาต่อกรม ไม่ว่าจะกระทำโดยการสมยอมกัน หรือ โดยการให้ ขอให้หรือรับว่าจะให้ เรียก รับ หรือยอมจะรับเงินหรือทรัพย์สิน หรือประโยชน์อื่นใด หรือใช้กำลังประทุษร้าย หรือข่มขู่ว่าจะใช้กำลังประทุษร้าย หรือแสดงเอกสารอันเป็นเท็จ หรือกระทำ การใดโดยทุจริต ทั้งนี้ โดยมีวัตถุประสงค์ที่จะแสวงหาประโยชน์ในระหว่างผู้เสนอราคาด้วยกัน หรือ เพื่อให้ประโยชน์แก่ผู้เสนอราคา รายหนึ่งรายใดเป็นผู้มีสิทธิทำสัญญากับกรม หรือเพื่อหลีกเลี่ยงการแข่งขัน ราคาอย่างเป็นธรรม หรือเพื่อให้เกิดความได้เปรียบกรมโดยมิใช่เป็นไปในทางประกอบธุรกิจปกติ

---

บัญชีเอกสารส่วนที่ ๑

๑. ในกรณีผู้ยื่นข้อเสนอเป็นนิติบุคคล

(ก) ห้างหุ้นส่วนสามัญหรือห้างหุ้นส่วนจำกัด

- สำเนาหนังสือรับรองการจดทะเบียนนิติบุคคล

ไฟล์ข้อมูล.....ขนาดไฟล์..... จำนวน .....แผ่น

- บัญชีรายชื่อหุ้นส่วนผู้จัดการ

ไฟล์ข้อมูล.....ขนาดไฟล์..... จำนวน .....แผ่น

- ผู้มีอำนาจควบคุม (ถ้ามี)

ไม่มีผู้มีอำนาจควบคุม

มีผู้มีอำนาจควบคุม

ไฟล์ข้อมูล.....ขนาดไฟล์..... จำนวน .....แผ่น

(ข) บริษัทจำกัดหรือบริษัทมหาชนจำกัด

- สำเนาหนังสือรับรองการจดทะเบียนนิติบุคคล

ไฟล์ข้อมูล.....ขนาดไฟล์..... จำนวน .....แผ่น

- สำเนาหนังสือบริคณห์สนธิ

ไฟล์ข้อมูล.....ขนาดไฟล์..... จำนวน .....แผ่น

- บัญชีรายชื่อกรรมการผู้จัดการ

ไฟล์ข้อมูล.....ขนาดไฟล์..... จำนวน .....แผ่น

บัญชีผู้ถือหุ้นรายใหญ่ (ถ้ามี)

ไม่มีผู้ถือหุ้นรายใหญ่

มีผู้ถือหุ้นรายใหญ่

ไฟล์ข้อมูล.....ขนาดไฟล์..... จำนวน .....แผ่น

- ผู้มีอำนาจควบคุม (ถ้ามี)

    - ผู้มีอำนาจควบคุม (ถ้ามี)
      - ไม่มีผู้มีอำนาจควบคุม
      - มีผู้มีอำนาจควบคุม  
ไฟล์ข้อมูล.....ขนาดไฟล์.....จำนวน .....แผ่น



๔. อื่น ๆ (ถ้ามี)

- .....  
ไฟล์ข้อมูล.....ขนาดไฟล์..... จำนวน .....แผ่น
- .....  
ไฟล์ข้อมูล.....ขนาดไฟล์..... จำนวน .....แผ่น
- .....  
ไฟล์ข้อมูล.....ขนาดไฟล์..... จำนวน .....แผ่น

ข้าพเจ้าขอรับรองว่า เอกสารหลักฐานที่ข้าพเจ้ายื่นพร้อมการเสนอราคาทางระบบจัดซื้อจัดจ้างภาครัฐด้วยอิเล็กทรอนิกส์ในการประกวดราคาอิเล็กทรอนิกส์ครั้งนี้ถูกต้องและเป็นความจริงทุกประการ

ลงชื่อ.....ผู้ยื่นข้อเสนอ  
(.....)

## บัญชีเอกสารส่วนที่ ๒

๑. แคตตาล็อกและหรือแบบรูปรายละเอียดคุณลักษณะเฉพาะ  
ไฟล์ข้อมูล.....ขนาดไฟล์..... จำนวน .....แผ่น
๒. หนังสือมอบอำนาจซึ่งปิดอากรแสตมป์ตามกฎหมายในกรณีที่ยื่นข้อเสนอมอบอำนาจให้บุคคลอื่นลงนามในใบเสนอราคาแทน  
ไฟล์ข้อมูล.....ขนาดไฟล์..... จำนวน .....แผ่น
๓. หลักประกันการเสนอราคา  
ไฟล์ข้อมูล.....ขนาดไฟล์..... จำนวน .....แผ่น
๔. สรุปรายละเอียดประกอบการอธิบายเอกสารตามที่หน่วยงานของรัฐกำหนดให้จัดส่งภายหลังจากวันเสนอราคาเพื่อใช้ในประกอบการพิจารณา (ถ้ามี) ดังนี้
- ๔.๑ .....  
ไฟล์ข้อมูล.....ขนาดไฟล์..... จำนวน .....แผ่น
- ๔.๒ .....  
ไฟล์ข้อมูล.....ขนาดไฟล์..... จำนวน .....แผ่น
๕. อื่นๆ (ถ้ามี)
- ๕.๑.....  
ไฟล์ข้อมูล.....ขนาดไฟล์..... จำนวน .....แผ่น
- ๕.๒.....  
ไฟล์ข้อมูล.....ขนาดไฟล์..... จำนวน .....แผ่น
- ๕.๓.....  
ไฟล์ข้อมูล.....ขนาดไฟล์..... จำนวน .....แผ่น

ข้าพเจ้าขอรับรองว่าเอกสารหลักฐานที่ข้าพเจ้าได้ยื่นมาพร้อมการเสนอราคาทางระบบจัดซื้อจัดจ้างภาครัฐด้วยอิเล็กทรอนิกส์ในการประกวดราคาอิเล็กทรอนิกส์ครั้งนี้ถูกต้องและเป็นความจริงทุกประการ

ลงชื่อ.....ผู้ยื่นข้อเสนอ  
(.....)