



## ประกาศการยาสูบแห่งประเทศไทย

เรื่อง ประกวดราคาจ้างเหมาบุคคลภายนอกทำความสะอาดบริเวณต่างๆ ภายในอาคารที่พักพนักงานการยาสูบฯ, อาคารสำนักงาน B๐๑ และอาคารปฏิบัติงาน B๐๙ การยาสูบแห่งประเทศไทย พระนครศรีอยุธยา ประจำปีงบประมาณ ๒๕๖๕ ด้วยวิธีประกวดราคาอิเล็กทรอนิกส์ (e-bidding)

การยาสูบแห่งประเทศไทย มีความประสงค์จะ ประกวดราคาจ้างเหมาบุคคลภายนอกทำความสะอาด บริเวณต่าง ๆ ภายในอาคารที่พักพนักงานการยาสูบฯ, อาคารสำนักงาน B๐๑ และอาคารปฏิบัติงาน B๐๙ การยาสูบแห่งประเทศไทย พระนครศรีอยุธยา ประจำปีงบประมาณ ๒๕๖๕ ด้วยวิธีประกวดราคาอิเล็กทรอนิกส์ (e-bidding) ราคากลางของงานจ้างในการประกวดราคาครั้งนี้เป็นเงินทั้งสิ้น ๓,๓๗๒,๘๐๐.๐๐ บาท (สามล้านสามแสนเจ็ดหมื่นสองพันแปดร้อยบาทถ้วน) รวมภาษีมูลค่าเพิ่ม

ผู้ยื่นข้อเสนอจะต้องมีคุณสมบัติ ดังต่อไปนี้

๑. มีความสามารถตามกฎหมาย
๒. ไม่เป็นบุคคลล้มละลาย
๓. ไม่อยู่ระหว่างเลิกกิจการ
๔. ไม่เป็นบุคคลซึ่งอยู่ระหว่างถูกระงับการยื่นข้อเสนอหรือทำสัญญากับหน่วยงานของรัฐไว้ชั่วคราว เนื่องจากเป็นผู้ที่ไม่ผ่านเกณฑ์การประเมินผลการปฏิบัติงานของผู้ประกอบการตามระเบียบที่รัฐมนตรีว่าการกระทรวงการคลังกำหนดตามที่ประกาศเผยแพร่ในระบบเครือข่ายสารสนเทศของกรมบัญชีกลาง
๕. ไม่เป็นบุคคลซึ่งถูกระงับชื่อไว้ในบัญชีรายชื่อผู้ทำงานและได้แจ้งเวียนชื่อให้เป็นผู้ทำงานของหน่วยงานของรัฐในระบบเครือข่ายสารสนเทศของกรมบัญชีกลาง ซึ่งรวมถึงนิติบุคคลที่ผู้ทำงานเป็นหุ้นส่วนผู้จัดการ กรรมการผู้จัดการ ผู้บริหาร ผู้มีอำนาจในการดำเนินงานในกิจการของนิติบุคคลนั้นด้วย
๖. มีคุณสมบัติและไม่มีลักษณะต้องห้ามตามที่คณะกรรมการนโยบายการจัดซื้อจัดจ้างและการบริหารพัสดุภาครัฐกำหนดในราชกิจจานุเบกษา
๗. เป็นนิติบุคคลผู้มีอาชีพรับจ้างงานที่ประกวดราคาอิเล็กทรอนิกส์ดังกล่าว
๘. ไม่เป็นผู้มีผลประโยชน์ร่วมกันกับผู้ยื่นข้อเสนอรายอื่นที่เข้ายื่นข้อเสนอให้แก่การยาสูบแห่งประเทศไทย ณ วันประกาศประกวดราคาอิเล็กทรอนิกส์ หรือไม่เป็นผู้กระทำการอันเป็นการขัดขวางการแข่งขันราคาอย่างเป็นธรรม ในการประกวดราคาอิเล็กทรอนิกส์ครั้งนี้
๙. ไม่เป็นผู้ได้รับเอกสิทธิ์หรือความคุ้มกัน ซึ่งอาจปฏิเสธไม่ยอมขึ้นศาลไทย เว้นแต่ รัฐบาลของผู้ยื่นข้อเสนอได้มีคำสั่งให้สละเอกสิทธิ์และความคุ้มกันเช่นนั้น
๑๐. ผู้ยื่นข้อเสนอต้องลงทะเบียนในระบบจัดซื้อจัดจ้างภาครัฐด้วยอิเล็กทรอนิกส์ (Electronic Government Procurement : e - GP) ของกรมบัญชีกลาง

๑๑. ผู้ยื่นข้อเสนอต้องเป็นผู้มีอำนาจหรือได้รับมอบอำนาจโดยชอบด้วยกฎหมายในการดำเนินการเกี่ยวกับกระบวนการจัดซื้อจัดจ้างทุกขั้นตอน

๑๒. คุณสมบัติอื่นๆ ตามที่กำหนดในเอกสารแนบท้ายเอกสารประกวดราคาอิเล็กทรอนิกส์

ผู้ยื่นข้อเสนอต้องยื่นข้อเสนอและเสนอราคาทางระบบจัดซื้อจัดจ้างภาครัฐด้วยอิเล็กทรอนิกส์ ในวันที่ ๓ สิงหาคม ๒๕๖๔ ระหว่างเวลา ๐๘.๓๐ น. ถึง ๑๖.๓๐ น.

ผู้สนใจสามารถขอรับเอกสารประกวดราคาอิเล็กทรอนิกส์ โดยดาวน์โหลดเอกสารผ่านทางระบบจัดซื้อจัดจ้างภาครัฐด้วยอิเล็กทรอนิกส์ตั้งแต่วันที่ประกาศจนถึงก่อนวันเสนอราคา

ผู้สนใจสามารถดูรายละเอียดได้ที่เว็บไซต์ [www.thaitobacco.or.th](http://www.thaitobacco.or.th) หรือ [www.gprocurement.go.th](http://www.gprocurement.go.th) หรือสอบถามทางโทรศัพท์หมายเลข ๐-๒๒๒๙-๑๗๗๐ ในวันและเวลาราชการ

ผู้สนใจต้องการทราบรายละเอียดเพิ่มเติมเกี่ยวกับรายละเอียดและขอบเขตของงาน หรือรายละเอียดคุณลักษณะเฉพาะของงาน โปรดสอบถามมายัง การยาสูบแห่งประเทศไทย ผ่านทางอีเมล [purchase@thaitobacco.or.th](mailto:purchase@thaitobacco.or.th) หรือช่องทางตามที่กรมบัญชีกลางกำหนด โดยระบุชื่องานตามประกาศ และประเด็นที่ต้องการทราบเกี่ยวกับรายละเอียดขอบเขตของงาน หรือรายละเอียดคุณลักษณะเฉพาะของงาน ให้ชัดเจนภายในวันที่ ๒๒ กรกฎาคม ๒๕๖๔ โดยการยาสูบแห่งประเทศไทยจะชี้แจงรายละเอียดดังกล่าวผ่านทางเว็บไซต์ [www.thaitobacco.or.th](http://www.thaitobacco.or.th) และ [www.gprocurement.go.th](http://www.gprocurement.go.th) ในวันที่ ๒๗ กรกฎาคม ๒๕๖๔

ประกาศ ณ วันที่ ๒๐ กรกฎาคม ๒๕๖๔



(นายอัญชุธเดช ดีสวาท)

รองผู้ว่าการ ปฏิบัติการแทน

ผู้ว่าการการยาสูบแห่งประเทศไทย

หมายเหตุ

๑. ผู้ประกอบการสามารถจัดเตรียมเอกสารประกอบการเสนอราคา (เอกสารส่วนที่ ๑ และเอกสารส่วนที่ ๒) ในระบบ e-GP ได้ตั้งแต่วันที่ขอรับเอกสารจนถึงวันเสนอราคา

๒. ผู้ประกอบการ/ผู้สนใจ สามารถเสนอแนะ วิจารณ์ หรือมีความคิดเห็นเป็นลายลักษณ์อักษรเกี่ยวกับร่างขอบเขตของงาน หรือรายละเอียดคุณลักษณะเฉพาะของงาน, ร่างประกาศและร่างเอกสารประกวดราคาจ้างด้วยวิธีประกวดราคาอิเล็กทรอนิกส์ไปยัง กองจัดหาในประเทศ ฝ่ายจัดหาและรักษาพัสดุ ทางอีเมล [purchase@thaitobacco.or.th](mailto:purchase@thaitobacco.or.th) โดยระบุชื่อ ที่อยู่ หมายเลขโทรศัพท์ ที่สามารถติดต่อได้ โดยสิ้นสุดการรับฟังความคิดเห็น วันที่ ๑๔ กรกฎาคม ๒๕๖๔



เอกสารประกวดราคาจ้างด้วยวิธีประกวดราคาอิเล็กทรอนิกส์ (e-bidding)

เลขที่ ผจพ.บ.๐๒/๑๙/๖๔

การจ้างเหมาบุคคลภายนอกทำความสะอาดบริเวณต่างๆ ภายในอาคารที่พักพนักงานการยาสูบ,  
อาคารสำนักงาน B๐๑ และอาคารปฏิบัติงาน B๐๙ การยาสูบแห่งประเทศไทย พระนครศรีอยุธยา

ประจำปีงบประมาณ ๒๕๖๕

ตามประกาศ การยาสูบแห่งประเทศไทย

ลงวันที่ ๒๐ กรกฎาคม ๒๕๖๔

การยาสูบแห่งประเทศไทย ซึ่งต่อไปนี้จะเรียกว่า "การยาสูบแห่งประเทศไทย" มีความประสงค์จะ  
ประกวดราคาจ้างเหมาบุคคลภายนอกทำความสะอาดบริเวณต่าง ๆ ภายในอาคารที่พักพนักงานการยาสูบ, อาคาร  
สำนักงาน B๐๑ และอาคารปฏิบัติงาน B๐๙ การยาสูบแห่งประเทศไทย พระนครศรีอยุธยา ประจำปีงบประมาณ  
๒๕๖๕ ด้วยวิธีประกวดราคาอิเล็กทรอนิกส์ (e-bidding) ณ โดยมีข้อแนะนำและข้อกำหนดดังต่อไปนี้

๑. เอกสารแนบท้ายเอกสารประกวดราคาอิเล็กทรอนิกส์

- ๑.๑ รายละเอียดและขอบเขตของงาน
- ๑.๒ แบบใบเสนอราคาที่กำหนดไว้ในระบบจัดซื้อจัดจ้างภาครัฐด้วยอิเล็กทรอนิกส์
- ๑.๓ สัญญามาตรฐานหน่วยงาน
- ๑.๔ แบบหนังสือค้ำประกัน
  - (๑) หลักประกันสัญญา
- ๑.๕ บทนิยาม
  - (๑) ผู้ที่มีผลประโยชน์ร่วมกัน
  - (๒) การขัดขวางการแข่งขันอย่างเป็นธรรม
- ๑.๖ แบบบัญชีเอกสารที่กำหนดไว้ในระบบจัดซื้อจัดจ้างภาครัฐด้วยอิเล็กทรอนิกส์
  - (๑) บัญชีเอกสารส่วนที่ ๑
  - (๒) บัญชีเอกสารส่วนที่ ๒

๒. คุณสมบัติของผู้ยื่นข้อเสนอ

- ๒.๑ มีความสามารถตามกฎหมาย
- ๒.๒ ไม่เป็นบุคคลล้มละลาย
- ๒.๓ ไม่อยู่ระหว่างเลิกกิจการ
- ๒.๔ ไม่เป็นบุคคลซึ่งอยู่ระหว่างถูกระงับการยื่นข้อเสนอหรือทำสัญญากับหน่วยงานของรัฐไว้

ชั่วคราว เนื่องจากเป็นผู้ที่ไม่ผ่านเกณฑ์การประเมินผลการปฏิบัติงานของผู้ประกอบการตามระเบียบที่รัฐมนตรีว่าการ

กระทรวงการคลังกำหนดตามที่ประกาศเผยแพร่ในระบบเครือข่ายสารสนเทศของกรมบัญชีกลาง

๒.๕ ไม่เป็นบุคคลซึ่งถูกระบุชื่อไว้ในบัญชีรายชื่อผู้ทำงานและได้แจ้งเวียนชื่อให้เป็นผู้ทำงานของหน่วยงานของรัฐในระบบเครือข่ายสารสนเทศของกรมบัญชีกลาง ซึ่งรวมถึงนิติบุคคลที่ผู้ทำงานเป็นหุ้นส่วนผู้จัดการ กรรมการผู้จัดการ ผู้บริหาร ผู้มีอำนาจในการดำเนินงานในกิจการของนิติบุคคลนั้นด้วย

๒.๖ มีคุณสมบัติและไม่มีลักษณะต้องห้ามตามที่คณะกรรมการนโยบายการจัดซื้อจัดจ้างและการบริหารพัสดุภาครัฐกำหนดในราชกิจจานุเบกษา

๒.๗ เป็นนิติบุคคลผู้มีอาชีพรับจ้างงานที่ประกวดราคาอิเล็กทรอนิกส์ดังกล่าว

๒.๘ ไม่เป็นผู้มีผลประโยชน์ร่วมกันกับผู้ยื่นข้อเสนอรายอื่นที่เข้ายื่นข้อเสนอให้แก่การยาสูบแห่งประเทศไทย ณ วันประกาศประกวดราคาอิเล็กทรอนิกส์ หรือไม่เป็นผู้กระทำการอันเป็นการขัดขวางการแข่งขันอย่างเป็นธรรมในการประกวดราคาอิเล็กทรอนิกส์ครั้งนี้

๒.๙ ไม่เป็นผู้ได้รับเอกสิทธิ์หรือความคุ้มกัน ซึ่งอาจปฏิเสธไม่ยอมขึ้นศาลไทยเว้นแต่รัฐบาลของผู้ยื่นข้อเสนอได้มีคำสั่งให้สละเอกสิทธิ์และความคุ้มกันเช่นนั้น

๒.๑๐ ผู้ยื่นข้อเสนอต้องลงทะเบียนในระบบจัดซื้อจัดจ้างภาครัฐด้วยอิเล็กทรอนิกส์ (Electronic Government Procurement: e - GP) ของกรมบัญชีกลาง

๒.๑๑ ผู้ยื่นข้อเสนอต้องเป็นผู้มีอำนาจหรือได้รับมอบอำนาจโดยชอบด้วยกฎหมายเกี่ยวกับกระบวนการจัดซื้อจัดจ้าง

๒.๑๒ คุณสมบัติอื่นๆ ตามที่กำหนดในเอกสารแนบท้ายเอกสารประกวดราคาอิเล็กทรอนิกส์

### ๓. หลักฐานการยื่นข้อเสนอ

ผู้ยื่นข้อเสนอจะต้องเสนอเอกสารหลักฐาน (พร้อมรับรองสำเนาถูกต้องทุกแผ่น) ยื่นมาพร้อมกับการเสนอราคาทางระบบจัดซื้อจัดจ้างภาครัฐด้วยอิเล็กทรอนิกส์ โดยแยกเป็น ๒ ส่วน คือ

#### ๓.๑ ส่วนที่ ๑ อย่างน้อยต้องมีเอกสารดังต่อไปนี้

(๑) ในกรณีผู้ยื่นข้อเสนอเป็นนิติบุคคล

(ก) ห้างหุ้นส่วนสามัญหรือห้างหุ้นส่วนจำกัด ให้ยื่นสำเนาหนังสือรับรองการจดทะเบียนนิติบุคคล บัญชีรายชื่อหุ้นส่วนผู้จัดการ ผู้มีอำนาจควบคุม (ถ้ามี) พร้อมทั้งรับรองสำเนาถูกต้อง

(ข) บริษัทจำกัดหรือบริษัทมหาชนจำกัด ให้ยื่นสำเนาหนังสือรับรองการจดทะเบียนนิติบุคคล หนังสือบริคณห์สนธิ บัญชีรายชื่อกรรมการผู้จัดการ ผู้มีอำนาจควบคุม (ถ้ามี) บัญชีผู้ถือหุ้นรายใหญ่ (ถ้ามี) และบัญชีรายชื่อผู้ถือหุ้น (บอจ.๕) พร้อมทั้งรับรองสำเนาถูกต้อง

(๒) ในกรณีผู้ยื่นข้อเสนอเป็นบุคคลธรรมดาหรือคณะบุคคลที่ไม่มีใช้นิติบุคคล ให้ยื่นสำเนาบัตรประจำตัวประชาชนของผู้ยื่น ข้อเสนอข้อตกลงที่แสดงถึงการเข้าเป็นหุ้นส่วน (ถ้ามี) สำเนาบัตรประจำตัวประชาชนของผู้เป็นหุ้นส่วน หรือสำเนาหนังสือเดินทางของผู้เป็นหุ้นส่วนที่มีได้ถือสัญชาติไทย พร้อมทั้งรับรองสำเนาถูกต้อง

(๓) ในกรณีผู้ยื่นข้อเสนอเป็นผู้ยื่นข้อเสนอร่วมกันในฐานะเป็นผู้ร่วมค้า ให้ยื่นเอกสารตามที่กำหนดในรายละเอียดขอบเขตของงาน

(๔) เอกสารเพิ่มเติมอื่นๆ

(๔.๑) สำเนาใบทะเบียนพาณิชย์ (ถ้ามี)

(๔.๒) สำเนาใบทะเบียนภาษีมูลค่าเพิ่ม (ถ้ามี)

(๕) บัญชีเอกสารส่วนที่ ๑ ทั้งหมดที่ได้ยื่นพร้อมกับการเสนอราคาทางระบบจัดซื้อจัดจ้างภาครัฐด้วยอิเล็กทรอนิกส์ ตามแบบในข้อ ๑.๖ (๑) โดยไม่ต้องแนบในรูปแบบ PDF File (Portable Document Format)

ทั้งนี้ เมื่อผู้ยื่นข้อเสนอดำเนินการแนบไฟล์เอกสารตามบัญชีเอกสารส่วนที่ ๑ ครบถ้วน ถูกต้องแล้ว ระบบจัดซื้อจัดจ้างภาครัฐด้วยอิเล็กทรอนิกส์จะสร้างบัญชีเอกสารส่วนที่ ๑ ตามแบบในข้อ ๑.๖ (๑) ให้โดยผู้ยื่นข้อเสนอไม่ต้องแนบบัญชีเอกสารส่วนที่ ๑ ดังกล่าวในรูปแบบ PDF File (Portable Document Format)

### ๓.๒ ส่วนที่ ๒ อย่างน้อยต้องมีเอกสารดังต่อไปนี้

(๑) ในกรณีที่ผู้ยื่นข้อเสนอมอบอำนาจให้บุคคลอื่นกระทำการแทนให้แนบหนังสือมอบอำนาจซึ่งติดอากรแสตมป์ตามกฎหมาย โดยมีหลักฐานแสดงตัวตนของผู้มอบอำนาจและผู้รับมอบอำนาจ ทั้งนี้ หากผู้รับมอบอำนาจเป็นบุคคลธรรมดาต้องเป็นผู้ที่บรรลุนิติภาวะตามกฎหมายแล้วเท่านั้น

(๒) เอกสารเพิ่มเติมอื่นๆ

(๒.๑) แบบแสดงการลงทะเบียนในระบบ e-GP

(๒.๒) รายละเอียดทางเทคนิคตามขอบเขตของงานที่การยาสูบแห่งประเทศไทยกำหนด

(๒.๓) หนังสือรับรองการจดทะเบียนประกันสังคมและหนังสือการจดทะเบียนจ่ายเงินสมทบกองทุนเงินทดแทน

(๒.๔) หนังสือรับรองผลงานตามรายละเอียดขอบเขตของงาน ข้อ ๖.๓

(๒.๕) เอกสารรับรองความไม่เกี่ยวข้องระหว่างผู้เสนอราคา และเจ้าหน้าที่ที่เกี่ยวข้องกับการจัดซื้อจัดจ้าง (แบบ รร.๒) (ถ้ามี)

(๒.๖) เอกสารอื่นๆ ตามรายละเอียดขอบเขตของงาน

(๓) บัญชีเอกสารส่วนที่ ๒ ทั้งหมดที่ได้ยื่นพร้อมกับการเสนอราคาทางระบบจัดซื้อจัดจ้างภาครัฐด้วยอิเล็กทรอนิกส์ ตามแบบในข้อ ๑.๖ (๒) โดยไม่ต้องแนบในรูปแบบ PDF File (Portable Document Format)

ทั้งนี้ เมื่อผู้ยื่นข้อเสนอดำเนินการแนบไฟล์เอกสารตามบัญชีเอกสารส่วนที่ ๒ ครบถ้วน ถูกต้องแล้ว ระบบจัดซื้อจัดจ้างภาครัฐด้วยอิเล็กทรอนิกส์จะสร้างบัญชีเอกสารส่วนที่ ๒ ตามแบบในข้อ ๑.๖ (๒) ให้โดยผู้ยื่นข้อเสนอไม่ต้องแนบบัญชีเอกสารส่วนที่ ๒ ดังกล่าวในรูปแบบ PDF File (Portable Document Format)

## ๔. การเสนอราคา

๔.๑ ผู้ยื่นข้อเสนอต้องยื่นข้อเสนอและเสนอราคาทางระบบจัดซื้อจัดจ้างภาครัฐด้วยอิเล็กทรอนิกส์ตามที่กำหนดไว้ในเอกสารประกวดราคาอิเล็กทรอนิกส์นี้ โดยไม่มีเงื่อนไขใดๆ ทั้งสิ้น และจะต้องกรอกข้อความให้ถูกต้องครบถ้วน พร้อมทั้งหลักฐานแสดงตัวตนและทำการยืนยันตัวตนของผู้ยื่นข้อเสนอโดยไม่ต้องแนบบใบเสนอราคาในรูปแบบ PDF File (Portable Document Format)

๔.๒ ในการเสนอราคาให้เสนอราคาเป็นเงินบาทและเสนอราคาได้เพียงครั้งเดียวและราคาเดียวโดยเสนอราคารวม และหรือราคาต่อหน่วย และหรือต่อรายการ ตามเงื่อนไขที่ระบุไว้ท้ายใบเสนอราคาให้ถูกต้อง ทั้งนี้ ราคารวมที่เสนอจะต้องตรงกันทั้งตัวเลขและตัวหนังสือ ถ้าตัวเลขและตัวหนังสือไม่ตรงกัน ให้ถือตัวหนังสือเป็นสำคัญ โดยคิดราคารวมทั้งสิ้นซึ่งรวมค่าภาษีมูลค่าเพิ่ม ภาษีอากรอื่น และค่าใช้จ่ายอื่นๆ ทั้งปวงไว้แล้ว

ราคาที่เสนอจะต้องเสนอกำหนดยื่นราคาไม่น้อยกว่า ๙๐ วัน ตั้งแต่วันเสนอราคาโดย

ภายในกำหนดยื่นราคา ผู้ยื่นข้อเสนอต้องรับผิดชอบราคาที่ตนได้เสนอไว้และจะถอนการเสนอราคาไม่ได้

๔.๓ ผู้ยื่นข้อเสนอจะต้องเสนอกำหนดระยะเวลาจ้างเหมา ๑๒ เดือน ตั้งแต่วันที่ ๑ ตุลาคม ๒๕๖๔ ถึงวันที่ ๓๐ กันยายน ๒๕๖๕ ตามรายละเอียดขอบเขตของงาน

๔.๔ ก่อนเสนอราคา ผู้ยื่นข้อเสนอควรตรวจสอบร่างสัญญา แบบรูป และรายละเอียด ฯลฯ ให้ถี่ถ้วนและเข้าใจเอกสารประกวดราคาจ้างอิเล็กทรอนิกส์ทั้งหมดเสียก่อนที่จะตกลงยื่นเสนอราคาตามเงื่อนไขในเอกสารประกวดราคาจ้างอิเล็กทรอนิกส์

๔.๕ ผู้ยื่นข้อเสนอจะต้องยื่นข้อเสนอและเสนอราคาทางระบบจัดซื้อจัดจ้างภาครัฐด้วยอิเล็กทรอนิกส์ ในวันที่ ๓ สิงหาคม ๒๕๖๔ ระหว่างเวลา ๐๘.๓๐ น. ถึง ๑๖.๓๐ น. และเวลาในการเสนอราคาให้ถือตามเวลาของระบบจัดซื้อจัดจ้างภาครัฐด้วยอิเล็กทรอนิกส์เป็นเกณฑ์

เมื่อพ้นกำหนดเวลายื่นข้อเสนอและเสนอราคาแล้ว จะไม่รับเอกสารการยื่นข้อเสนอและเสนอราคาใดๆ โดยเด็ดขาด

๔.๖ ผู้ยื่นข้อเสนอต้องจัดทำเอกสารสำหรับใช้ในการเสนอราคาในรูปแบบไฟล์เอกสารประเภท PDF File (Portable Document Format) โดยผู้ยื่นข้อเสนอต้องเป็นผู้รับผิดชอบตรวจสอบความครบถ้วนถูกต้อง และชัดเจนของเอกสาร PDF File ก่อนที่จะยืนยันการเสนอราคา แล้วจึงส่งข้อมูล (Upload) เพื่อเป็นการเสนอราคาให้แก่การยาสูบแห่งประเทศไทยผ่านทางระบบจัดซื้อจัดจ้างภาครัฐด้วยอิเล็กทรอนิกส์

๔.๗ คณะกรรมการพิจารณาผลการประกวดราคาอิเล็กทรอนิกส์จะดำเนินการตรวจสอบคุณสมบัติของผู้ยื่นข้อเสนอแต่ละรายว่า เป็นผู้ยื่นข้อเสนอที่มีผลประโยชน์ร่วมกันกับผู้ยื่นเสนอรายอื่นตามข้อ ๑.๕ (๑) หรือไม่ หากปรากฏว่าผู้ยื่นเสนอรายใดเป็นผู้ยื่นข้อเสนอที่มีผลประโยชน์ร่วมกันกับผู้ยื่นเสนอรายอื่น คณะกรรมการฯ จะตัดรายชื่อผู้ยื่นข้อเสนอที่มีผลประโยชน์ร่วมกันนั้นออกจากการเป็นผู้ยื่นข้อเสนอ

หากปรากฏต่อคณะกรรมการพิจารณาผลการประกวดราคาอิเล็กทรอนิกส์ว่า ก่อนหรือในขณะที่มีการพิจารณาข้อเสนอ มีผู้ยื่นเสนอรายใดกระทำการอันเป็นการขัดขวางการแข่งขันอย่างเป็นธรรมตามข้อ ๑.๕ (๒) และคณะกรรมการฯ เชื่อว่ามีการกระทำการอันเป็นการขัดขวางการแข่งขันอย่างเป็นธรรม คณะกรรมการฯ จะตัดรายชื่อผู้ยื่นเสนอรายนั้นออกจากการเป็นผู้ยื่นข้อเสนอ และการยาสูบแห่งประเทศไทยจะพิจารณาลงโทษผู้ยื่นเสนอดังกล่าวเป็นผู้ทำงาน เว้นแต่การยาสูบแห่งประเทศไทยจะพิจารณาเห็นว่าผู้ยื่นเสนอรายนั้นมิใช่เป็นผู้ริเริ่มให้มีการกระทำดังกล่าวและได้ให้ความร่วมมือเป็นประโยชน์ต่อการพิจารณาของการยาสูบแห่งประเทศไทย

๔.๘ ผู้ยื่นข้อเสนอจะต้องปฏิบัติ ดังนี้

(๑) ปฏิบัติตามเงื่อนไขที่ระบุไว้ในเอกสารประกวดราคาอิเล็กทรอนิกส์  
(๒) ราคาที่เสนอจะต้องเป็นราคาที่รวมภาษีมูลค่าเพิ่ม และภาษีอื่นๆ (ถ้ามี) รวมค่าใช้จ่ายทั้งปวงไว้ด้วยแล้ว

(๓) ผู้ยื่นข้อเสนอจะต้องลงทะเบียนเพื่อเข้าสู่กระบวนการเสนอราคา ตามวัน เวลา ที่กำหนด

(๔) ผู้ยื่นข้อเสนอจะถอนการเสนอราคาที่ไม่ได้

(๕) ผู้ยื่นข้อเสนอต้องศึกษาและทำความเข้าใจในระบบและวิธีการเสนอราคาด้วยวิธีประกวดราคาอิเล็กทรอนิกส์ ของกรมบัญชีกลางที่แสดงไว้ในเว็บไซต์ [www.gprocurement.go.th](http://www.gprocurement.go.th)

## ๕. หลักเกณฑ์และสิทธิในการพิจารณา

๕.๑ ในการพิจารณาผลการยื่นข้อเสนอประกวดราคาอิเล็กทรอนิกส์ครั้งนี้ การยาสูบแห่ง

ประเทศไทยจะพิจารณาตัดสินโดยใช้หลักเกณฑ์ราคาและจะพิจารณาจากราคารวมที่ต่ำสุด (รวมภาษีมูลค่าเพิ่ม)

๕.๒ การพิจารณาผู้ชนะการยื่นข้อเสนอ

กรณีใช้หลักเกณฑ์ราคาในการพิจารณาผู้ชนะการยื่นข้อเสนอ การยาสูบแห่งประเทศไทย จะพิจารณาจาก ราคารวม

๕.๓ หากผู้ยื่นข้อเสนอรายใดมีคุณสมบัติไม่ถูกต้องตามข้อ ๒ หรือยื่นหลักฐานการยื่นข้อเสนอไม่ถูกต้อง หรือไม่ครบถ้วนตามข้อ ๓ หรือยื่นข้อเสนอไม่ถูกต้องตามข้อ ๔ คณะกรรมการพิจารณาผลการประกวดราคาอิเล็กทรอนิกส์จะไม่รับพิจารณาข้อเสนอของผู้ยื่นข้อเสนอรายนั้น เว้นแต่ ผู้ยื่นข้อเสนอรายใดเสนอเอกสารทางเทคนิคหรือรายละเอียดคุณลักษณะเฉพาะของงานที่จะจ้างไม่ครบถ้วน หรือเสนอรายละเอียดแตกต่างไปจากเงื่อนไขที่การยาสูบแห่งประเทศไทยกำหนดไว้ในประกาศและเอกสารประกวดราคาอิเล็กทรอนิกส์ ในส่วนที่มีใช้สาระสำคัญและความแตกต่างนั้นไม่มีผลทำให้เกิดการได้เปรียบเสียเปรียบต่อผู้ยื่นข้อเสนอรายอื่น หรือเป็นการผิดพลาดเล็กน้อย คณะกรรมการฯ อาจพิจารณาผ่อนปรนการตัดสินผู้ยื่นข้อเสนอรายนั้น

๕.๔ การยาสูบแห่งประเทศไทยสงวนสิทธิไม่พิจารณาข้อเสนอของผู้ยื่นข้อเสนอโดยไม่มี การผ่อนผัน ในกรณีดังต่อไปนี้

(๑) ไม่ปรากฏชื่อผู้ยื่นข้อเสนอรายนั้นในบัญชีผู้รับเอกสารประกวดราคาอิเล็กทรอนิกส์ทางระบบจัดซื้อจัดจ้างด้วยอิเล็กทรอนิกส์ หรือบัญชีรายชื่อผู้ซื้อเอกสารประกวดราคาอิเล็กทรอนิกส์ทางระบบการจัดซื้อจัดจ้างด้วยอิเล็กทรอนิกส์ของการยาสูบแห่งประเทศไทย

(๒) ไม่กรอกชื่อผู้ยื่นข้อเสนอในการเสนอราคาทางระบบจัดซื้อจัดจ้างด้วยอิเล็กทรอนิกส์

(๓) เสนอรายละเอียดแตกต่างไปจากเงื่อนไขที่กำหนดในเอกสารประกวดราคาอิเล็กทรอนิกส์ที่เป็นสาระสำคัญ หรือมีผลทำให้เกิดความได้เปรียบเสียเปรียบแก่ผู้ยื่นข้อเสนอรายอื่น

๕.๕ ในการตัดสินการประกวดราคาอิเล็กทรอนิกส์หรือในการทำสัญญา คณะกรรมการพิจารณาผลการประกวดราคาอิเล็กทรอนิกส์หรือการยาสูบแห่งประเทศไทย มีสิทธิให้ผู้ยื่นข้อเสนอชี้แจงข้อเท็จจริงเพิ่มเติมได้ การยาสูบแห่งประเทศไทยมีสิทธิที่จะไม่รับข้อเสนอ ไม่รับราคา หรือไม่ทำสัญญา หากข้อเท็จจริงดังกล่าวไม่มีความเหมาะสมหรือไม่ถูกต้อง

๕.๖ การยาสูบแห่งประเทศไทยทรงไว้ซึ่งสิทธิที่จะไม่รับราคาต่ำสุด หรือราคาหนึ่งราคาใด หรือราคาที่เสนอทั้งหมดก็ได้ และอาจพิจารณาเลือกจ้างในจำนวน หรือขนาด หรือเฉพาะรายการหนึ่งรายการใด หรืออาจจะยกเลิกการประกวดราคาอิเล็กทรอนิกส์โดยไม่พิจารณาจัดจ้างเลยก็ได้ สุดแต่จะพิจารณา ทั้งนี้ เพื่อประโยชน์ของการยาสูบแห่งประเทศไทยเป็นสำคัญ และให้ถือว่าการตัดสินของการยาสูบแห่งประเทศไทยเป็นเด็ดขาด ผู้ยื่นข้อเสนอจะเรียกร้องค่าใช้จ่าย หรือค่าเสียหายใดๆ มิได้ รวมทั้งการยาสูบแห่งประเทศไทยจะพิจารณายกเลิกการประกวดราคาอิเล็กทรอนิกส์และลงโทษผู้ยื่นข้อเสนอเป็นผู้ทำงาน ไม่ว่าจะเป็นผู้ยื่นข้อเสนอที่ได้รับการคัดเลือกหรือไม่ก็ตาม หากมีเหตุที่เชื่อถือว่าการยื่นข้อเสนอกระทำการโดยไม่สุจริต เช่น การเสนอเอกสารอันเป็นเท็จ หรือใช้ชื่อบุคคลธรรมดา หรือนิติบุคคลอื่นมายื่นข้อเสนอแทน เป็นต้น

ในกรณีที่ผู้ยื่นข้อเสนอรายที่เสนอราคาต่ำสุด เสนอราคาต่ำจนคาดหมายได้ว่าไม่อาจดำเนินงานตามเอกสารประกวดราคาอิเล็กทรอนิกส์ได้ คณะกรรมการพิจารณาผลการประกวดราคาอิเล็กทรอนิกส์หรือการยาสูบแห่งประเทศไทย จะให้ผู้ยื่นข้อเสนอชี้แจงและแสดงหลักฐานที่ทำให้เชื่อได้ว่า ผู้ยื่นข้อเสนอสามารถดำเนินงานตามเอกสารประกวดราคาอิเล็กทรอนิกส์ให้เสร็จสมบูรณ์ หากคำชี้แจงไม่เป็นที่ยอมรับได้ การยาสูบแห่งประเทศไทย

มีสิทธิที่จะไม่รับข้อเสนอหรือไม่รับราคาของผู้ยื่นข้อเสนอรายนั้น ทั้งนี้ ผู้ยื่นข้อเสนอดังกล่าวไม่มีสิทธิเรียกร้องค่าใช้  
จ่ายหรือค่าเสียหายใดๆ จากการยาสูบแห่งประเทศไทย

๕.๗ ก่อนลงนามในสัญญาการยาสูบแห่งประเทศไทย อาจประกาศยกเลิกการประกวดราคา  
อิเล็กทรอนิกส์ หากปรากฏว่ามีการกระทำที่เข้าลักษณะผู้ยื่นข้อเสนอที่ชนะการประกวดราคาหรือที่ได้รับการคัดเลือก  
มีผลประโยชน์ร่วมกัน หรือมีส่วนได้เสียกับผู้ยื่นข้อเสนอรายอื่น หรือขัดขวางการแข่งขันอย่างเป็นธรรม หรือสมยอม  
กันกับผู้ยื่นข้อเสนอรายอื่น หรือเจ้าหน้าที่ในการเสนอราคา หรือถือว่ากระทำการทุจริตอื่นใดในการเสนอราคา

## ๖. การทำสัญญาจ้าง

ผู้ชนะการประกวดราคาอิเล็กทรอนิกส์จะต้องทำสัญญาจ้างตามแบบสัญญา ดังระบุในข้อ  
๑.๓ หรือทำข้อตกลงเป็นหนังสือกับการยาสูบแห่งประเทศไทย ภายใน ๗ วัน นับถัดจากวันที่ได้รับแจ้ง และจะต้องวาง  
หลักประกันสัญญาเป็นจำนวนเงินเท่ากับร้อยละ ๕ ของราคาค่าจ้างที่ประกวดราคาอิเล็กทรอนิกส์ได้ ให้การยาสูบแห่ง  
ประเทศไทยยึดถือไว้ในขณะที่ทำสัญญา โดยใช้หลักประกันอย่างหนึ่งอย่างใดดังต่อไปนี้

๖.๑ เงินสด

๖.๒ เช็คหรือตราพท์ที่ธนาคารสั่งจ่ายให้แก่การยาสูบแห่งประเทศไทย ซึ่งเป็นเช็คหรือ  
ตราพท์ลงวันที่ที่ใช้เช็คหรือตราพท์นั้นชำระต่อเจ้าหน้าที่ในวันทำสัญญา หรือก่อนหน้านั้น ไม่เกิน ๓ วัน ทำการของ  
การยาสูบแห่งประเทศไทย

๖.๓ หนังสือค้ำประกันของธนาคารภายในประเทศ ตามแบบหนังสือค้ำประกัน ดังระบุในข้อ  
๑.๔ (๑) หรือจะเป็นหนังสือค้ำประกันอิเล็กทรอนิกส์ตามวิธีการที่กรมบัญชีกลางกำหนด

๖.๔ หนังสือค้ำประกันของบริษัทเงินทุน หรือบริษัทเงินทุนหลักทรัพย์ที่ได้รับอนุญาตให้  
ประกอบกิจการเงินทุนเพื่อการพาณิชย์และประกอบธุรกิจค้ำประกัน ตามประกาศของธนาคารแห่งประเทศไทย ตาม  
รายชื่อบริษัทเงินทุนที่ธนาคารแห่งประเทศไทยแจ้งเวียนให้ทราบ โดยอนุโลมให้ใช้ตามตัวอย่างหนังสือค้ำประกันของ  
ธนาคารที่คณะกรรมการนโยบายกำหนด ดังระบุในข้อ ๑.๔ (๑)

๖.๕ พันธบัตรรัฐบาลไทย

หลักประกันนี้จะคืนให้ โดยไม่มีดอกเบี้ยภายใน ๑๕ วันนับถัดจากวันที่ผู้ชนะการประกวดราคา  
อิเล็กทรอนิกส์ (ผู้รับจ้าง) พ้นจากข้อผูกพันตามสัญญาจ้างแล้ว

หลักประกันนี้จะคืนให้ โดยไม่มีดอกเบี้ย ตามอัตราส่วนของงานจ้างซึ่งการยาสูบแห่ง  
ประเทศไทย ได้รับมอบไว้แล้ว

## ๗. ค่าจ้างและการจ่ายเงิน

การยาสูบแห่งประเทศไทยจะจ่ายค่าจ้างซึ่งได้รวมภาษีมูลค่าเพิ่ม ตลอดจนภาษีอื่น ๆ และค่าใช้จ่าย  
จ่ายทั้งปวงแล้ว ตามรายละเอียดขอบเขตของงานฯ

## ๘. อัตราค่าปรับ

ค่าปรับตามแบบสัญญาจ้างแนบท้ายเอกสารประกวดราคาอิเล็กทรอนิกส์นี้ หรือข้อตกลงจ้าง  
เป็นหนังสือจะกำหนด ดังนี้

๘.๑ กรณีที่ผู้รับจ้างนำงานที่รับจ้างไปจ้างช่วงให้ผู้อื่นทำอีกทอดหนึ่งโดยไม่ได้รับอนุญาต  
จากการยาสูบแห่งประเทศไทย จะกำหนดค่าปรับสำหรับการฝ่าฝืนดังกล่าวเป็นจำนวนร้อยละ ๑๐.๐๐ ของวงเงินของ  
งานจ้างช่วงนั้น

๘.๒ กรณีที่ผู้รับจ้างปฏิบัติผิดสัญญาจ้างนอกเหนือจากข้อ ๘.๑ จะกำหนดค่าปรับเป็นรายวัน



ในอัตราร้อยละ ๐.๑๐ ของราคาค่าจ้าง

๙. ข้อสงวนสิทธิในการยื่นข้อเสนอและอื่น ๆ

๙.๑ เงินค่าจ้างสำหรับงานจ้างครั้งนี้ ได้มาจากเงินงบประมาณประจำปี พ.ศ. ๒๕๖๕

การลงนามในสัญญาจะกระทำได้อีกเมื่อ การยาสูบแห่งประเทศไทยได้รับอนุมัติเงินค่าจ้างจากเงินงบประมาณประจำปี พ.ศ. ๒๕๖๕ แล้วเท่านั้น

๙.๒ เมื่อการยาสูบแห่งประเทศไทยได้คัดเลือกผู้ยื่นข้อเสนอรายใด ให้เป็นผู้รับจ้าง และได้ตกลงจ้างตามประกวดราคาอิเล็กทรอนิกส์แล้ว ถ้าผู้รับจ้างจะต้องส่งหรือนำสิ่งของมาเพื่องานจ้างดังกล่าวเข้ามาจากต่างประเทศ และของนั้นต้องนำเข้ามาโดยทางเรือในเส้นทางที่มีเรือไทยเดินอยู่ และสามารถให้บริการรับขนได้ตามที่รัฐมนตรีว่าการกระทรวงคมนาคมประกาศกำหนด ผู้ยื่นข้อเสนอซึ่งเป็นผู้รับจ้างจะต้องปฏิบัติตามกฎหมายว่าด้วยการส่งเสริมการพาณิชย์ ดังนี้

(๑) แจกการส่งหรือนำสิ่งของดังกล่าวเข้ามาจากต่างประเทศ ต่อกรมเจ้าท่า ภายใน ๗ วัน นับตั้งแต่วันที่ผู้รับจ้างส่งหรือซื้อของจากต่างประเทศ เว้นแต่เป็นของที่รัฐมนตรีว่าการกระทรวงคมนาคมประกาศยกเว้นให้บรรทุกโดยเรืออื่นได้

(๒) จัดการให้สิ่งของดังกล่าวบรรทุกโดยเรือไทย หรือเรือที่มีสิทธิเช่นเดียวกับเรือไทย จากต่างประเทศมายังประเทศไทย เว้นแต่จะได้รับอนุญาตจากกรมเจ้าท่า ให้บรรทุกสิ่งของนั้น โดยเรืออื่นที่มีใช้เรือไทย ซึ่งจะต้องได้รับอนุญาตเช่นนั้นก่อนบรรทุกของลงเรืออื่น หรือเป็นของที่รัฐมนตรีว่าการกระทรวงคมนาคมประกาศยกเว้นให้บรรทุกโดยเรืออื่น

(๓) ในกรณีที่มิปฏิบัติตาม (๑) หรือ (๒) ผู้รับจ้างจะต้องรับผิดชอบตามกฎหมายว่าด้วยการส่งเสริมการพาณิชย์

๙.๓ ผู้ยื่นข้อเสนอซึ่งการยาสูบแห่งประเทศไทยได้คัดเลือกแล้ว ไม่ไปทำสัญญา หรือข้อตกลงภายในเวลาที่ทางราชการกำหนดตั้งระบุไว้ในข้อ ๖ การยาสูบแห่งประเทศไทยจะรีบหลักประกันการยื่นข้อเสนอ หรือเรียกจากผู้ออกหนังสือค้ำประกันการยื่นข้อเสนอทันที และอาจพิจารณาเรียกให้ชดใช้ความเสียหายอื่น (ถ้ามี) รวมทั้งจะพิจารณาให้เป็นผู้ที่ทำงานตามระเบียบกระทรวงการคลังว่าด้วยการจัดซื้อจัดจ้างและการบริหารพัสดุภาครัฐ

๙.๔ การยาสูบแห่งประเทศไทยสงวนสิทธิ์ที่จะแก้ไขเพิ่มเติมเงื่อนไข หรือข้อกำหนดในแบบสัญญาให้เป็นไปตามความเห็นของสำนักงานอัยการสูงสุด (ถ้ามี)

๙.๕ ในกรณีที่เอกสารแนบท้ายเอกสารประกวดราคาอิเล็กทรอนิกส์นี้ มีความขัดหรือแย้งกัน ผู้ยื่นข้อเสนอจะต้องปฏิบัติตามคำวินิจฉัยของการยาสูบแห่งประเทศไทย คำวินิจฉัยดังกล่าวให้ถือเป็นที่สุด และผู้ยื่นข้อเสนอไม่มีสิทธิเรียกร้องค่าใช้จ่ายใดๆ เพิ่มเติม

๙.๖ การยาสูบแห่งประเทศไทย อาจประกาศยกเลิกการจัดจ้างในกรณีต่อไปนี้ได้ โดยที่ผู้ยื่นข้อเสนอจะเรียกร้องค่าเสียหายใดๆ จากการยาสูบแห่งประเทศไทยไม่ได้

(๑) ไม่ได้รับการจัดสรรเงินที่จะใช้ในการจัดจ้างหรือได้รับจัดสรรแต่ไม่เพียงพอที่จะทำการจัดจ้างครั้งนี้ต่อไป

(๒) มีการกระทำที่เข้าลักษณะผู้ยื่นข้อเสนอที่ชนะการจัดจ้างหรือที่ได้รับการคัดเลือกมีผลประโยชน์ร่วมกัน หรือมีส่วนได้เสียกับผู้ยื่นข้อเสนอรายอื่น หรือขัดขวางการแข่งขันอย่างเป็นธรรม หรือสมยอมกันกับผู้ยื่นข้อเสนอรายอื่น หรือเจ้าหน้าที่ในการเสนอราคา หรือสื่อว่ากระทำการทุจริตอื่นใดในการเสนอราคา

(๓) การทำการจัดจ้างครั้งนี้ต่อไปอาจก่อให้เกิดความเสียหายแก่การยาสูบแห่ง

ประเทศไทย หรือกระทบต่อประโยชน์สาธารณะ

(๔) กรณีอื่นในทำนองเดียวกับ (๑) (๒) หรือ (๓) ตามที่กำหนดในกฎกระทรวง ซึ่งออกตามความในกฎหมายว่าด้วยการจัดซื้อจัดจ้างและการบริหารพัสดุภาครัฐ

**๑๐. การปฏิบัติตามกฎหมายและระเบียบ**

ในระหว่างระยะเวลาการจ้าง ผู้ยื่นข้อเสนอที่ได้รับการคัดเลือกให้เป็นผู้รับจ้างต้องปฏิบัติตามหลักเกณฑ์ที่กฎหมายและระเบียบได้กำหนดไว้โดยเคร่งครัด

**๑๑. การประเมินผลการปฏิบัติงานของผู้ประกอบการ**

การยาสูบแห่งประเทศไทย สามารถนำผลการปฏิบัติงานแล้วเสร็จตามสัญญาของผู้ยื่นข้อเสนอที่ได้รับการคัดเลือกให้เป็นผู้รับจ้างเพื่อนำมาประเมินผลการปฏิบัติงานของผู้ประกอบการ

ทั้งนี้ หากผู้ยื่นข้อเสนอที่ได้รับการคัดเลือกไม่ผ่านเกณฑ์ที่กำหนดจะถูกระงับการยื่นข้อเสนอหรือทำสัญญากับการยาสูบแห่งประเทศไทย ไว้ชั่วคราว

การยาสูบแห่งประเทศไทย

๒๐ กรกฎาคม ๒๕๖๔

ขอบเขตของงานจ้างเหมาบุคคลภายนอก ทำความสะอาดบริเวณต่างๆ  
ภายในอาคารที่พักพนักงานการยาสูบฯ, อาคารสำนักงาน B01 และอาคารปฏิบัติงาน B09  
การยาสูบแห่งประเทศไทย พระนครศรีอยุธยา ประจำปีงบประมาณ 2565

1. วัตถุประสงค์

การยาสูบแห่งประเทศไทย มีความประสงค์จ้างเหมาบุคคลภายนอก เพื่อดำเนินการทำความสะอาดบริเวณต่างๆ  
ของการยาสูบแห่งประเทศไทย พระนครศรีอยุธยา ระหว่างวันที่ 1 ตุลาคม 2564 ถึงวันที่ 30 กันยายน 2565 รวม  
ระยะเวลาจ้าง 12 เดือน โดยมีรายการดังนี้

- 1.1 ทำความสะอาดบริเวณต่างๆ งานดูแลสวน และกวาดถนน ภายในอาคารที่พักพนักงานการยาสูบฯ
- 1.2 ทำความสะอาดบริเวณต่างๆ ภายในอาคารสำนักงาน B01 และอาคารโกดังเก็บวัตถุดิบอันตรายและเก็บ  
วัตถุเสียหาย B09

เพื่อให้การดำเนินงานเป็นไปโดยถูกต้องเรียบร้อยตามวัตถุประสงค์ผู้รับจ้างต้องปฏิบัติตามข้อกำหนดในรายการ  
นี้และปฏิบัติตามประกาศโรงงานยาสูบ กระทรวงการคลัง ที่ 3/2554 ลงวันที่ 7 กุมภาพันธ์ 2554 เรื่อง ข้อกำหนดเกี่ยวกับ  
ความปลอดภัยในการทำงาน สำหรับงานทำความสะอาดภายในโรงงานยาสูบ

2. เอกสารประกอบการจ้าง

- |   |               |
|---|---------------|
| 2.1 รายละเอียดว่าจ้างเหมา   | จำนวน 10 แผ่น |
| 2.2 ประกาศโรงงานยาสูบ กระทรวงการคลัง ที่ 3/2554 ลงวันที่ 7 กุมภาพันธ์ 2554 เรื่อง ข้อกำหนดเกี่ยวกับ<br>ความปลอดภัยในการทำงาน สำหรับงานทำความสะอาดภายในโรงงานยาสูบ | จำนวน 2 แผ่น  |
| 2.3 แผนที่ประกอบการจ้าง   | จำนวน 13 แผ่น |

3. รายละเอียดขอบเขตงาน/คุณลักษณะเฉพาะ

3.1 พื้นที่อาคารที่พักพนักงานการยาสูบฯ

- 3.1.1 อาคารอเนกประสงค์ R01 พื้นที่ทำความสะอาดประมาณ 3,387 ตารางเมตร
- 3.1.2 อาคารที่พักอาศัย R03,R04 และ R05 พื้นที่ทำความสะอาดอาคารละ 5,509 ตารางเมตร  
รวม 3 อาคาร 16,527 ตารางเมตร
- 3.1.3 พื้นที่ถนน,ลานจอดรถ และสวน มีพื้นที่ประมาณ 27,100 ตารางเมตร

3.2 พื้นที่อาคารปฏิบัติงาน B01 และอาคารปฏิบัติงาน B09

- 3.2.1 อาคารสำนักงาน B01 พื้นที่ทำความสะอาดประมาณ 29,800 ตารางเมตร
- 3.2.2 อาคารโกดังเก็บวัตถุดิบอันตรายและเก็บวัตถุเสียหาย B09 พื้นที่ประมาณ 5,900 ตารางเมตร

4. การดำเนินงาน

- 4.1 ผู้รับจ้างต้องทำหนังสือขออนุญาตเข้าทำงานต่อประธานคณะกรรมการตรวจรับพัสดุ วันที่ 1 ตุลาคม 2564
- 4.2 ผู้รับจ้างต้องแจ้งชื่อ นามสกุล พร้อมสำเนาบัตรประชาชนของพนักงานทุกคนที่เข้ามาปฏิบัติงาน ส่งให้  
คณะกรรมการตรวจรับพัสดุ และสำเนาบัตรประชาชนของพนักงานทุกครั้ง เมื่อมีการเปลี่ยนตัวพนักงานที่มาปฏิบัติงาน
- 4.3 ผู้รับจ้างต้องจัดหาชุดเครื่องแบบให้กับพนักงานของผู้รับจ้างทุกคนที่เข้ามาปฏิบัติงานภายใน  
การยาสูบแห่งประเทศไทยตลอดเวลาของการปฏิบัติงานให้เป็นที่เรียบร้อย จำนวน 2 ชุด (ห้ามปัดตราสัญลักษณ์ของ

การยาสูบแห่งประเทศไทย)

4.4 ผู้รับจ้างต้องนำหลักฐานเอกสารแบบขึ้นทะเบียนผู้ประกันตนที่ผ่านการลงทะเบียนมายื่นให้คณะกรรมการตรวจรับพัสดุ ภายใน 60 วัน นับถัดจากวันที่ 1 ตุลาคม 2564 (เฉพาะผู้ที่อยู่ในเงื่อนไขการประกันสังคม)

4.5 ผู้รับจ้างต้องจัดส่งพนักงานอายุระหว่าง 18-65 ปี ที่มีความประพฤติดี มีความสามารถปฏิบัติงานด้วยความเรียบร้อย ใช้เครื่องมือและอุปกรณ์ได้เป็นอย่างดี สัญชาติไทย ไม่เป็นโรคติดต่อ และโรคที่สังคมรังเกียจ ไม่เป็นบุคคลที่มีประวัติทางอาชญากรรม และยาเสพติดมาก่อน มาปฏิบัติงานประจำทุกวัน โดยมีรายละเอียด ดังนี้

#### รายการที่ 1

1. พนักงานทำความสะอาด วันจันทร์-วันศุกร์ จำนวน 8 คน วันเสาร์-วันอาทิตย์ และวันนักขัตฤกษ์ จำนวน 4 คน ปฏิบัติงานทำความสะอาดภายในอาคารระหว่างเวลา 08.00-19.00 น. (พัก 1 ชั่วโมง)

2. พนักงานกวาดถนนรอบนอกอาคาร จำนวน 4 คน วันเสาร์-วันอาทิตย์ และวันนักขัตฤกษ์ จำนวน 2 คน ปฏิบัติงานระหว่างเวลา 08.00-17.00 น. (พัก 1 ชั่วโมง)

3. พนักงานควบคุมดูแลระบบ ปฏิบัติงานตลอด 24 ชั่วโมง ผลัดละ 1 คน จำนวน 2 ผลัด รวม 2 คน ประจำห้อง CCTV อาคาร R01 จะต้องมีความรู้ความชำนาญเป็นอย่างดี สามารถประสานงานกับคณะกรรมการตรวจรับพัสดุได้ตลอดเวลา เพื่อทำหน้าที่ควบคุมดูแลการปฏิบัติงาน

#### รายการที่ 2

1. พนักงานทำความสะอาด วันจันทร์-วันศุกร์ จำนวน 10 คน ปฏิบัติงานทำความสะอาดภายในอาคารสำนักงาน B01 และอาคารโกดังเก็บวัสดุอันตรายและเก็บวัสดุเสียหาย B09 ระหว่างเวลา 07.30-16.30 น. (พัก 1 ชั่วโมง) ทุกวันเว้นวันหยุดเสาร์-อาทิตย์ และวันหยุดตามประเพณี หรือวันหยุดชดเชย ถ้ามี

2. ผู้รับจ้างต้องแต่งตั้งมอบหมายเป็นลายลักษณ์อักษรให้พนักงาน จำนวน 1 คน ที่มีความรู้ความชำนาญเป็นอย่างดี สามารถประสานงานกับคณะกรรมการตรวจรับพัสดุได้ตลอดเวลา เพื่อทำหน้าที่ควบคุมดูแลการปฏิบัติงาน

3. กรณีที่ ยสท. อยุธยา เรียกให้ปฏิบัติงานนอกเหนือจากวันทำงานปกติ จะแจ้งให้ผู้รับจ้างทราบก่อนล่วงหน้าอย่างน้อย 4 ชั่วโมง สำหรับจำนวนวันปฏิบัติงานปกติ และจะแจ้งให้ทราบก่อนล่วงหน้าอย่างน้อย 2 วัน สำหรับการปฏิบัติงานในวันหยุดหรือวันนักขัตฤกษ์ ทั้งนี้ ยสท. อยุธยา จะจ่ายเงินค่าจ้างตามที่เกิดขึ้นจริงในอัตรา 325.-บาท/คน/วัน และ/หรือ 40.625 บาท/ชั่วโมง/คน พร้อมคูณจำนวนเท่าของค่าแรงตามกฎหมายแรงงาน

### 5. ขอบเขตความรับผิดชอบ

#### 5.1 ขอบเขตงาน รายการที่ 1

1. งานแม่บ้านรักษาความสะอาด

1.1 รักษาความสะอาดพื้นที่ส่วนกลางภายในอาคาร และบริเวณทางเท้ารอบอาคาร

1.2 ทำความสะอาดกระจกส่วนกลาง

1.3 เก็บขยะโดยไม่มีขยะตกค้างส่งกลิ่นเหม็นรบกวนการพักอาศัย

1.4 ตักบ่อตักไขมัน สัปดาห์ละ 1 ครั้ง

2. งานทำความสะอาดกวาดถนนและสวนหย่อม

2.1 รักษาความสะอาดพื้นที่ส่วนกลางภายในอาคาร บริเวณถนน ทางเท้า และบริเวณโดยรอบให้สะอาดอย่างสม่ำเสมอ

2.2 เก็บขยะจากบริเวณโดยรอบ และจากจุดที่แม่บ้านนำลงมาเพื่อไปไว้ที่จุดทิ้งขยะ และล้างบริเวณให้สะอาด

2.3 ดูแลรักษาสวนหย่อม โดยปฏิบัติงานดังนี้

2.3 ดูแลรักษาสวนหย่อม โดยปฏิบัติงานดังนี้

- กวาดใบไม้ วันละ 1 ครั้ง
- รดน้ำต้นไม้ วันละ 1 ครั้ง
- ตัดแต่งไม้พุ่ม เดือนละ 1 ครั้ง
- ตัดหญ้า เดือนละ 2 ครั้ง
- ตัดต้นไม้ใหญ่ ปีละ 1 ครั้ง
- เปลี่ยนไม้ค้ำยันที่การยาสูบแห่งประเทศไทยจัดหา มา ปีละ 1 ครั้ง หรือเมื่อเกิดเหตุไม้หักโค่น

3. พนักงานควบคุมดูแลระบบสาธารณูปโภค และสาธารณูปการ

3.1 ซ่อมแซมอุปกรณ์ที่ชำรุด และดำเนินงานซ่อมแซมไฟฟ้าและประปาเบื้องต้น โดยการยาสูบแห่งประเทศไทยเป็นผู้ออกค่าอุปกรณ์

3.2 จัดมิเตอร์ประปา และมิเตอร์ไฟฟ้าประจำเดือนทุกวันที่ 1 ของแต่ละเดือน พร้อมถ่ายภาพประกอบส่งให้คณะกรรมการตรวจรับพัสดุ ภายในระยะเวลาตามที่คณะกรรมการฯ กำหนด

3.3 ควบคุมการปิด-เปิดให้มีไฟฟ้าส่องสว่างเพียงพอ สำหรับบริเวณสาธารณะของอาคารที่พักของพนักงานการยาสูบ

3.4 ดูแลบำรุงรักษาระบบไฟฟ้า และน้ำประปาให้สามารถใช้งานได้อยู่เสมอ

3.5 ประสานงานกับการไฟฟ้า โดยด่วนกรณีไฟฟ้าดับหรือขัดข้อง หากเป็นเหตุที่เกิดจากภายนอก

3.6 กรณีน้ำไม่ไหลหรือขัดข้อง ประสานงานกับการประปาของสวนอุตสาหกรรมโรจนะ พระนครศรีอยุธยา โดยด่วน หากเป็นเหตุที่เกิดจากภายนอก

3.7 ตรวจสอบการเสื่อมคุณภาพของวัสดุอุปกรณ์อย่างสม่ำเสมอ

3.8 ดูแล รักษา มาตรฐานวัดกระแสไฟฟ้า และประปาให้อยู่ในสภาพเรียบร้อยใช้งานได้ดี และมีจำนวนครบถ้วน

3.9 ดูแลซ่อมแซมและบำรุงรักษาบ่อบำบัดน้ำเสีย

3.10 รับพัสดุภัณฑ์และจดหมาย และทำสมุดรับจ่ายให้นำบัตรประชาชนมาบันทึกการรับพัสดุภัณฑ์ไว้เป็นหลักฐาน

4. ปฏิบัติงานอื่น ๆ ตามที่คณะกรรมการตรวจรับพัสดุมอบหมาย

5.2 ขอบเขตงาน รายการที่ 2

1. ทำความสะอาดครุภัณฑ์ เช่น โต๊ะ เก้าอี้ เฟอร์นิเจอร์ ตู้ ฝ้าม่าน และอุปกรณ์สำนักงานอื่น


2. ทำความสะอาดสำนักงาน และห้องอาหาร เช่น กวาดพื้น เช็ดกระจก ฝาผนัง ประตู ขอบหน้าต่าง ปิดหยากไย่แมงมุม เทพชยะ ล้างจาน และทำความสะอาดภาชนะที่ใส่ขยะ

3. ทำความสะอาดห้องน้ำและห้องอาบน้ำ เช่น กวาด, ขัด, ล้าง และเช็ดถู อ่างล้างหน้า, โถปัสสาวะ, พื้น และผนังภายในห้องน้ำห้องส้วม ปิดหยากไย่แมงมุม เทพชยะ และทำความสะอาดภาชนะที่ใส่ขยะ ให้สะอาดน่าใช้อยู่เสมอ

4. ปฏิบัติงานอื่น ๆ ตามที่คณะกรรมการตรวจรับพัสดุมอบหมาย

รายการทำความสะอาดทุกวัน

- ทำความสะอาดประตู หน้าต่าง เช็ดกระจก ฝาผนัง ห้องพักผ่อน ห้องรับรอง ห้องประชุม โถง ระเบียงทางเดิน
- ปิดฝุ่นละออง เช็ดตู้ โต๊ะ และเก้าอี้ ภายในห้องทำงาน ห้องประชุม และอุปกรณ์สำนักงาน
- ทำความสะอาดพื้นนอกอาคาร และบันได

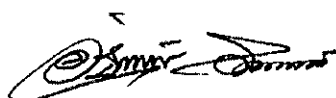

- ทำความสะอาดห้องน้ำ อ่างล้างหน้า และห้องอาบน้ำ ทั้งหมด
- จัดเก็บพร้อมทั้งทำความสะอาดภาชนะอุปกรณ์ สำหรับรับประทานอาหาร ในโรงอาหาร อาคาร B01 และล้างห้องล้างจานรวมทั้งอุปกรณ์ภายในห้อง

#### รายการทำความสะอาดทุกสัปดาห์

- ทำความสะอาดขัดล้าง เคลือบเงาพื้นห้องน้ำ และเครื่องสุขภัณฑ์ สัปดาห์ละไม่น้อยกว่า 1 ครั้ง
- ทำความสะอาดเช็ดขอบหน้าต่าง ทั้งด้านในและด้านนอก เช็ดขอบประตู
- ล้างรางระบายน้ำเสียและตัดไขมันในบ่อดักไขมัน
- ดูดฝุ่นพรมในห้องทำงาน ห้องประชุม ห้องผู้บริหาร สัปดาห์ละไม่น้อยกว่า 2 ครั้ง
- ปิด กวาด หยากใย แมงมุม

#### รายการทำความสะอาดทุกเดือน

- ขัดพื้นภายในอาคารด้วยเครื่องขัดพื้นพร้อมน้ำยา

### 5.3 วัสดุอุปกรณ์ประจำหน่วยงาน

ผู้รับจ้างต้องเป็นผู้จัดหา เครื่องมือ เครื่องใช้ อุปกรณ์ และน้ำยาต่าง ๆ ทางผู้รับจ้างต้องจัดเตรียมให้เพียงพอกับการปฏิบัติงาน มีคุณภาพดีและอยู่ในสภาพที่สามารถใช้งานได้ปกติ ดังนี้-

1. เครื่องขัดพื้น, แปรงขัดพื้น
2. เครื่องดูดฝุ่น
3. เครื่องฉีดน้ำแรงดันสูง
4. ไม้กวาด แปรงล้างห้องน้ำ ไม้กวาดหยากใย ไม้ขนไก่ และไม้ถูพื้น และยางปัดห้องน้ำ
5. ผ้าเช็ดโต๊ะ, ถังมือยาง
6. เครื่องมือเช็ดกระจก และน้ำยาเช็ดกระจก
7. ถังน้ำ ชั้นน้ำ สายยาง ถังขยะ ตะกร้าใส่ขยะ ถังดำ, ถังดำสำหรับใส่ขยะในห้องน้ำ
8. สเปรย์ปรับอากาศ, น้ำยาดับกลิ่น, น้ำยาเช็ดพื้น, น้ำยาขัดพื้น, น้ำยาเคลือบเงา, น้ำยาล้างห้องน้ำ, น้ำยาฆ่าเชื้อ น้ำยาขจัดสิ่งอุดตัน น้ำยาเคลือบเงาพื้น น้ำยาสำหรับเครื่องล้างจาน
9. สบู่เหลวล้างมือพร้อมภาชนะ ติดตั้งภายในห้องน้ำ ให้เพียงพอต่อการใช้งาน
10. รถเข็น, เข่งพลาสติก, ไม้กวาดทางมะพร้าว, ถังดำสำหรับใส่ใบไม้
11. วัสดุและอุปกรณ์อื่นๆ เช่น อุปกรณ์คุ้มครองความปลอดภัยส่วนบุคคล เป็นต้น ที่จำเป็นในการปฏิบัติงานฯ

### 6.คุณสมบัติของผู้ยื่นข้อเสนอ

- 6.1 เป็นนิติบุคคลผู้มีอาชีพรับจ้างงานที่จัดทำดังกล่าว
- 6.2 ผู้ยื่นข้อเสนอต้องเป็นนิติบุคคลประเภทห้างหุ้นส่วนจำกัด บริษัทจำกัด หรือบริษัทมหาชนจำกัด และได้จดทะเบียนเป็นนิติบุคคล หรือจดทะเบียนพาณิชย์ โดยมีวัตถุประสงค์ประกอบกิจการเกี่ยวกับการให้บริการทำความสะอาดมาแล้วไม่น้อยกว่า 1 ปี นับถึงวันที่ยื่นเอกสาร

6.3 ผู้ยื่นข้อเสนอต้องมีหลักฐานเป็นหนังสือรับรองของหน่วยราชการ, รัฐวิสาหกิจ หรือเอกสารที่แสดงว่าได้เคยผ่านงานรับจ้างตามวัตถุประสงค์นี้ไม่เกิน 5 ปี นับถึงวันยื่นเอกสาร อย่างน้อย 1 ผลงาน โดยมีมูลค่าไม่ต่ำกว่า 1 ล้านบาท ต่อ 1 ผลงาน (ถ้าเป็นสำเนาภาพถ่ายจะต้องรับรองสำเนาถูกต้อง โดยผู้มีอำนาจพร้อมประทับตรา (ถ้ามี) ด้วย) มาแสดงในวันเวลาที่การยาสูบแห่งประเทศไทยกำหนด

## 7. หลักฐานการยื่นข้อเสนอ

ผู้ยื่นข้อเสนอจะต้องเสนอเอกสารหลักฐาน (พร้อมทั้งรับรองสำเนาถูกต้องทุกแผ่น) ยื่นมาพร้อมกับการเสนอราคา โดยแยกเป็น 2 ส่วน คือ

### 7.1 ส่วนที่ 1 อย่างน้อยต้องมีเอกสารดังต่อไปนี้

#### (1) ในกรณีผู้ยื่นข้อเสนอเป็นนิติบุคคล

(ก) ห้างหุ้นส่วนสามัญ หรือห้างหุ้นส่วนจำกัด ให้ยื่นสำเนาหนังสือรับรองการจดทะเบียนนิติบุคคล บัญชีรายชื่อหุ้นส่วนผู้จัดการ ผู้มีอำนาจควบคุม (ถ้ามี)

(ข) บริษัทจำกัด หรือบริษัทมหาชนจำกัด ให้ยื่นสำเนาหนังสือรับรองการจดทะเบียนนิติบุคคล หนังสือบริคณห์สนธิ บัญชีรายชื่อกรรมการผู้จัดการ ผู้มีอำนาจควบคุม (ถ้ามี) บัญชีผู้ถือหุ้นรายใหญ่ (ถ้ามี) และบัญชีรายชื่อผู้ถือหุ้น (บอจ.5)

(2) ในกรณีผู้ยื่นข้อเสนอเป็นผู้ยื่นข้อเสนอราคาร่วมกันในฐานะเป็นกิจการร่วมค้า ให้ยื่นสำเนาเอกสารข้อตกลงของการร่วมค้าที่เป็นลายลักษณ์อักษร หรือสำเนาสัญญาของการร่วมค้า สำเนาบัตรประจำตัวประชาชนของผู้ร่วมค้า และในกรณีที่ผู้เข้าร่วมค้าฝ่ายใดเป็นบุคคลธรรมดาที่มีเชื้อชาติไทยก็ให้ยื่นสำเนาหนังสือเดินทาง หรือผู้ร่วมค้าฝ่ายใดเป็นนิติบุคคลให้ยื่นเอกสารตามที่ระบุไว้ใน (1)

ผู้ยื่นข้อเสนอที่เสนอราคาในฐานะของ “กิจการร่วมค้า” ต้องมีคุณสมบัติ ดังนี้

(1) กรณีที่กิจการร่วมค้าได้จดทะเบียนเป็นนิติบุคคลใหม่ กิจการร่วมค้าจะต้องมีคุณสมบัติครบถ้วนตามเงื่อนไขที่กำหนดไว้ในเอกสารประกวดราคาหรือสอบราคา และการเสนอราคาให้เสนอราคาในนาม “กิจการร่วมค้า” ส่วนคุณสมบัติด้านผลงานก่อสร้าง กิจการร่วมค้าดังกล่าวสามารถนำผลงานก่อสร้างของผู้เข้าร่วมค้ามาใช้แสดงเป็นผลงานก่อสร้างของกิจการร่วมค้าที่เข้าประกวดราคาหรือสอบราคาได้

(2) กรณีที่กิจการร่วมค้าไม่ได้จดทะเบียนเป็นนิติบุคคลใหม่ นิติบุคคลแต่ละนิติบุคคลที่เข้าร่วมค้าทุกรายจะต้องมีคุณสมบัติครบถ้วนตามเงื่อนไขที่กำหนดไว้ในเอกสารประกวดราคาหรือสอบราคา เว้นแต่ในกรณีที่กิจการร่วมค้าได้มีข้อตกลงระหว่างผู้ร่วมค้าเป็นลายลักษณ์อักษรกำหนดให้ผู้เข้าร่วมค้ารายใดรายหนึ่งเป็นผู้รับผิดชอบหลักในการเข้าเสนอรากับหน่วยงานของรัฐ และแสดงหลักฐานดังกล่าวมาพร้อมการยื่นข้อเสนอประกวดราคาทางระบบจัดซื้อจัดจ้างภาครัฐด้วยอิเล็กทรอนิกส์ กิจการร่วมค่านั้นสามารถใช้ผลงานก่อสร้างของผู้เข้าร่วมค้าหลักรายเดียวเป็นผลงานก่อสร้างของกิจการร่วมค้าที่ยื่นข้อเสนอได้

กรณีที่กิจการร่วมค้า ที่ข้อตกลงฯ กำหนดให้ผู้เข้าร่วมค้ารายใดรายหนึ่งเป็นผู้เข้าร่วมค้าหลัก ข้อตกลงฯ จะต้องมีกำหนดสัดส่วนหน้าที่ และความรับผิดชอบในปริมาณงาน สิ่งของ หรือมูลค่าตามสัญญาของผู้เข้าร่วมค้าหลัก มากกว่าผู้เข้าร่วมค้ารายอื่นทุกราย

ทั้งนี้ “กิจการร่วมค้าที่จดทะเบียนเป็นนิติบุคคลใหม่” หมายความว่า กิจการร่วมค้าที่จดทะเบียนเป็นนิติบุคคล ต่อกรมพัฒนาธุรกิจการค้า กระทรวงพาณิชย์

(4) สำเนาใบทะเบียนพาณิชย์ (ถ้ามี)

(5) สำเนาใบทะเบียนภาษีมูลค่าเพิ่ม (ถ้ามี)

## 7.2 ส่วนที่ 2 อย่างน้อยต้องมีเอกสารดังต่อไปนี้

(1) ในกรณีผู้ยื่นข้อเสนอมอบอำนาจให้บุคคลอื่นกระทำการแทน ให้แนบหนังสือมอบอำนาจ ซึ่งติดอากรแสตมป์ตามกฎหมาย โดยมีหลักฐานแสดงตัวตนของผู้มอบอำนาจ และผู้รับมอบอำนาจ ทั้งนี้ หากผู้รับมอบอำนาจเป็นบุคคลธรรมดาต้องเป็นผู้ที่บรรลุนิติภาวะตามกฎหมายแล้วเท่านั้น

(2) รายละเอียดทางเทคนิคตามขอบเขตของงานที่การยาสูบแห่งประเทศไทยกำหนด

(3) แบบแสดงการลงทะเบียนในระบบ e-GP

(4) หนังสือการจดทะเบียนประกันสังคม และหนังสือการจดทะเบียนจ่ายเงินสมทบกองทุนเงินทดแทน

การยาสูบแห่งประเทศไทยจะไม่รับพิจารณาผู้ที่ไม่นำหลักฐานตามที่ระบุไว้ในข้อนี้มาแสดงตามวันที่กำหนดไว้ หากปรากฏต่อมาภายหลังว่า หลักฐานที่นำมาแสดงของรายใดเป็นเท็จ หรือปลอม การยาสูบแห่งประเทศไทยจะถือว่า การยื่นข้อเสนอรายนั้นเป็นโมฆะ

หากความในวรรคก่อนปรากฏเมื่อการยาสูบแห่งประเทศไทยได้ตกลงว่าจ้างแล้ว การยาสูบแห่งประเทศไทยมีสิทธิที่จะบอกเลิกสัญญาจ้างก่อนครบกำหนด พร้อมทั้งมีสิทธิเรียกให้ชดเชยค่าเสียหาย อันเนื่องมาจากผลแห่งการบอกเลิกสัญญาได้อีกต่างหาก

ทั้งนี้ บรรดาเงินประกันต่าง ๆ ที่ผู้ยื่นข้อเสนอได้วางไว้ การยาสูบแห่งประเทศไทยจะริบเสียทั้งหมด

## 8. การเสนอราคา

8.1 ผู้ยื่นข้อเสนอต้องยื่นเสนอราคาให้ถูกต้องครบถ้วน ลงลายมือชื่อของผู้ยื่นข้อเสนอให้ชัดเจน จำนวนเงินที่เสนอต้องระบุตรงกันทั้งตัวเลข และตัวหนังสือ โดยไม่มีการชดเชบหรือแก้ไข หากมีการชดเชบ ตกเติม แก้ไข เปลี่ยนแปลง จะต้องลงลายมือชื่อผู้ยื่นข้อเสนอพร้อมประทับตรา (ถ้ามี) กำกับไว้ด้วยทุกแห่ง

8.2 ผู้ยื่นข้อเสนอจะต้องเสนอราคาเป็นเงินบาท (รวมภาษีมูลค่าเพิ่ม) ซึ่งราคาที่เสนอจะต้องรวมค่าใช้จ่ายอื่นๆ ไว้แล้ว เช่น ค่าจัดส่งพัสดุ ค่าใช้จ่ายในการเดินทาง ค่าเครื่องมือ ค่าจ้างแรงงาน เป็นต้น โดยเสนอราคารวมตามเงื่อนไขที่ระบุไว้ท้ายใบเสนอราคาให้ถูกต้อง ทั้งนี้ ราคารวมที่เสนอจะต้องตรงกันทั้งตัวเลข และตัวหนังสือ ถ้าไม่ตรงกันให้ถือตัวหนังสือเป็นสำคัญ

## 9. หลักเกณฑ์และสิทธิในการพิจารณา

9.1 ในการพิจารณาผลการยื่นข้อเสนอครั้งนี้ การยาสูบแห่งประเทศไทยจะพิจารณาตัดสิน โดยใช้เกณฑ์ราคา และจะพิจารณาจากราคารวมที่ต่ำสุด (รวมภาษีมูลค่าเพิ่ม)


9.2 การยาสูบแห่งประเทศไทยสงวนสิทธิ์ไม่พิจารณาข้อเสนอของผู้ยื่นข้อเสนอ โดยไม่มีการผ่อนผันในกรณีดังต่อไปนี้

(1) ไม่ปรากฏชื่อผู้ยื่นข้อเสนอรายนั้นในบัญชีรายชื่อผู้รับ/ผู้ซื้อเอกสารประกวดราคาอิเล็กทรอนิกส์ทางระบบจัดซื้อจัดจ้างด้วยอิเล็กทรอนิกส์ หรือเป็นผู้ยื่นข้อเสนอที่ไม่มีหนังสือเชิญชวนจากการยาสูบแห่งประเทศไทย แล้วแต่กรณี

(2) ไม่กรอกชื่อผู้ยื่นข้อเสนอในการเสนอราคา

(3) เสนอรายละเอียดแตกต่างไปจากเงื่อนไขที่กำหนดที่เป็นสาระสำคัญ หรือมีผลทำให้เกิดความได้เปรียบเสียเปรียบแก่ผู้ยื่นข้อเสนอรายอื่น

9.3 การยาสูบแห่งประเทศไทยทรงไว้ซึ่งสิทธิที่จะไม่รับราคาต่ำสุด หรือราคาหนึ่งราคาใด หรือราคาที่เสนอ

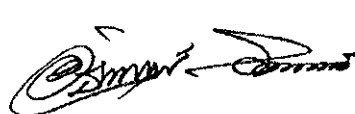



ทั้งหมดก็ได้ และอาจพิจารณาเลือกจ้างในจำนวน หรือขนาด หรือเฉพาะรายการหนึ่งรายการใด หรืออาจจะยกเลิกการยื่นข้อเสนอ โดยไม่พิจารณาจ้างเลยก็ได้ สุดแต่จะพิจารณา ทั้งนี้ เพื่อประโยชน์ของการยาสูบแห่งประเทศไทยเป็นสำคัญ และให้ถือว่า การตัดสินใจของการยาสูบแห่งประเทศไทยเป็นเด็ดขาด ผู้ยื่นข้อเสนอจะเรียกร้องค่าเสียหายใดๆ มิได้ รวมทั้ง การยาสูบแห่งประเทศไทยจะพิจารณายกเลิกการยื่นข้อเสนอ และลงโทษผู้ยื่นข้อเสนอเป็นผู้ทำงาน ไม่ว่าจะเป็นผู้ยื่นข้อเสนอที่ได้รับการคัดเลือกหรือไม่ก็ตาม หากมีเหตุที่เชื่อได้ว่าการยื่นข้อเสนอกระทำการโดยไม่สุจริต เช่น การเสนอเอกสารอันเป็นเท็จ หรือใช้ชื่อบุคคลธรรมดา หรือนิติบุคคลอื่นมาเสนอราคาแทน เป็นต้น

ในกรณีที่ผู้ยื่นข้อเสนอรายที่เสนอราคาต่ำสุด เสนอราคาต่ำจนคาดหมายได้ว่าไม่อาจดำเนินงานตามรายละเอียดขอบเขตของงานได้ การยาสูบแห่งประเทศไทยจะให้ผู้ยื่นข้อเสนออื่นที่ขึ้นขัน และแสดงหลักฐานที่ทำให้เชื่อได้ว่าผู้ยื่นข้อเสนอสามารถดำเนินงานตามรายละเอียดขอบเขตของงานให้เสร็จสมบูรณ์ หากคำชี้แจงไม่เป็นที่รับฟังได้ การยาสูบแห่งประเทศไทยมีสิทธิที่จะไม่รับข้อเสนอ หรือไม่รับราคาของผู้ยื่นข้อเสนอรายนั้น ทั้งนี้ ผู้ยื่นข้อเสนอดังกล่าวไม่มีสิทธิเรียกร้องค่าใช้จ่าย หรือค่าเสียหายใดๆ จากการยาสูบแห่งประเทศไทย

#### 10. การส่งมอบ

ผู้รับจ้างจะต้องแจ้งกำหนดส่งมอบงานให้คณะกรรมการตรวจรับพัสดุทราบ โดยทำเป็นหนังสือยื่น ณ กองการสถานที่ ฝ่ายบริการกลาง การยาสูบแห่งประเทศไทย ในวันและเวลาทำการหลังจากวันสิ้นสุดเดือนในแต่ละเดือน

#### 11. การจ่ายเงิน

การยาสูบแห่งประเทศไทยจะจ่ายค่าจ้างซึ่งได้รวมภาษีมูลค่าเพิ่ม (ถ้ามี) ตลอดจนภาษีอากรอื่น ๆ และค่าใช้จ่ายที่พึงแล้วให้แก่ผู้ยื่นข้อเสนอที่ได้รับการคัดเลือกให้เป็นผู้รับจ้าง เมื่อผู้รับจ้างได้ส่งมอบงานได้ครบถ้วนตามสัญญา หรือข้อตกลงเป็นหนังสือ และคณะกรรมการตรวจรับพัสดุได้ตรวจรับงานไว้เรียบร้อยแล้ว ทั้งนี้ จะจ่ายค่าจ้างให้เป็นงวดเดือน ทุกเดือนตลอดอายุการจ้าง เป็นจำนวน 12 งวด

#### 12. การทำสัญญา

12.1 ในกรณีที่ผู้ชนะการเสนอราคา สามารถส่งมอบงานได้ครบถ้วน ภายใน 5 วันทำการนับแต่วันที่ทำข้อตกลง การยาสูบแห่งประเทศไทยจะพิจารณาจัดทำข้อตกลงเป็นหนังสือแทนการทำสัญญาก็ได้




12.2 ในกรณีที่ผู้ชนะการเสนอราคาไม่สามารถส่งมอบงานได้ครบถ้วน ภายใน 5 วันทำการ หรือ การยาสูบแห่งประเทศไทยเห็นว่าไม่สมควรจัดทำข้อตกลงเป็นหนังสือ ตามข้อ 12.1 ผู้ชนะการเสนอราคาจะต้องติดต่อทำสัญญากับการยาสูบแห่งประเทศไทย ที่กองสัญญา สำนักกฎหมาย ภายใน 7 วัน นับถัดจากวันที่ได้รับแจ้งจากการยาสูบแห่งประเทศไทยเป็นลายลักษณ์อักษร และจะต้องวางหลักประกันสัญญาเป็นจำนวนเงินเท่ากับร้อยละ 5 (ห้า) ของราคางานจ้างที่เสนอราคา ให้การยาสูบแห่งประเทศไทยยึดถือไว้ในขณะทำสัญญา โดยใช้หลักประกันอย่างหนึ่งอย่างใด ดังนี้

(1) เงินสด

(2) เช็คหรือตราพดที่ธนาคารสั่งจ่ายให้แก่ การยาสูบแห่งประเทศไทย โดยเป็นเช็คหรือตราพดที่ลงวันที่ที่ใช้เช็คหรือตราพดนั้นชำระต่อเจ้าหน้าที่ในวันทำสัญญา หรือก่อนหน้านั้นไม่เกิน 3 วันทำการของการยาสูบแห่งประเทศไทย

(3) หนังสือค้ำประกันของธนาคารในประเทศ ตามตัวอย่างที่คณะกรรมการนโยบายกำหนด หรือจะเป็นหนังสือค้ำประกันอิเล็กทรอนิกส์ตามวิธีการที่กรมบัญชีกลางกำหนด

(4) หนังสือค้ำประกันของบริษัทเงินทุน หรือบริษัทเงินทุนหลักทรัพย์ที่ได้รับอนุญาตให้ประกอบกิจการเงินทุนเพื่อการพาณิชย์ และประกอบธุรกิจค้ำประกันตามประกาศของธนาคารแห่งประเทศไทย ตามรายชื่อบริษัทเงินทุนที่ธนาคารแห่งประเทศไทยแจ้งเวียนให้ทราบ โดยอนุโลมให้ใช้ตามตัวอย่างหนังสือค้ำประกันของธนาคารที่คณะกรรมการนโยบายกำหนด

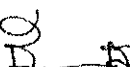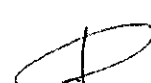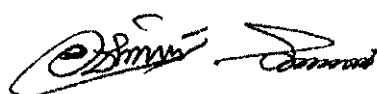

(5) พันธบัตรรัฐบาลไทย

หลักประกันนี้จะคืนให้โดยไม่มีดอกเบี้ยภายใน 15 วัน นับถัดจากวันที่ผู้ชนะการเสนอราคาพ้นจากข้อผูกพันตามสัญญาแล้ว

13. ค่าปรับ

13.1 ในกรณีที่พนักงานของผู้รับจ้างไม่เข้ามาปฏิบัติงานตามกำหนดเวลา การยาสูบแห่งประเทศไทยสงวนสิทธิ์ที่จะไม่จ่ายค่าจ้างของเดือนนั้นทั้งหมด

13.2 ในกรณีที่พนักงานของผู้รับจ้างเข้าปฏิบัติงานล่าช้า ปรับชั่วโมงละ 50.-บาท เศษของชั่วโมงให้ถือเป็น 1 ชั่วโมง ค่าจ้างตั้งแต่ 3 ชั่วโมง ปรับเป็น 1 วัน อัตราค่าปรับ 325.-บาท/คน/วัน (ที่ใช้บังคับในเขตพระนครหรืออยุธยาในวันนั้น)

13.3 ถ้าไม่มีพนักงานของผู้รับจ้างมาปฏิบัติงาน หรือมาปฏิบัติงานไม่ครบจำนวน หรือมาแต่ไม่ปฏิบัติงานในวันใด ผู้รับจ้างยอมให้การยาสูบแห่งประเทศไทยหักเงินค่าจ้างที่จะได้รับตามอัตราค่าจ้างขั้นต่ำต่อคนต่อวัน (ที่ใช้บังคับในเขตพระนครหรืออยุธยาในวันนั้น) และยินยอมให้การยาสูบแห่งประเทศไทยปรับในอัตราร้อยละ 0.01 (ศูนย์จุดศูนย์หนึ่ง) ของค่าจ้างทั้งหมด นับตั้งแต่วันที่ไม่มีพนักงานมาปฏิบัติงาน หรือมาปฏิบัติงานไม่ครบจำนวน หรือมาแต่ไม่ปฏิบัติงานเป็นต้นไป จนกว่าจะมีพนักงานมาปฏิบัติงานครบจำนวน

13.4 ถ้าไม่มีพนักงานของผู้รับจ้างมาปฏิบัติงาน หรือมาไม่ครบจำนวน หรือมาแต่ไม่ปฏิบัติงานตามรายละเอียดขอบเขตของงาน 3 วันติดต่อกัน นอกจากผู้รับจ้างจะต้องรับผิดชอบข้อ 13.3 แล้ว เมื่อการยาสูบแห่งประเทศไทย ได้แจ้งให้ผู้รับจ้างทราบแล้ว ผู้รับจ้างยังไม่ดำเนินการแก้ไข หรือจัดส่งพนักงานมาปฏิบัติงานให้ถูกต้องครบถ้วนภายใน 5 วัน การยาสูบแห่งประเทศไทยมีสิทธิบอกเลิกการจ้างได้



การที่การยาสูบแห่งประเทศไทยไม่บอกเลิกการจ้างตามความในข้อ 13.4 นั้นไม่เป็นเหตุให้ผู้รับจ้างพ้นจากความรับผิดชอบตามสัญญานี้

13.5 ในกรณีที่ผู้รับจ้างไม่จัดส่งพนักงานหรือไม่มีพนักงานมาปฏิบัติงานในแต่ละวัน สำหรับรายการที่ 1 ผู้รับจ้างต้องถูกปรับวันละ 4,600.-บาท สำหรับรายการที่ 2 ผู้รับจ้างต้องถูกปรับวันละ 3,300.-บาท

13.6 ในกรณีที่ผู้รับจ้างต้องถูกปรับ การยาสูบแห่งประเทศไทยจะทำการหักค่าปรับออกจากค่าจ้างที่ผู้รับจ้างจะได้รับให้เสร็จสิ้นในเดือนนั้น หากค่าปรับเกินกว่าค่าจ้างที่ผู้รับจ้างจะได้รับ การยาสูบแห่งประเทศไทยจะทำการหักค่าปรับส่วนที่เกินกว่าค่าจ้างออกจากค่าจ้างในเดือนถัดไป หากเป็นเดือนสุดท้ายของสัญญา การยาสูบแห่งประเทศไทยจะทำการหักส่วนที่เกินนั้นจากหลักประกันสัญญา หรือผู้รับจ้างต้องรับผิดชอบต่อค่าปรับนั้น

13.7 ในการทำงานจ้าง ถ้าเกิดความเสียหายใดๆ ไม่ว่าจะเกิดขึ้นแก่บุคลากรของการยาสูบแห่งประเทศไทย หรือบุคคลภายนอก หรือก่อให้เกิดความชำรุดบกพร่องเสียหาย หรือการสูญหายแก่ทรัพย์สินของการยาสูบแห่งประเทศไทย หรือบุคคลภายนอก ผู้รับจ้างต้องรับผิดชอบค่าใช้จ่ายให้แก่การยาสูบแห่งประเทศไทย หรือบุคลากรของการยาสูบแห่งประเทศไทย หรือบุคคลภายนอก ตามจำนวนที่เสียหายจริง ภายในระยะเวลาที่การยาสูบแห่งประเทศไทยกำหนด

13.8 ในกรณีที่ผู้รับจ้างหรือพนักงานของผู้รับจ้างทำงานจ้างบกพร่องโดยทำไว้มันสะอาด หรือไม่เรียบร้อย หรือใช้เครื่องมือเครื่องใช้และวัสดุอุปกรณ์หรือน้ำยาที่ไม่มีคุณภาพตามมาตรฐาน หรือคุณภาพไม่ดี หรือทำไม่ถูกต้องตามสัญญาข้อใดข้อหนึ่ง เมื่อการยาสูบแห่งประเทศไทย หรือผู้แทนการยาสูบแห่งประเทศไทยแจ้งให้ผู้รับจ้างทราบแล้ว ผู้รับจ้างจะต้องรีบแก้ไขงานที่บกพร่องให้เรียบร้อยโดยเร็ว โดยไม่คิดค่าจ้าง ค่าวัสดุอุปกรณ์ ค่าแรงงาน หรือค่าใช้จ่ายอื่นใดจากการยาสูบแห่งประเทศไทยอีก ถ้าผู้รับจ้างไม่ดำเนินการแก้ไขภายใน 7 วัน นับถัดจากวันที่ได้รับแจ้งจากการยาสูบแห่งประเทศไทย หรือผู้แทนของการยาสูบแห่งประเทศไทยมีสิทธิบอกเลิกสัญญา และเรียกค่าเสียหายจากผู้รับจ้างทั้งหมดโดยสิ้นเชิง

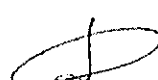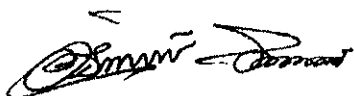

ในกรณีที่ผู้รับจ้างกระทำผิดสัญญาดังกล่าวตามข้อ 13.8 วรรคหนึ่ง และการยาสูบแห่งประเทศไทยยังไม่ใช้สิทธิบอกเลิกสัญญา ผู้รับจ้างยอมให้การยาสูบแห่งประเทศไทยดำเนินการดังนี้

- (1) ระวังการจ่ายค่าจ้างทั้งหมดหรือแต่บางส่วนตามที่การยาสูบแห่งประเทศไทยเห็นสมควร
- (2) ปรับเป็นรายวัน ในอัตราร้อยละ 0.10 (ศูนย์จุดหนึ่งศูนย์) ของราคาค่าจ้างทั้งหมด ตั้งแต่วันที่ผู้รับจ้างผิดสัญญาจนถึงวันที่ผู้รับจ้างได้แก้ไขงานที่บกพร่องให้เรียบร้อยตามสัญญา หรือจนถึงวันที่บอกเลิกสัญญา
- (3) ให้บุคคลอื่นทำงานแทนผู้รับจ้าง โดยผู้รับจ้างต้องรับผิดชอบค่าใช้จ่ายที่การยาสูบแห่งประเทศไทยต้องเสียไปทั้งหมดโดยสิ้นเชิง
- (4) เรียกค่าเสียหายใดๆ อันพึงมี
- (5) การยาสูบแห่งประเทศไทยมีสิทธิที่จะไม่ออกหนังสือรับรองผลงาน หรือออกหนังสือรับรองผลงานอย่างมีเงื่อนไข

13.9 ในการทำงานจ้าง ผู้รับจ้างจะต้องจัดให้มีประกันอุบัติเหตุของพนักงานที่เข้ามาปฏิบัติงานในการยาสูบแห่งประเทศไทย

13.10 ผู้รับจ้างต้องปฏิบัติตามคำสั่งของคณะกรรมการตรวจรับพัสดุเกี่ยวกับการทำงานที่จ้างเสมือนหนึ่ง การยาสูบแห่งประเทศไทยได้สั่งแก่ผู้รับจ้างด้วยตนเอง หากปรากฏว่าพนักงานของผู้รับจ้างปฏิบัติงานไม่เรียบร้อย มีความประพฤติไม่เหมาะสม ผู้รับจ้างยินยอมเปลี่ยนพนักงานใหม่ หรือแก้ไขอุปสรรคข้อขัดข้องของการปฏิบัติงานตามที่การยาสูบแห่งประเทศไทยได้แจ้งให้ทราบในการปฏิบัติงานครั้งต่อไป หากยังไม่มี การปรับเปลี่ยนพฤติกรรมให้ดีขึ้น ทางคณะกรรมการตรวจรับพัสดุจะดำเนินการดังนี้

ครั้งที่ 1 เดือนด้วยวาจา ผู้รับจ้างต้องดำเนินการให้เรียบร้อยภายในเวลาที่คณะกรรมการตรวจรับพัสดุกำหนด

ครั้งที่ 2 เดือนเป็นลายลักษณ์อักษร และทางผู้รับจ้างต้องทำหนังสือชี้แจงสาเหตุที่ไม่สามารถปฏิบัติตามสัญญา ให้คณะกรรมการตรวจรับพัสดุทราบ

หากปรากฏว่า ผู้รับจ้างปฏิบัติงานไม่เป็นไปตามวัตถุประสงค์ หรือฝ่าฝืนสัญญาจนคณะกรรมการตรวจรับพัสดุได้เตือนเป็นลายลักษณ์อักษรแล้วไม่น้อยกว่า 3 ครั้ง และผู้รับจ้างไม่ได้แก้ไขให้เป็นที่น่าพอใจของคณะกรรมการตรวจรับพัสดุ การยาสูบแห่งประเทศไทยขอสงวนไว้ซึ่งสิทธิที่จะยกเลิกสัญญาจ้างก่อนครบกำหนดได้ทันที และจะยึดเงินประกัน หรือเรียกชดเชยจากธนาคารผู้ออกหนังสือค้ำประกันของธนาคารที่ให้ไว้ก็ได้พร้อมทั้งมีสิทธิเรียกชดเชยค่าเสียหายอันเนื่องมาจากผลแห่งการบอกเลิกสัญญาได้อีกต่างหาก และถ้าการยาสูบแห่งประเทศไทยจ้างบุคคลอื่นมาดำเนินงานแทน ผู้รับจ้างต้องยอมรับผิดชอบชดเชยราคาที่สูงขึ้นจากราคาที่กำหนดไว้ในสัญญา


#### 14. การจ้างช่วง

ผู้รับจ้างจะต้องไม่เอางานทั้งหมดหรือแต่บางส่วนไปจ้างช่วงอีกทอดหนึ่ง เว้นแต่การจ้างช่วงงานแต่บางส่วนที่ได้รับอนุญาตเป็นหนังสือจากการยาสูบแห่งประเทศไทยแล้ว การที่การยาสูบแห่งประเทศไทยได้อนุญาตให้จ้างช่วงงานแต่บางส่วนดังกล่าวนี้ ไม่เป็นเหตุให้ผู้รับจ้างหลุดพ้นจากความรับผิดชอบหรือพันธหน้าที่ตามการจ้างนี้ และผู้รับจ้างจะยังคงต้องรับผิดชอบในความผิดและความประมาทเลินเล่อของผู้รับจ้างช่วงหรือของตัวแทนหรือลูกจ้างของผู้รับจ้างช่วงนั้นทุกประการ


กรณีผู้รับจ้างไปจ้างช่วงงานแต่บางส่วนโดยฝ่าฝืนความในวรรคหนึ่ง ผู้รับจ้างต้องชำระค่าปรับให้แก่การยาสูบแห่งประเทศไทย เป็นจำนวนเงินในอัตราร้อยละ 10 (สิบ) ของวงเงินของงานที่จ้างช่วงตามสัญญา

#### 15. อื่น ๆ


ในกรณีที่รัฐบาลประกาศเปลี่ยนแปลงกำหนดอัตราค่าจ้างแรงงานขั้นต่ำ ภายหลังจากสัญญานี้มีผลใช้บังคับ ผู้รับจ้าง

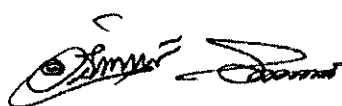


มีสิทธิร้องขอเพิ่มอัตราค่าจ้างเฉพาะค่าแรงของพนักงานของผู้รับจ้าง ตามอัตราส่วนต่าง ๆ ของค่าจ้างขั้นต่ำที่รัฐบาลกำหนดเพิ่มขึ้น ซึ่งการยาสูบแห่งประเทศไทยจะพิจารณาด้วยเหตุผลที่สมควรและเป็นธรรม หากการยาสูบแห่งประเทศไทยไม่สามารถตกลงตามที่ร้องขอเพราะเหตุขัดข้องด้านงบประมาณหรือเพราะเหตุอื่นใด ผู้รับจ้างมีสิทธิบอกเลิกสัญญา ในกรณีนี้ผู้รับจ้างจะไม่เรียกร้องค่าเสียหายหรือค่าชดเชยใด ๆ ทั้งสิ้น

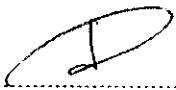(ลงชื่อ)  ..... ประธานกรรมการฯ  
(นายชาติชาย ศิริ)

(ลงชื่อ)  ..... กรรมการฯ  
(นายอชีพัฒร์ จินดาชาติ)

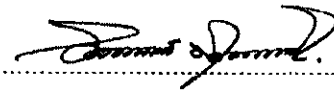(ลงชื่อ)  ..... กรรมการฯ  
(นายจักรกรีย์ บุญเสริม)

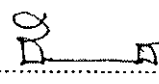(ลงชื่อ)  ..... กรรมการฯ  
(นายธีรยุทธ รังประเสริฐ)



ประกาศ โรงงานยาสูบ กระทรวงการคลัง

ที่ 3 /2554

เรื่อง ข้อกำหนดเกี่ยวกับความปลอดภัยในการทำงาน สำหรับงานทำความสะอาดภายในโรงงานยาสูบ

เพื่อให้เกิดความปลอดภัยในการทำงานและเป็นการป้องกันปัญหาที่อาจส่งผลกระทบต่อความปลอดภัยในการทำงานของพนักงานยาสูบและผู้รับจ้างที่เข้ามาปฏิบัติงานในโรงงานยาสูบ อีกทั้งเพื่อความสะดวกต่อการปฏิบัติงาน จึงให้ผู้รับจ้างยึดถือปฏิบัติ ดังนี้

1. ข้อกำหนดทั่วไป

- |                        |         |   |
|------------------------|---------|---|
| 1.1 โรงงานยาสูบ        | หมายถึง | โรงงานยาสูบ กระทรวงการคลัง   |
| 1.2 ผู้รับจ้าง         | หมายถึง | บุคคลหรือนิติบุคคลที่ทำสัญญากับโรงงานยาสูบ และหมายรวมถึงลูกจ้างและบุคคลอื่นใดที่เข้ามาปฏิบัติงานในโรงงานยาสูบในนามของบุคคลหรือนิติบุคคลนั้น |
| 1.3 หน่วยงาน           | หมายถึง | หน่วยงานที่ผู้รับจ้างเข้าปฏิบัติงาน   |
| 1.4 หัวหน้าหน่วยงาน    | หมายถึง | หัวหน้าหน่วยงานที่ผู้รับจ้างเข้าปฏิบัติงานและรวมถึงพนักงานยาสูบที่ได้รับมอบหมายจากหัวหน้าหน่วยงาน                                           |
| 1.5 กรรมการตรวจการจ้าง | หมายถึง | พนักงานของโรงงานยาสูบที่ได้รับมอบหมายให้เป็นผู้ควบคุมดูแลการปฏิบัติงานของผู้รับจ้าง                                                         |

2. ข้อกำหนดด้านความปลอดภัย

- 2.1 ผู้รับจ้างต้องจัดเตรียมอุปกรณ์ให้พร้อมในวันเข้าปฏิบัติงาน โดยจัดทำรายชื่อผู้เข้าปฏิบัติงานและวัสดุอุปกรณ์ที่นำเข้ามาแจ้งต่อเจ้าหน้าที่รักษาความปลอดภัยก่อนเข้าปฏิบัติงาน
- 2.2 ผู้รับจ้างทุกคนต้องแต่งกายให้กระชับรัดกุมเป็นระเบียบเรียบร้อย ห้ามสวมรองเท้าแตะเข้ามาปฏิบัติงานเด็ดขาด
- 2.3 ผู้รับจ้างทุกคนที่เข้าปฏิบัติงานต้องมีสภาพร่างกายที่พร้อมต่อการปฏิบัติงาน ไม่มีอาการมึนเมาจากการดื่มเครื่องดื่มมึนเมาหรือสารเสพติด
- 2.4 ผู้รับจ้างต้องติดบัตรผู้มาติดต่อตลอดเวลาที่ปฏิบัติงาน หรือลงลายมือชื่อเข้า - ออกในเวลาทำงาน สำหรับพนักงานที่ติดบัตรให้รักษาบัตรมิให้ชำรุดหรือสูญหาย และแลกคืนทุกครั้งก่อนออกจากโรงงานยาสูบ
- 2.5 ในกรณีที่ผู้รับจ้างเช็ดถูทำความสะอาดพื้น ผู้รับจ้างต้องวางป้ายเตือน "ระวังลื่น/ระวังหกหล่ม" ให้พนักงานมองเห็นได้อย่างชัดเจน และมีจำนวนเพียงพอ/เหมาะสมกับสถานที่ปฏิบัติงาน
- 2.6 ห้ามผู้รับจ้างนอนหลับพักผ่อนในบริเวณหน่วยงาน
- 2.7 ห้ามผู้รับจ้างเล่นการพนัน ดื่มเครื่องดื่มมึนเมาหรือสารเสพติดภายในโรงงานยาสูบ รวมทั้งห้ามพกพาอาวุธของมึนเมา และสารเสพติดทุกชนิดเข้ามาในโรงงานยาสูบโดยเด็ดขาด
- 2.8 การปฏิบัติงานของผู้รับจ้างจะต้องไม่ส่งผลกระทบต่อให้เกิดความเดือดร้อนรำคาญแก่ส่วนรวม

2.9 หากผู้รับจ้างต้องการกระแสไฟฟ้า ต้องแจ้งกรรมการตรวจการจ้างเพื่อดำเนินการ/ประสานกับหน่วยงานที่เกี่ยวข้องเพื่อต่อกระแสไฟฟ้าให้กับอุปกรณ์ของผู้รับจ้าง ห้ามผู้รับจ้างตัดต่อกระแสไฟฟ้ามาใช้กับอุปกรณ์ไฟฟ้าของผู้รับจ้างโดยพลการอย่างเด็ดขาด

2.10 ระหว่างปฏิบัติงานผู้รับจ้างต้องจัดวางวัสดุอุปกรณ์ เครื่องมือ เครื่องใช้ ให้เป็นระเบียบเรียบร้อยและหลังเลิกงานต้องจัดเก็บให้เป็นระเบียบเรียบร้อยในจุดที่โรงงานยาสูบกำหนดไว้เท่านั้น

2.11 เมื่อผู้รับจ้างพบเห็นเหตุการณ์หรือสภาพที่เป็นอันตราย เช่น เครื่องจักร ไฟฟ้า อาคารสถานที่ไม่ปลอดภัย การเกิดอัคคีภัย สารเคมีหกรั่วไหล เป็นต้น ให้แจ้งต่อกรรมการตรวจการจ้าง/หัวหน้าหน่วยงานโดยเร็วที่สุด

2.12 เมื่อเกิดอุบัติเหตุทุกครั้งให้ผู้รับจ้างแจ้งกรรมการตรวจการจ้าง/หัวหน้าหน่วยงานทราบโดยเร็ว เพื่อให้การปฐมพยาบาลเบื้องต้น และร่วมสอบสวนอุบัติเหตุตามขั้นตอนของโรงงานยาสูบ

2.13 ห้ามถ่ายรูป หรือ บันทึกภาพ ภายในโรงงานเด็ดขาด

2.14 ผู้รับจ้างต้องจัดหาอุปกรณ์คุ้มครองความปลอดภัยส่วนบุคคลตามความเหมาะสมกับลักษณะงานและเหมาะสมกับพื้นที่ที่ปฏิบัติงาน


2.15 เมื่อได้ยินสัญญาณแจ้งเหตุฉุกเฉิน/เพลิงไหม้ ให้ผู้รับจ้างอยู่รวมกับพนักงานของหน่วยงานที่ปฏิบัติงานและให้ปฏิบัติตามแผนฉุกเฉิน/เพลิงไหม้ของหน่วยงานนั้นๆ

2.16 ผู้รับจ้างต้องให้ความร่วมมือกับเจ้าหน้าที่รักษาความปลอดภัย ในการตรวจค้นพาหนะ วัสดุอุปกรณ์ บุคคล ทั้งช่วงก่อนเข้า - ออก จากโรงงานยาสูบ ในกรณีที่ผู้รับจ้างต้องนำสิ่งของออกจากโรงงานยาสูบต้องแสดงสิ่งของเหล่านั้นพร้อมเอกสารยินยอมให้นำออกไปได้ต่อเจ้าหน้าที่รักษาความปลอดภัยของโรงงานยาสูบทุกครั้ง

2.17 ให้ถือว่าข้อกำหนดเกี่ยวกับความปลอดภัยในการทำงานฯ ฉบับนี้ เป็นส่วนหนึ่งของสัญญา หากผู้รับจ้างฝ่าฝืนไม่ปฏิบัติตาม โรงงานยาสูบจะไม่อนุญาตให้ผู้รับจ้างเข้าปฏิบัติงาน และถือว่าผู้รับจ้างปฏิบัติผิดสัญญา โดยโรงงานยาสูบมีสิทธิบอกเลิกสัญญา


จึงประกาศมาเพื่อทราบและถือปฏิบัติโดยเคร่งครัด


ประกาศ ณ วันที่ ๗ กุมภาพันธ์ 2554

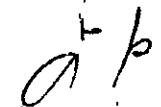
  
(นายอำนาจ เพิ่มชาติ)

รองผู้อำนวยการยาสูบด้านใบยา รักษาการแทน  
ผู้อำนวยการยาสูบ

สำเนาถูกต้อง - เก็บ(กองความปลอดภัยฯ)  
เพื่อทราบและปฏิบัติ รองผู้อำนวยการยาสูบ(4), ชั้นตรงผู้อำนวยการยาสูบ,ผู้ตรวจการ  
สำนักผู้อำนวยการ, ส่วนการงบประมาณ, ส่วนการพิมพ์  
ส่วนกฎหมาย, ฝ่ายพัฒนาธุรกิจ, ศูนย์เทคโนโลยีสารสนเทศ  
ผู้ชำนาญการบำรุง, ผู้ชำนาญการใบยา, ฝ่ายตลาด, สำนักตรวจสอบ  
ฝ่ายผลิต, รยส. 3 4 และ 5, ฝ่ายจัดหาและรักษาวัสดุ  
ฝ่ายการแพทย์, ฝ่ายทรัพยากรบุคคล, ฝ่ายวิจัยและพัฒนา  
ฝ่ายวิศวกรรมและพัฒนา, ฝ่ายบัญชีและการเงิน, ฝ่ายใบยา  
ศูนย์ประสานงานร่วมป้องกันการค้าปลีกปลอมแปลงบุหรี่  
กองความปลอดภัย สิ่งแวดล้อม และคุณภาพงาน

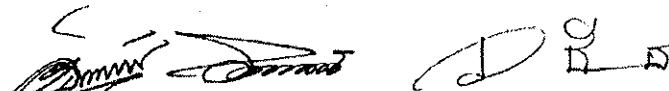

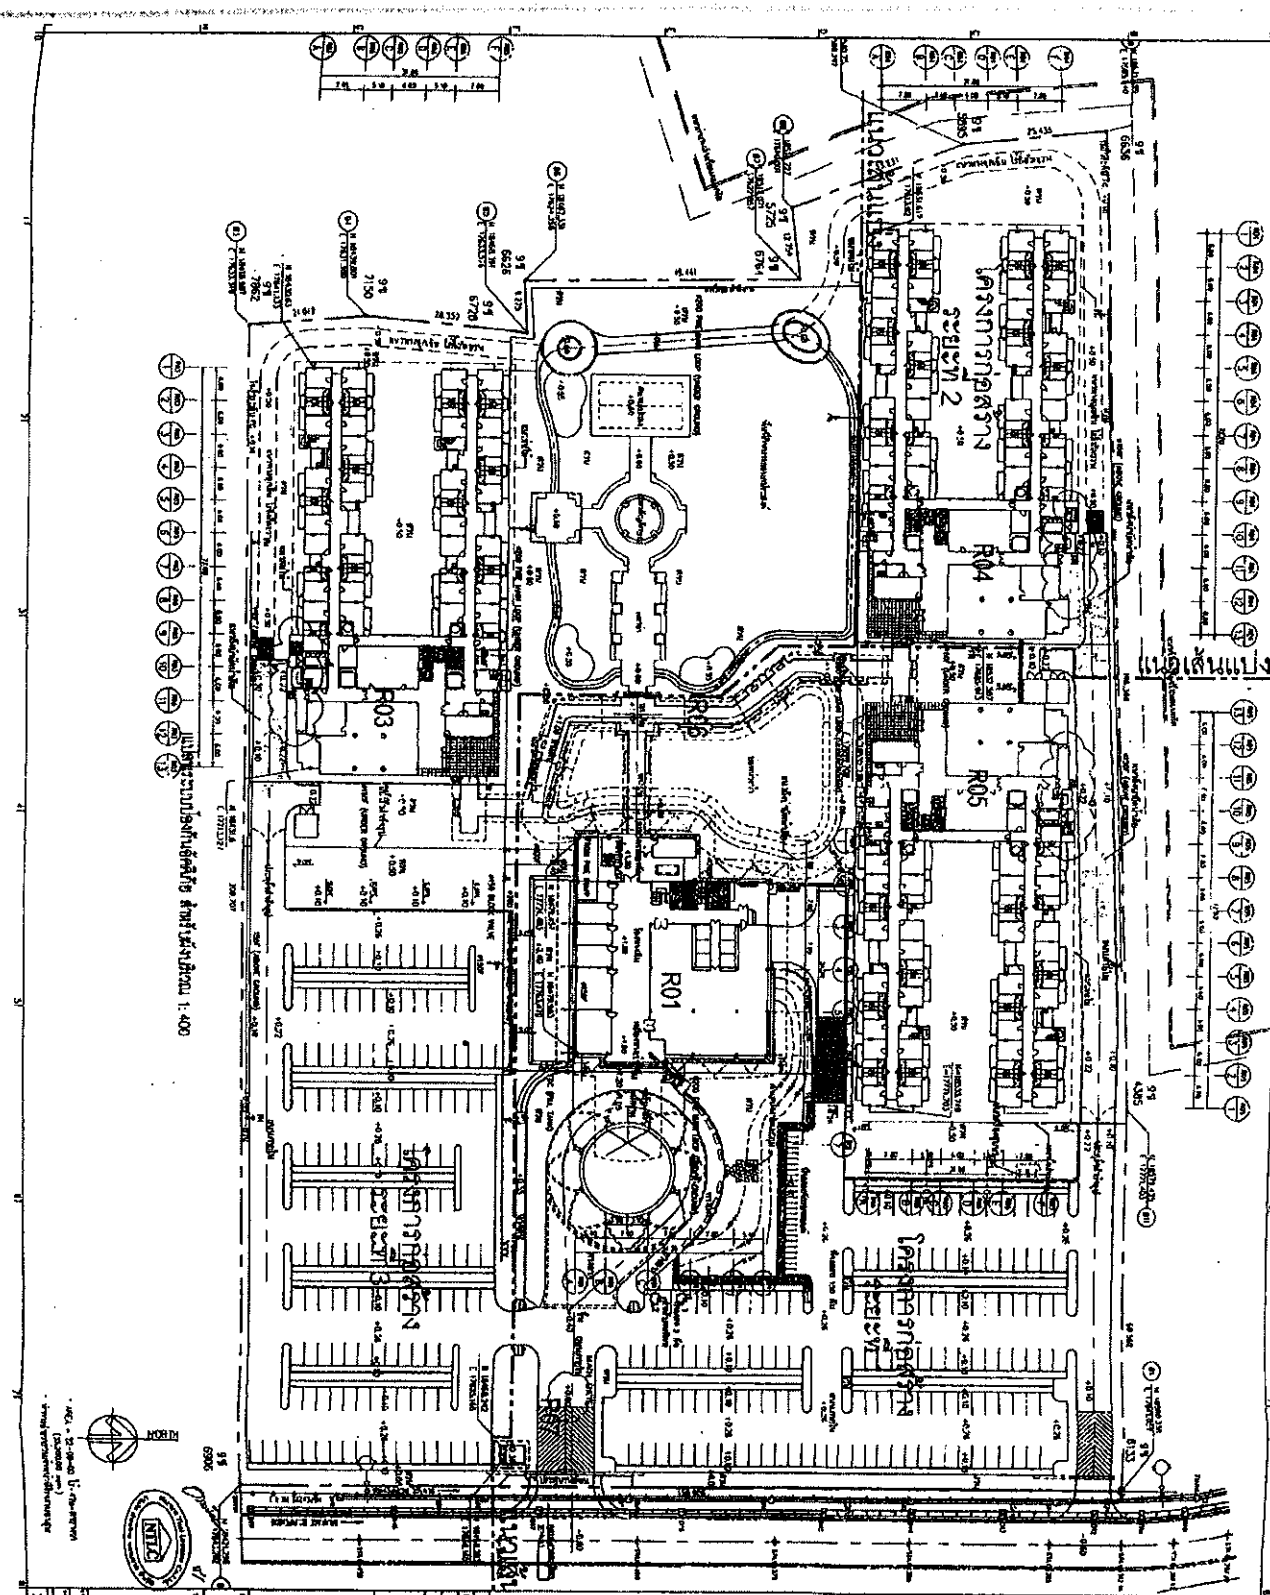



  



  



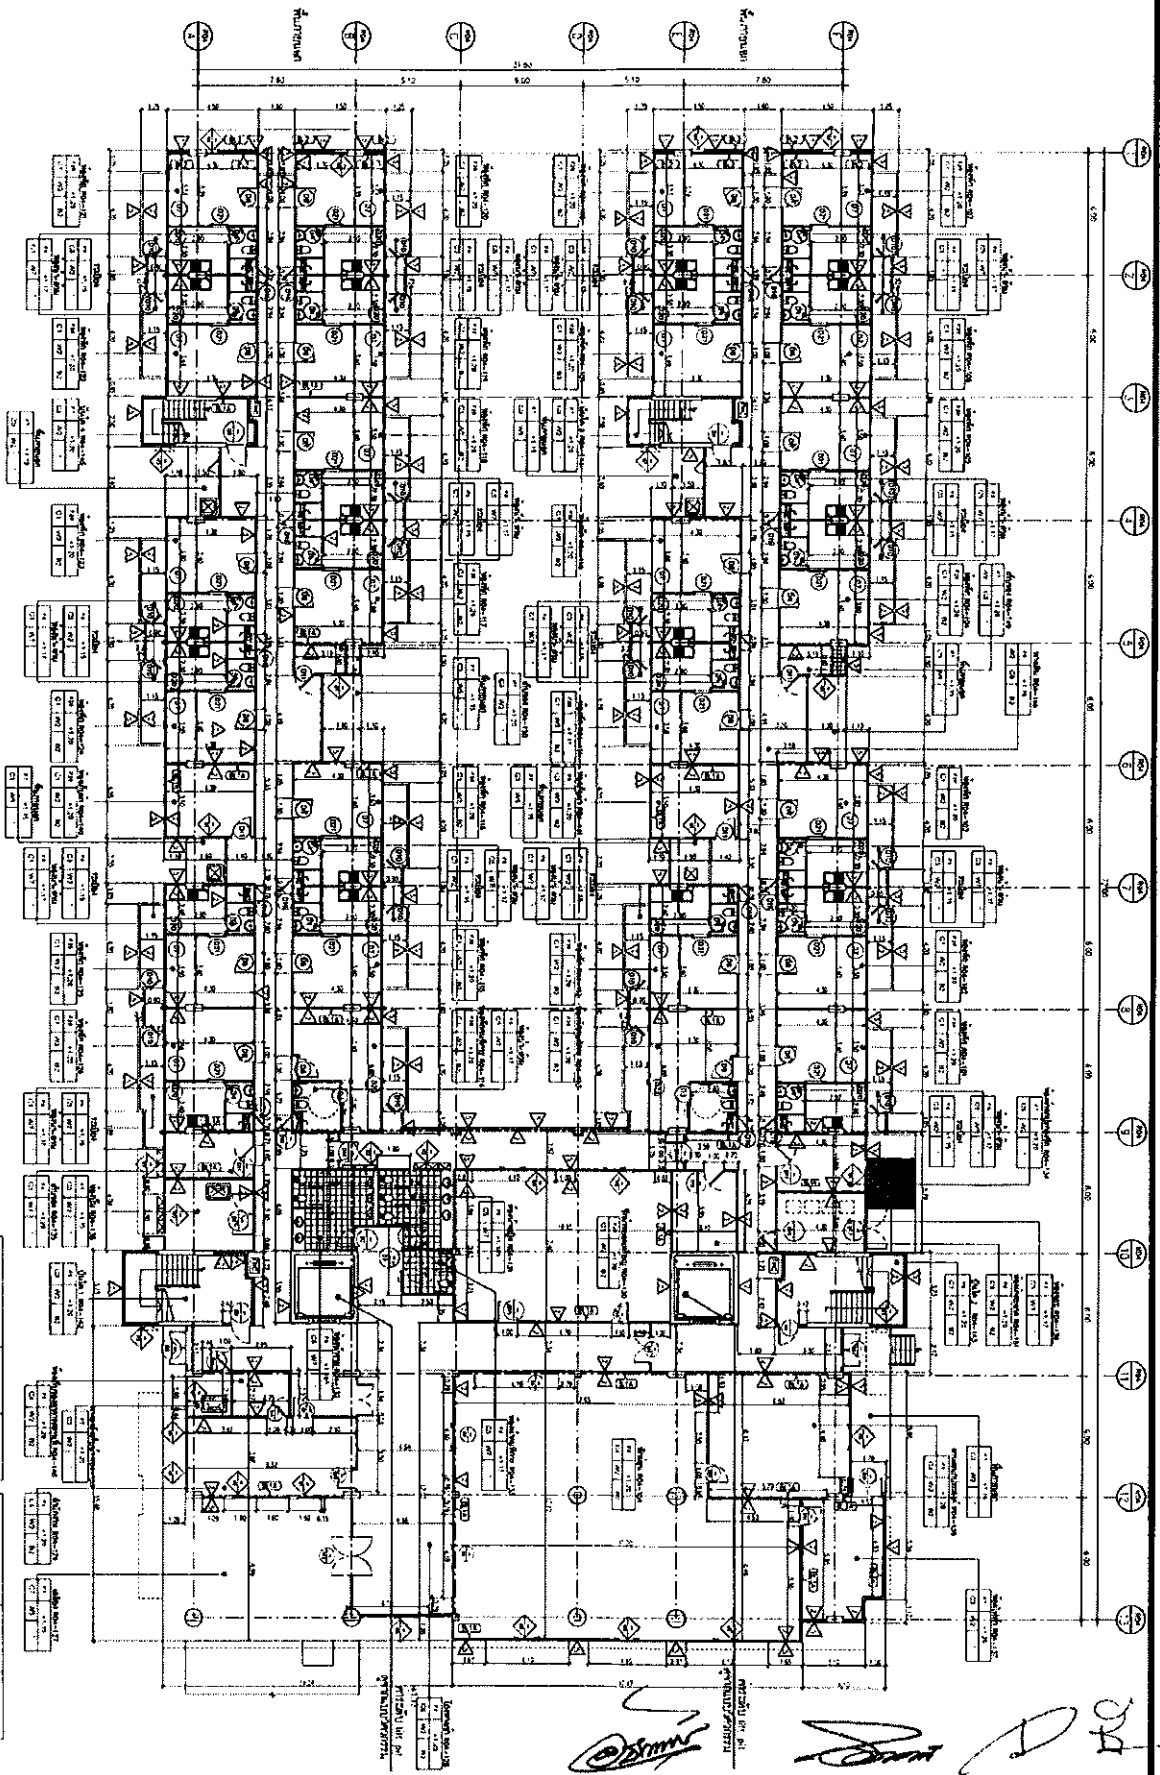

21.05.2013  
 1:25  
 13.05.2013

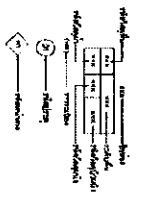


**AS-BUILT DRAWING**  
 13.05.2013  
 13.05.2013  
 13.05.2013



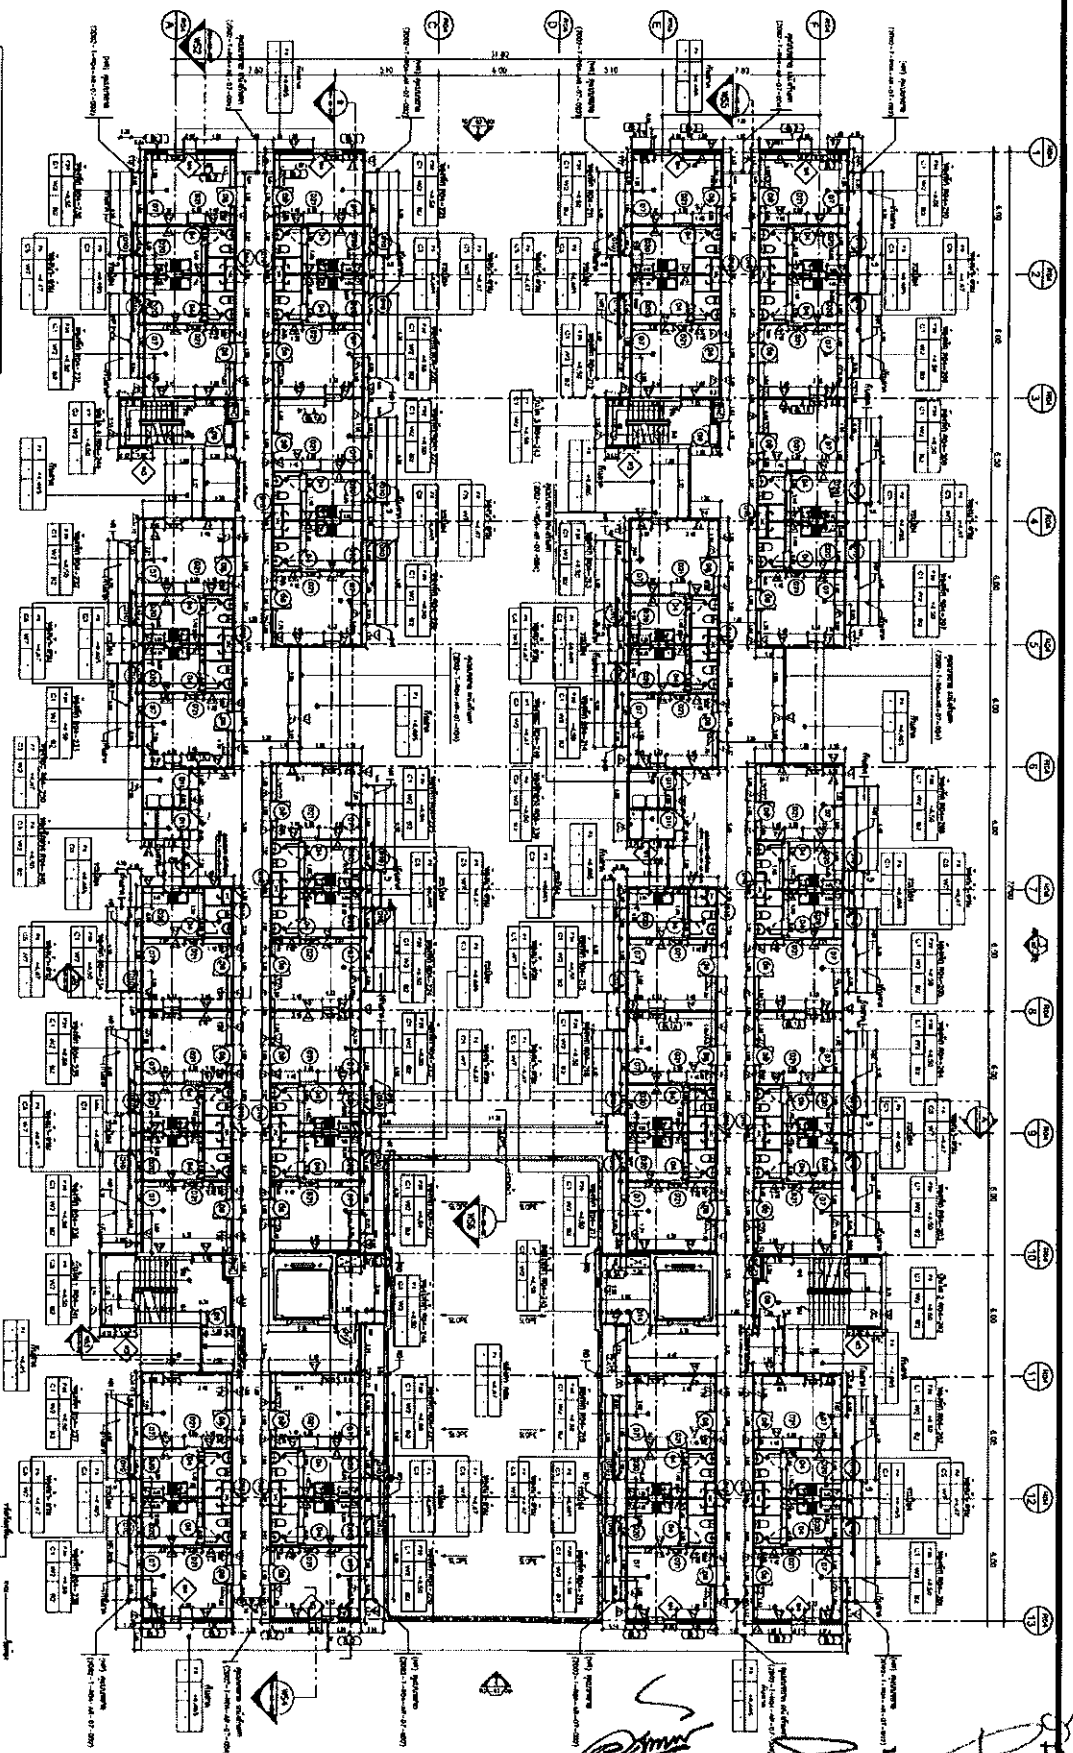





1 : 125



NEW FACTORY THAILAND  
TOBACCO MONOPOLY



RESEARCH INTERNATIONAL




DESIGN ONE LTD

AS-BUILT  
DRAWING


NO.002564

อาคารพาณิชย์ หมู่ 2


AS-R04-AS-01-007



NITDA



SPP

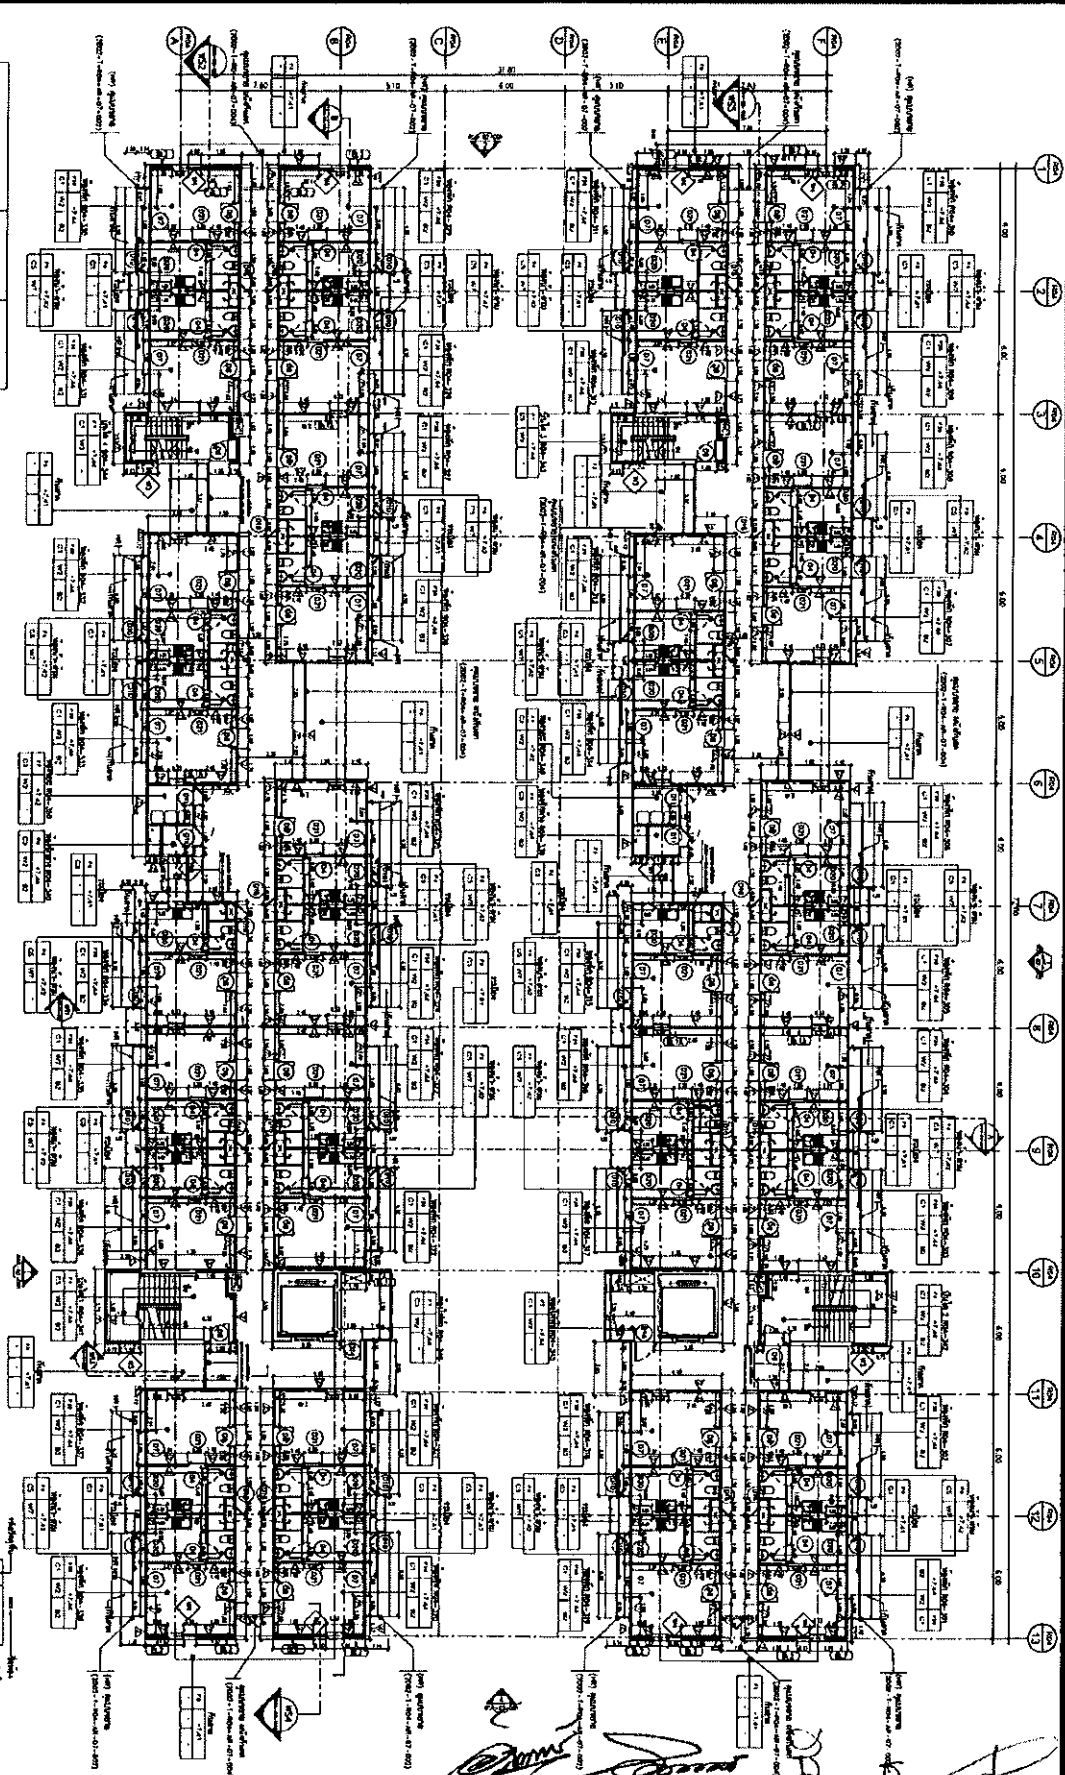



 1:125

**AS-BUILT DRAWING**


NO. 000/065



















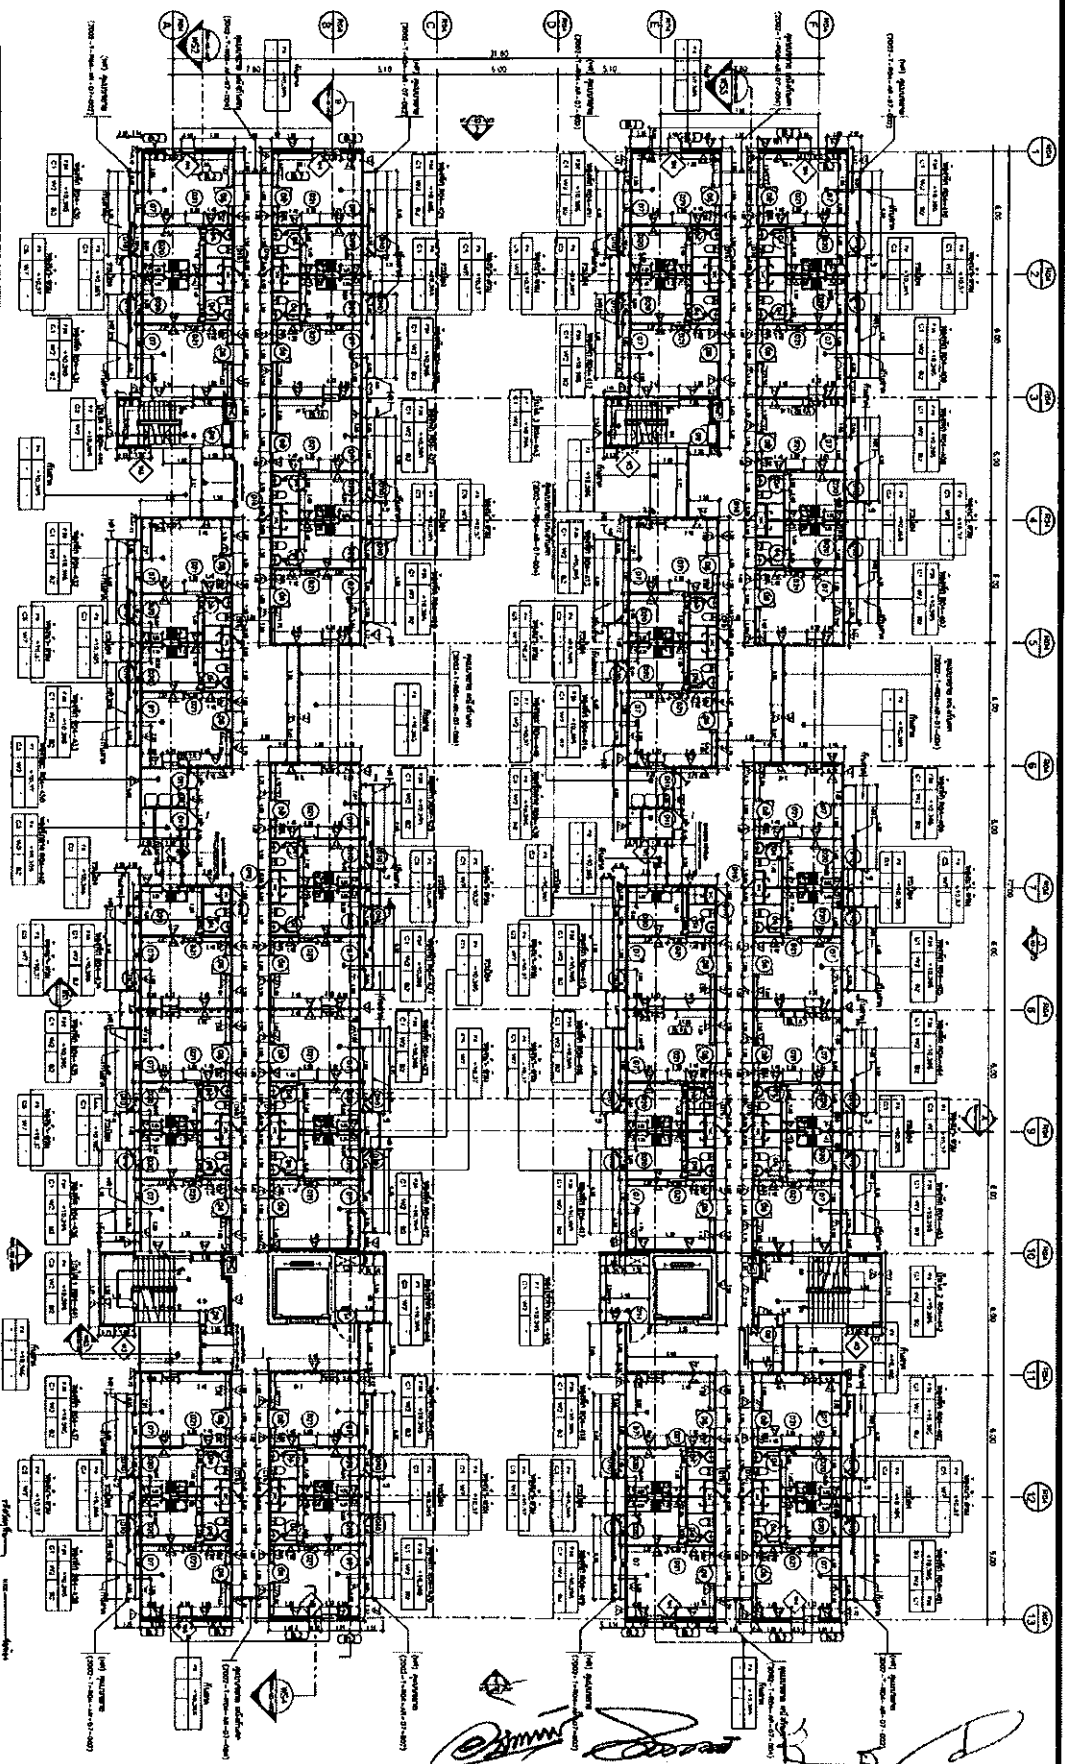




แบบแปลนอาคาร 4 ชั้น  
 21/09/2561  
 1:125

*Handwritten signatures and initials in blue ink.*





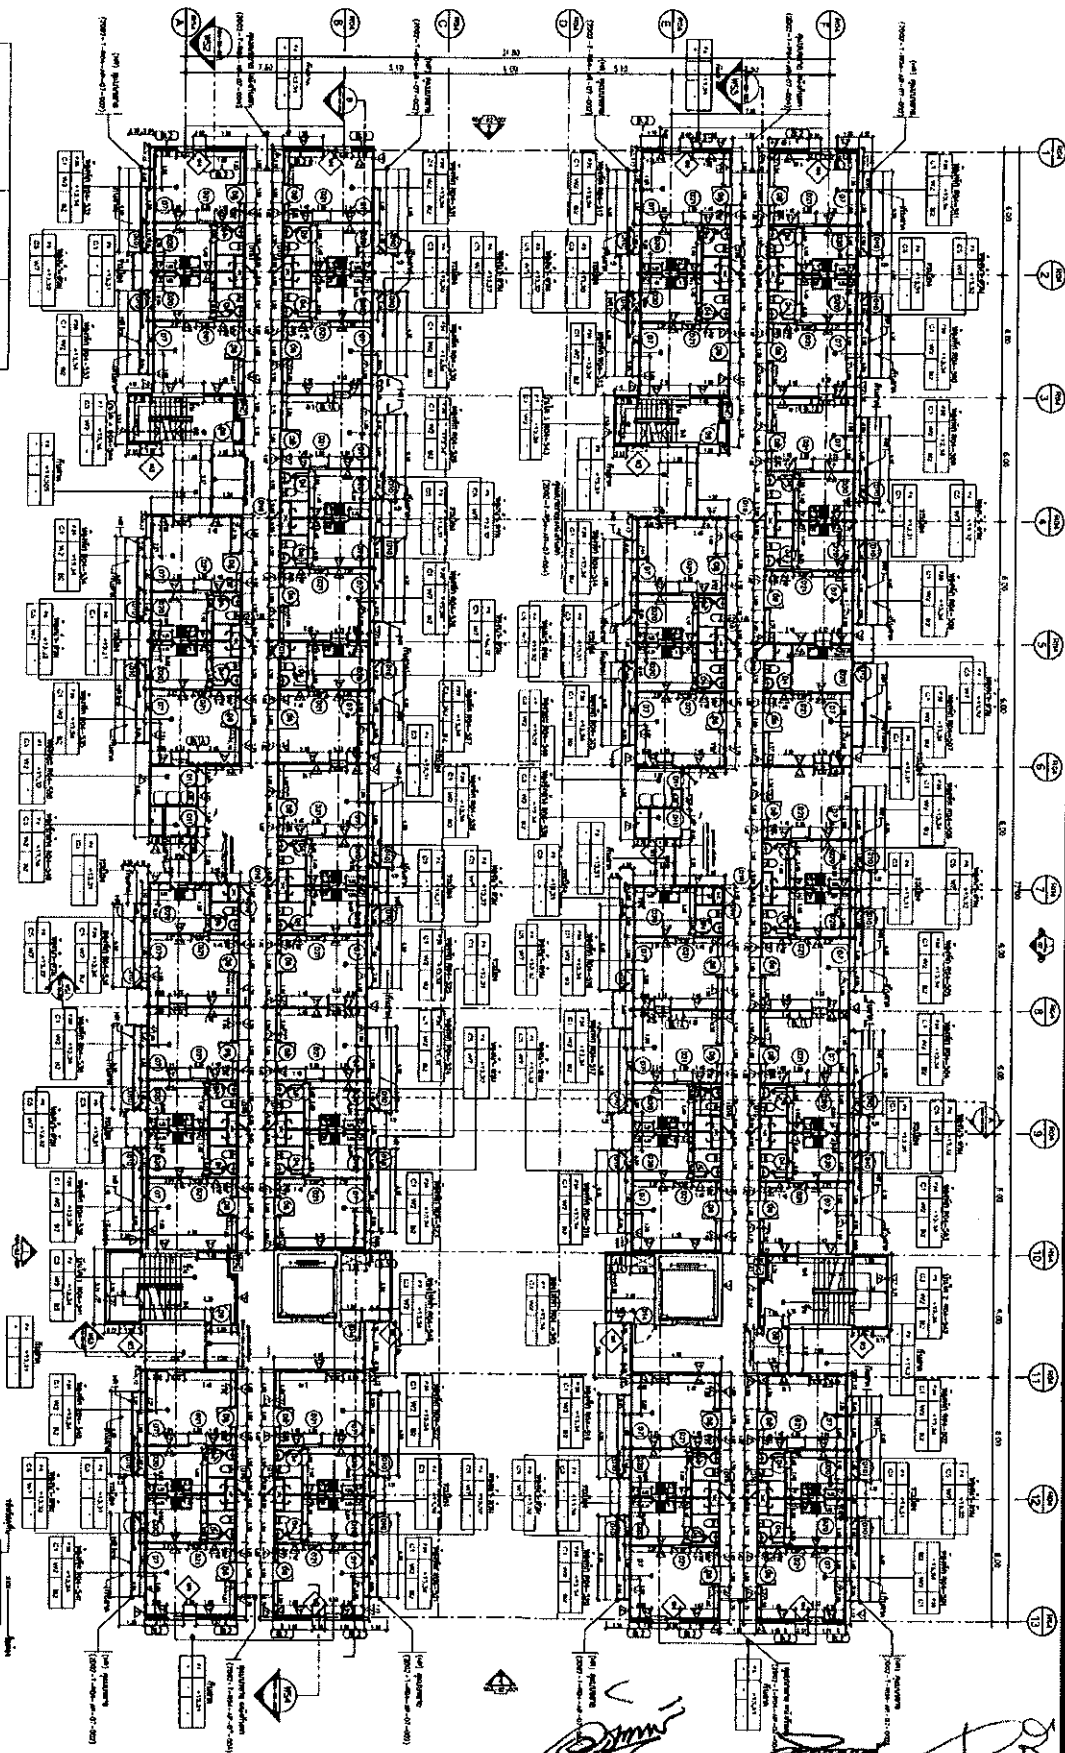

วันที่ 21/09/53  
 โรงงานทอผ้า 5  
 โรงงาน R04  
 1:125

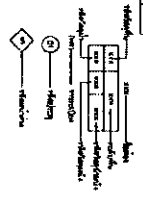

**AS-BUILT DRAWING**

NO.2027563


บริษัท อุตสาหกรรมทอผ้า จำกัด

1/1

AS-R04-AS-01-005

SEARCHED & INDEXED  
 DESIGN AND DRAWN  
 CHECKED & APPROVED

NEW FACTORY THAILAND  
 TORACCO MONOPOLY

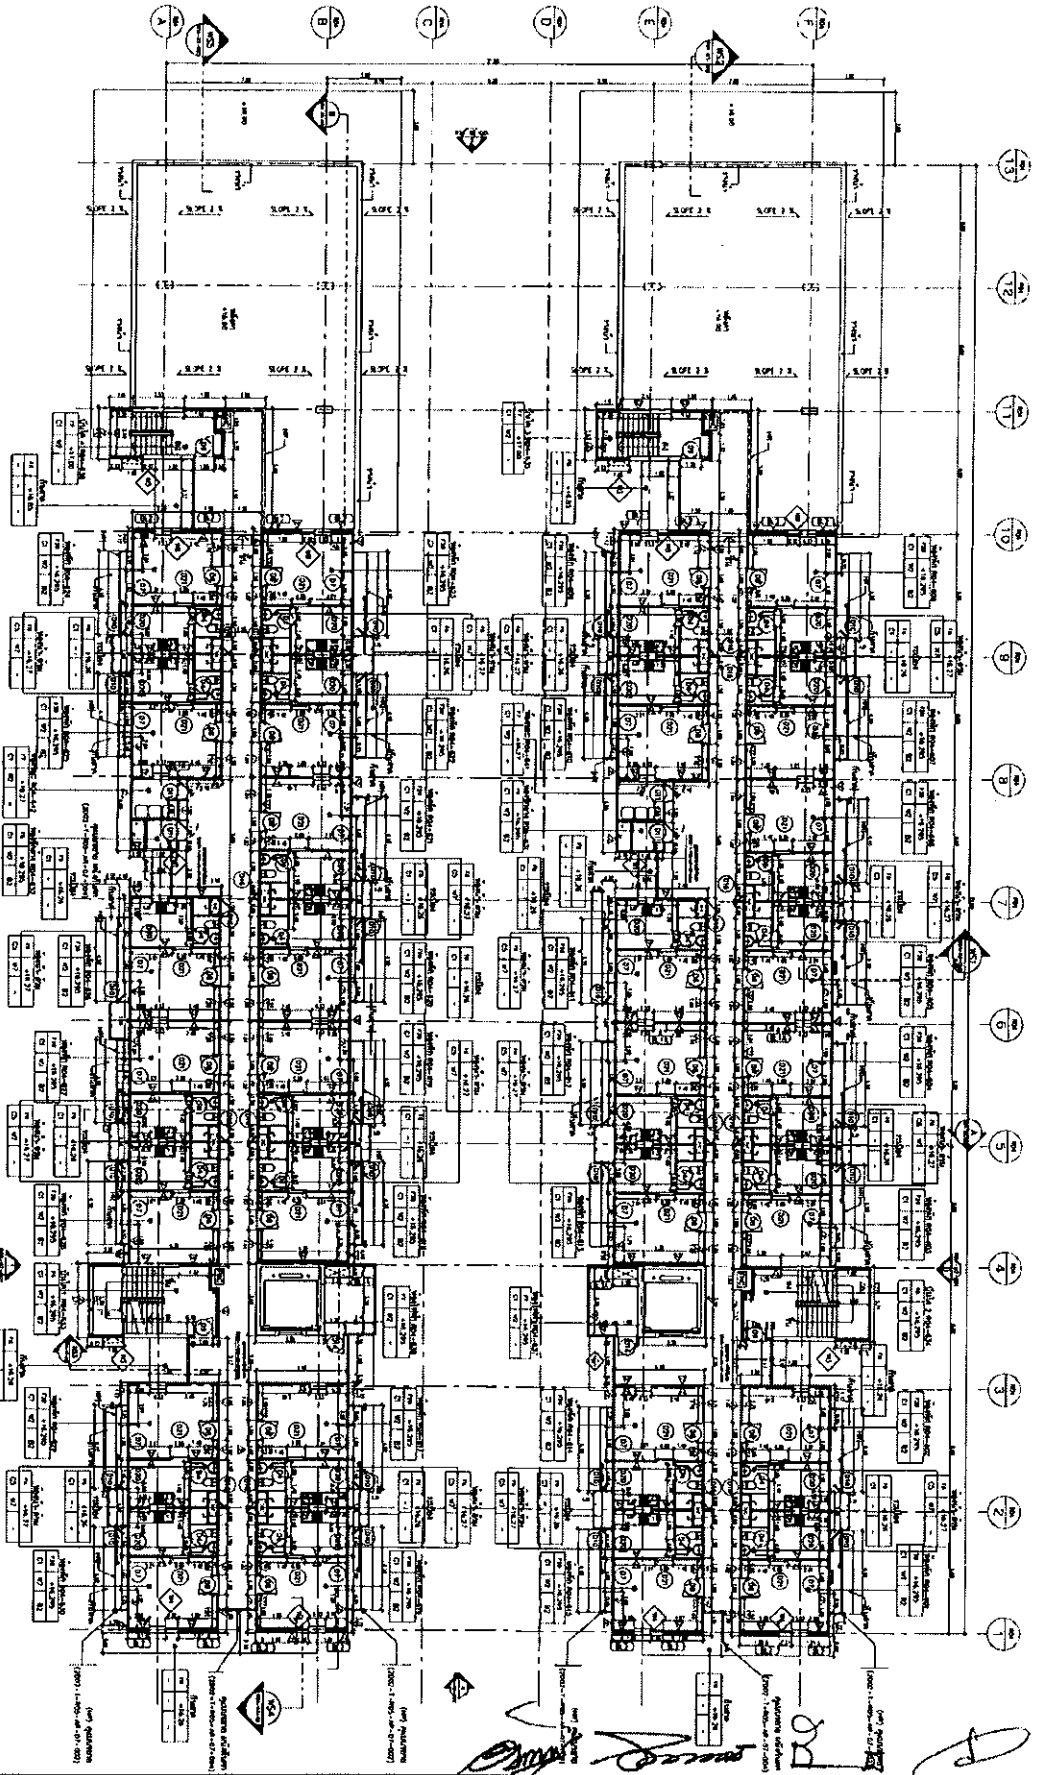


วันที่: 15/05/2014  
 1:125

AS-BUILT DRAWING  
 1:125



NEW FACTORY THAILAND  
 TORACCO MONOPOLY


AS-BUILT DRAWING

AS-R04-AR-01-006


AS-BUILT DRAWING

NO. 007/63

AS-BUILT DRAWING

วันที่: 15/05/2014

NO.	DATE	DESCRIPTION
1	15/05/2014	AS-BUILT DRAWING

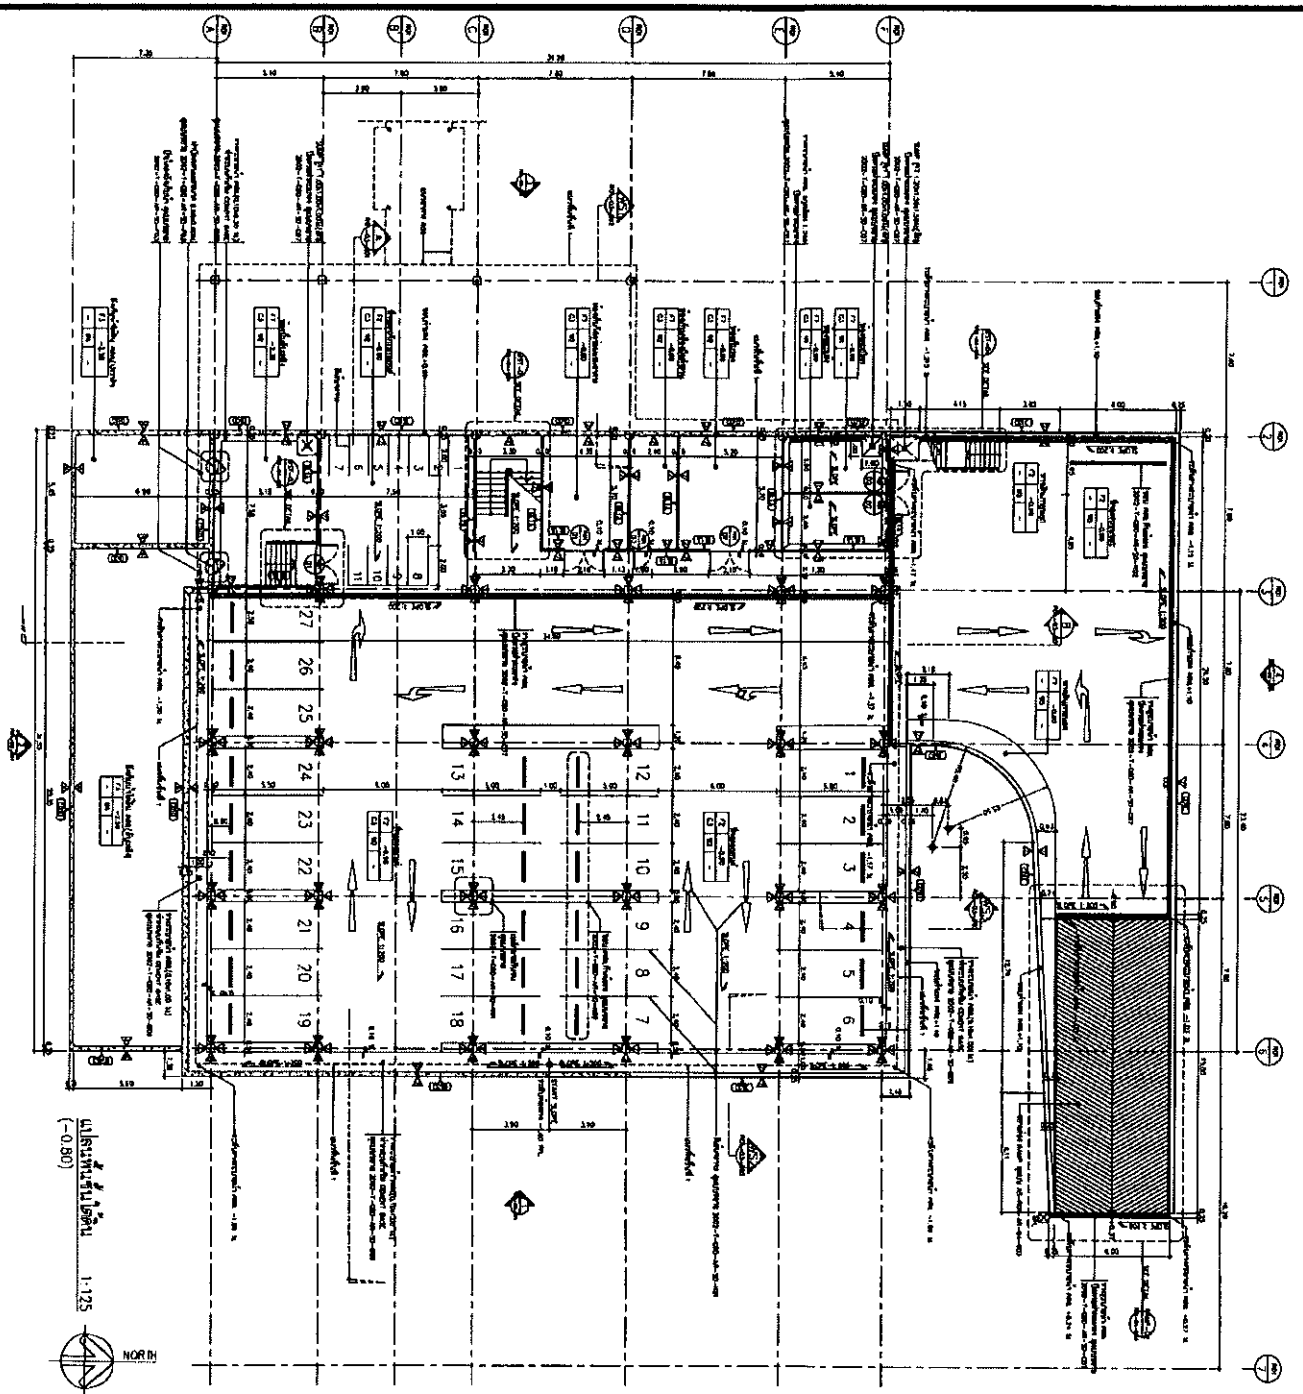


1:125


2024

		<b>AS-BUILT DRAWING</b>	
NO. 002/2024		45-R01-AR-01-001	



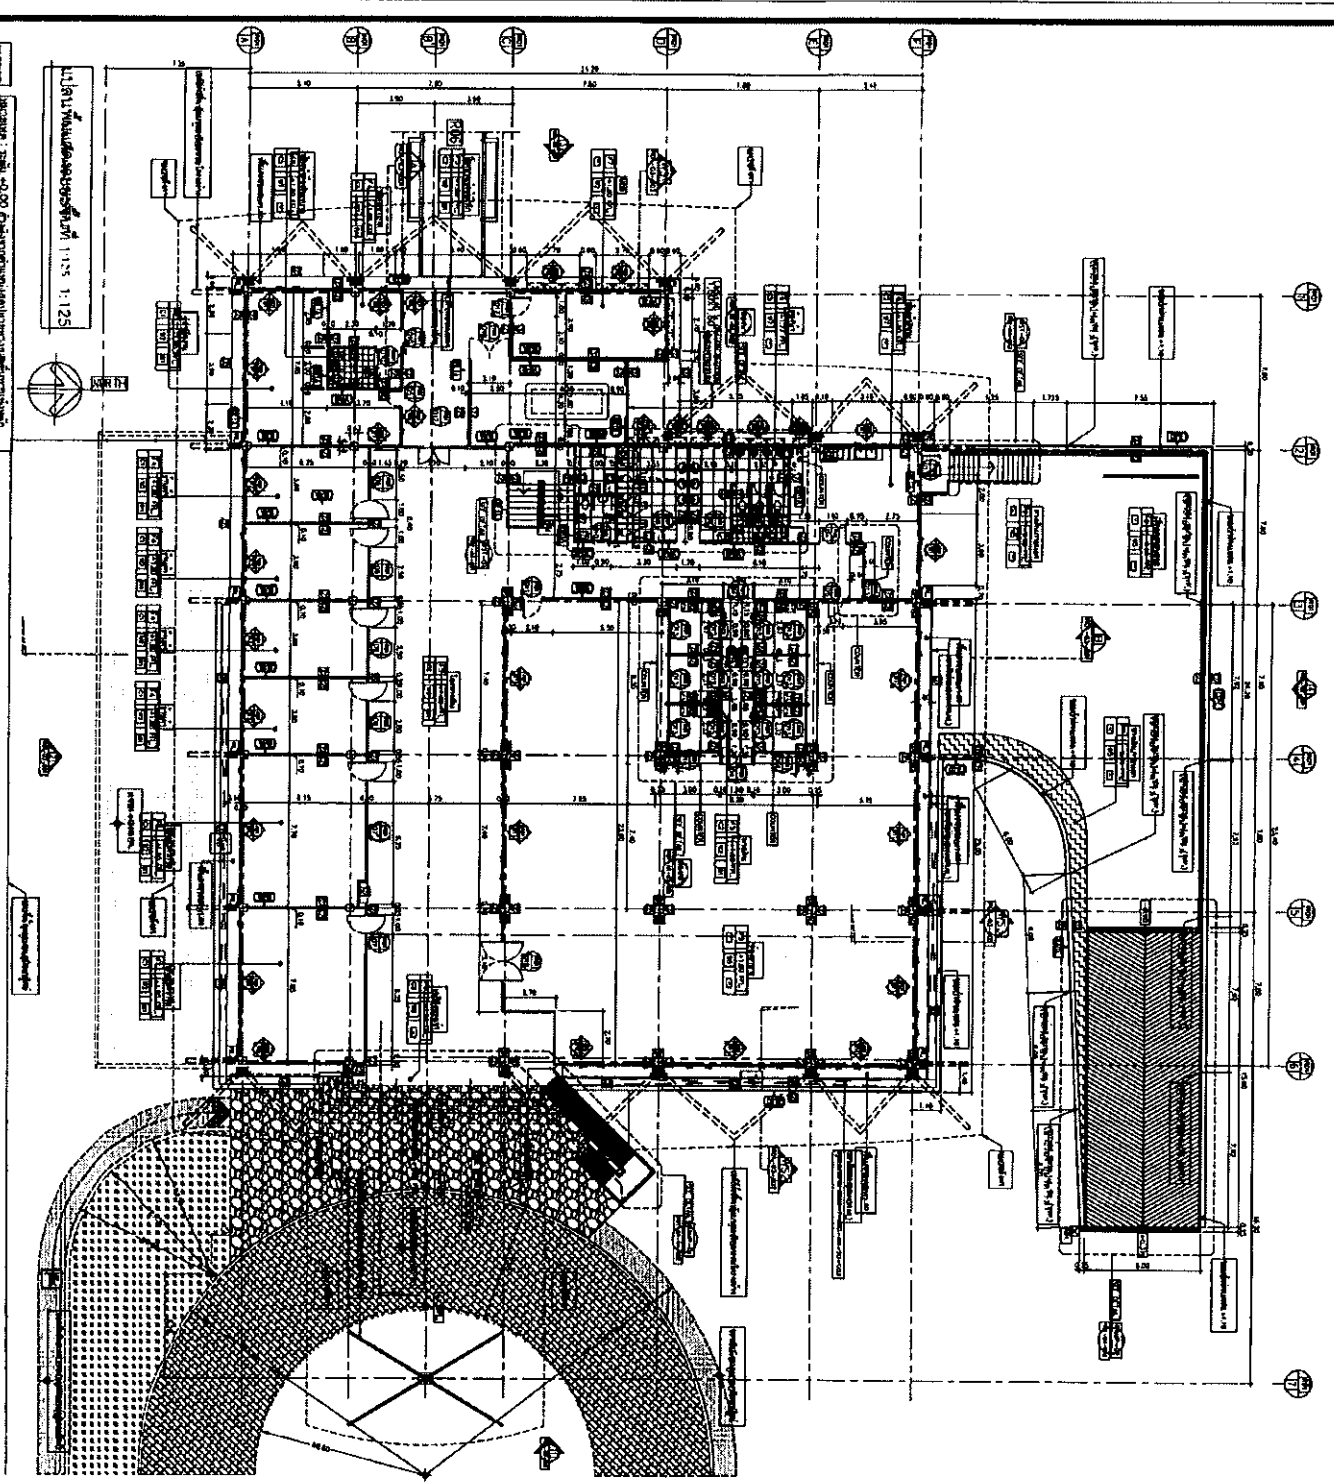


NO. 002890

NO. 002890


# AS-BUILT DRAWING


DESIGN NO. 110

DATE: 11/11/2015

SCALE: 1:125

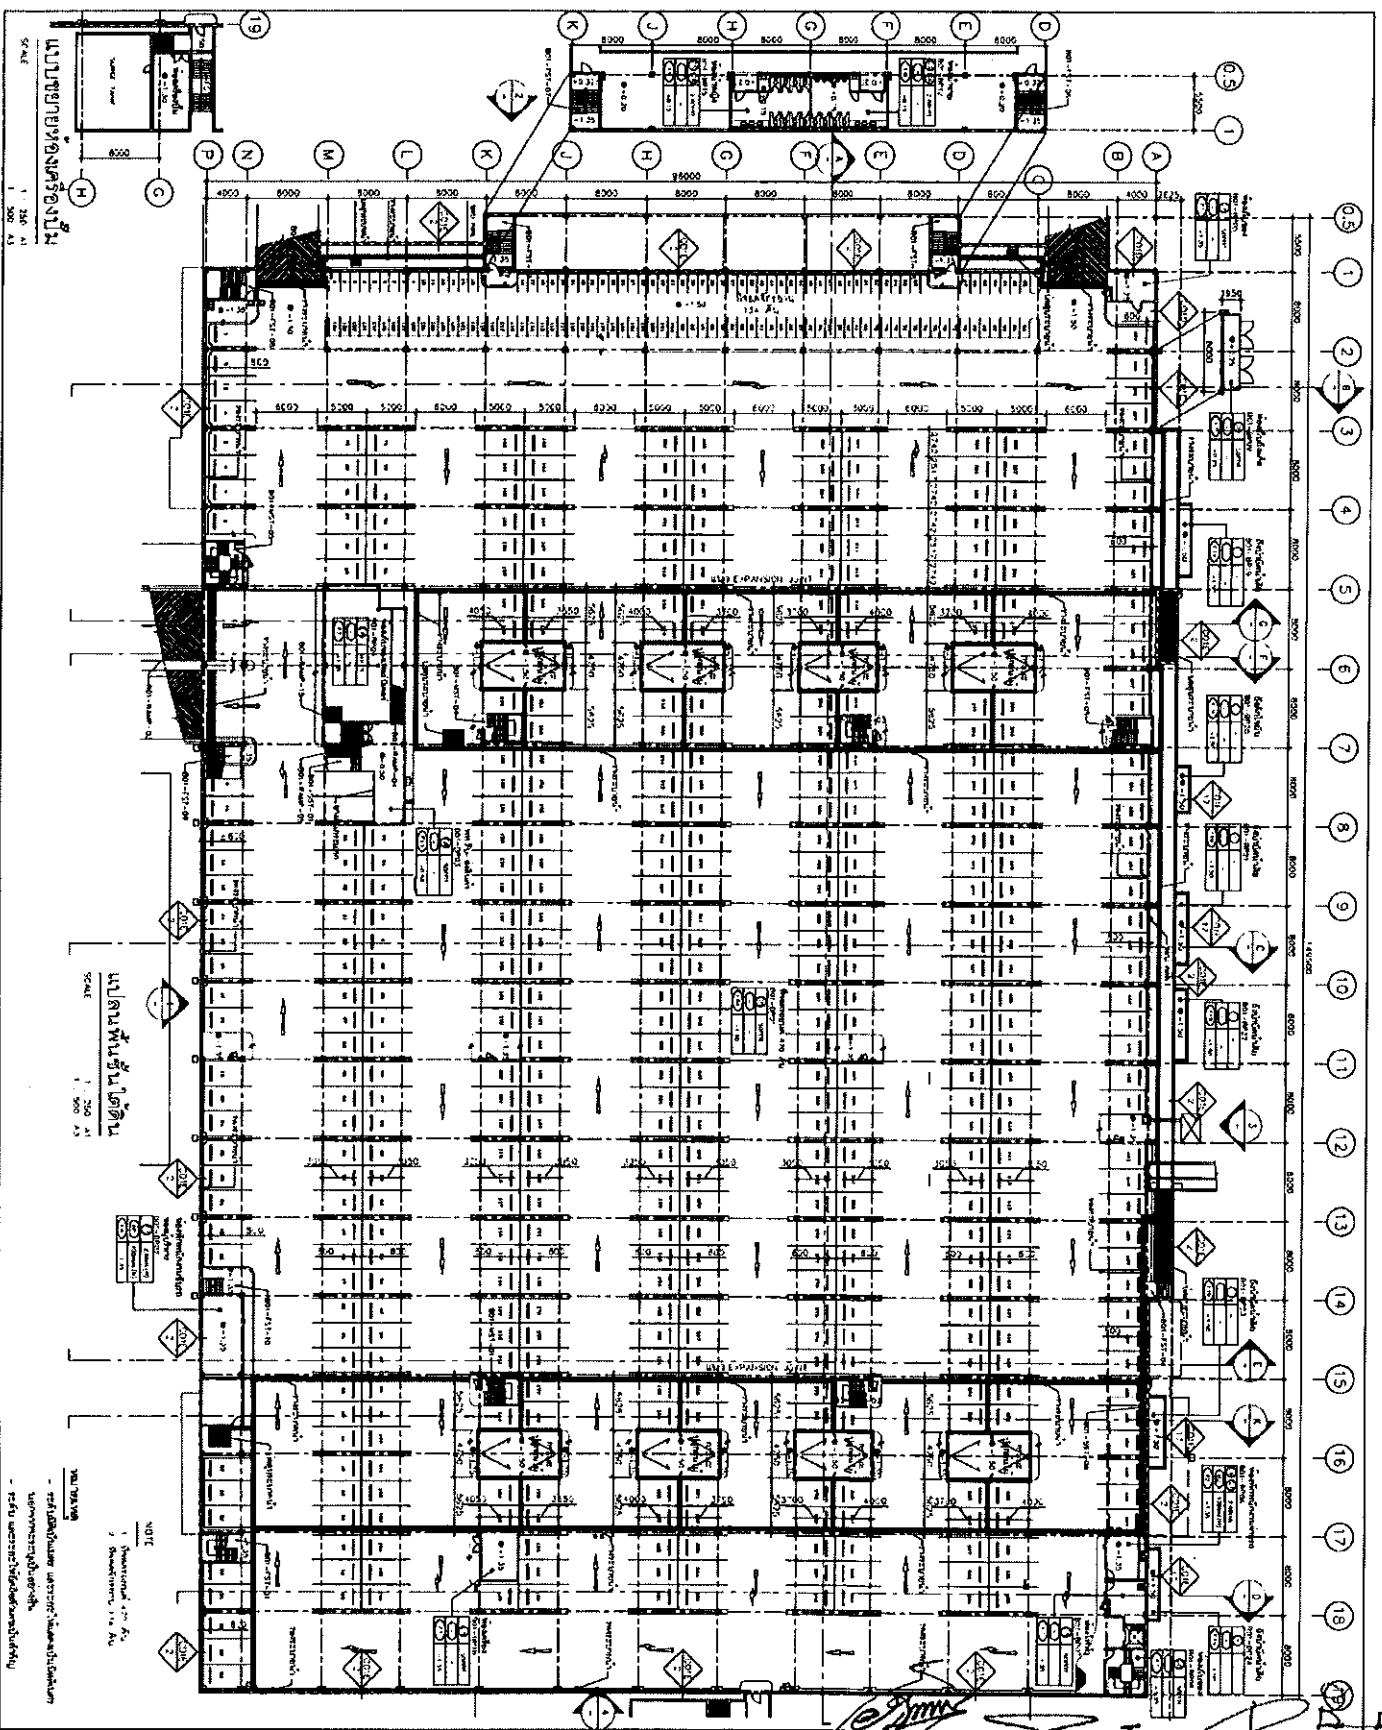











**AS-BUILT  
DRAWING**





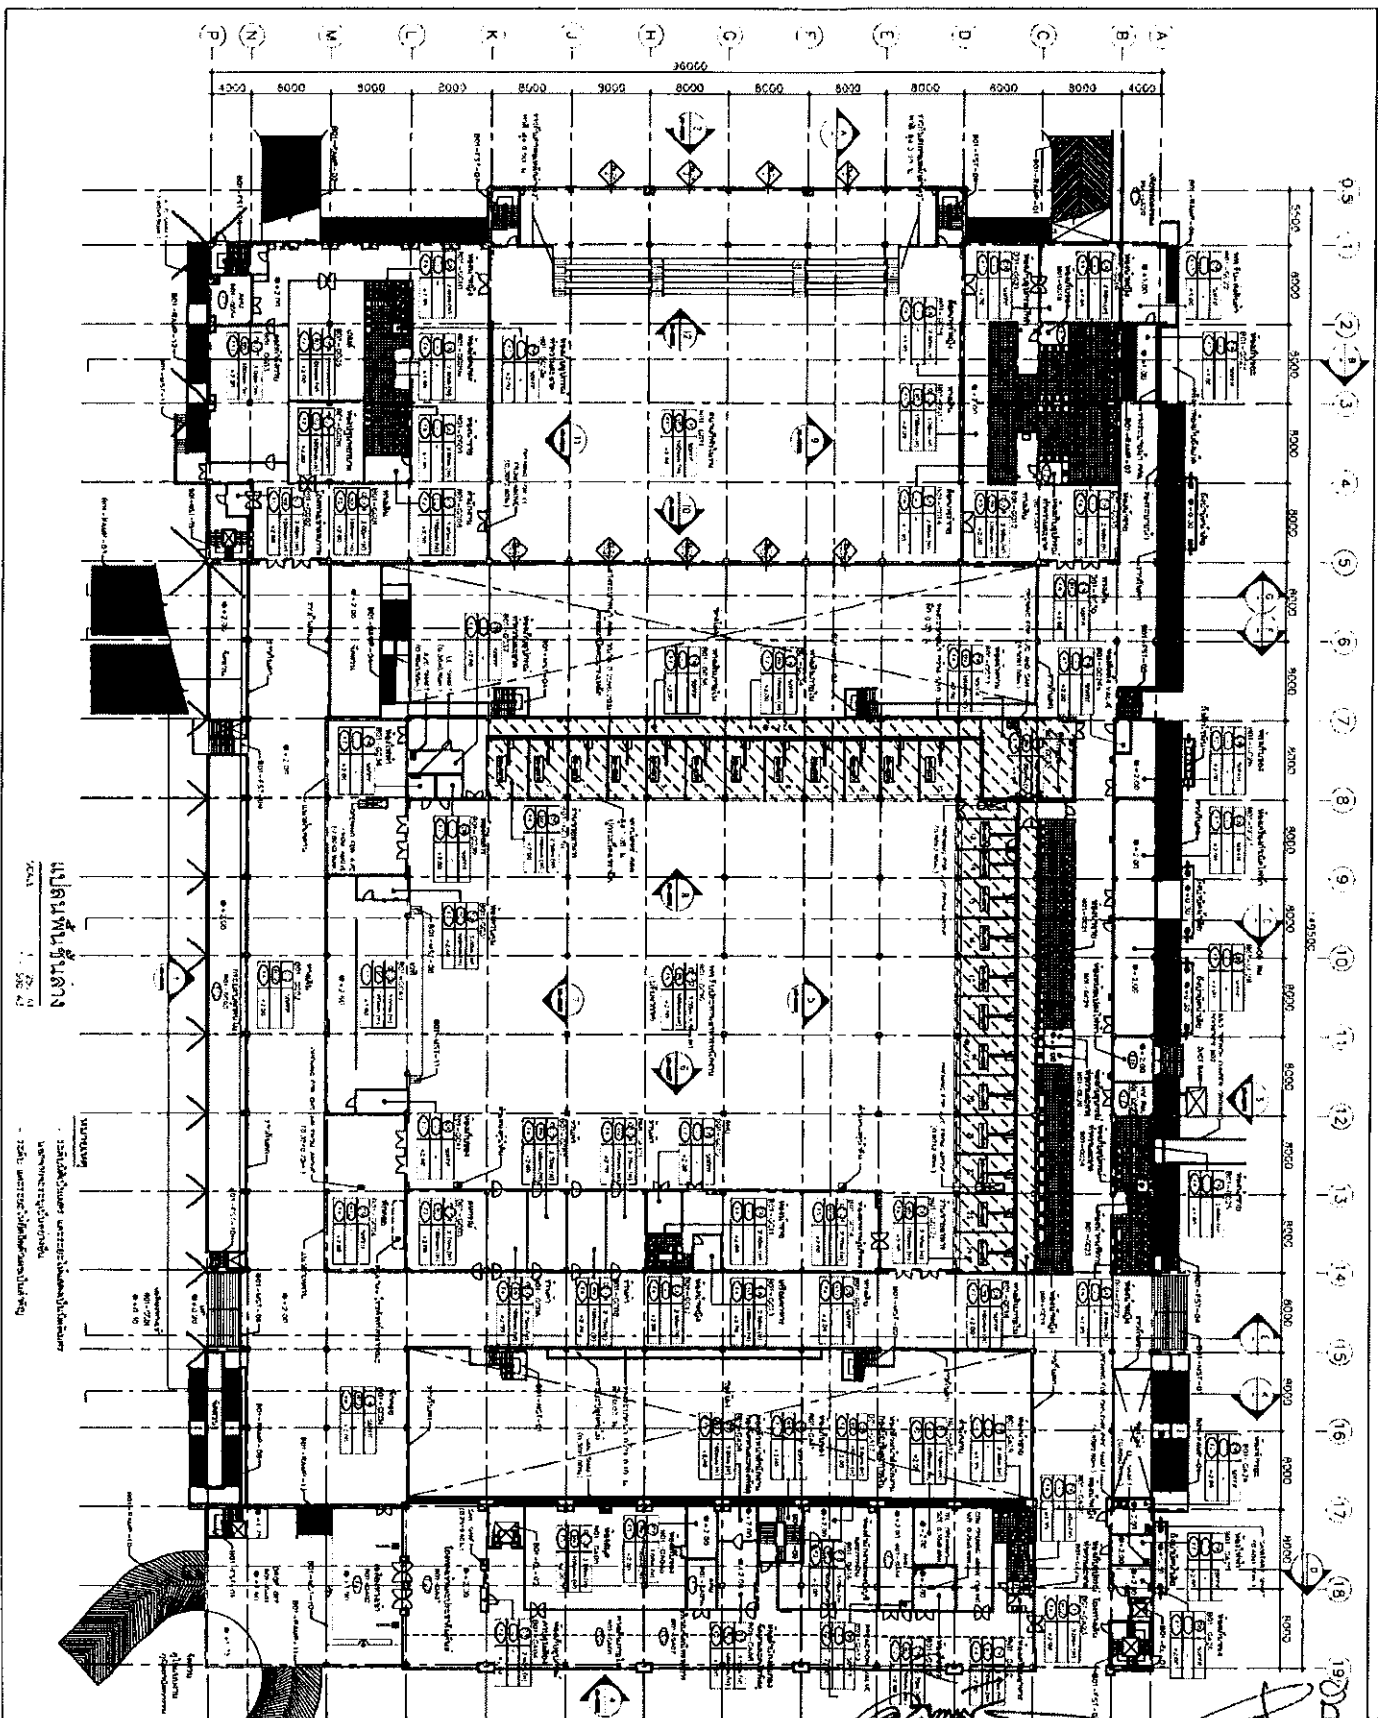










---	---	---	---	---

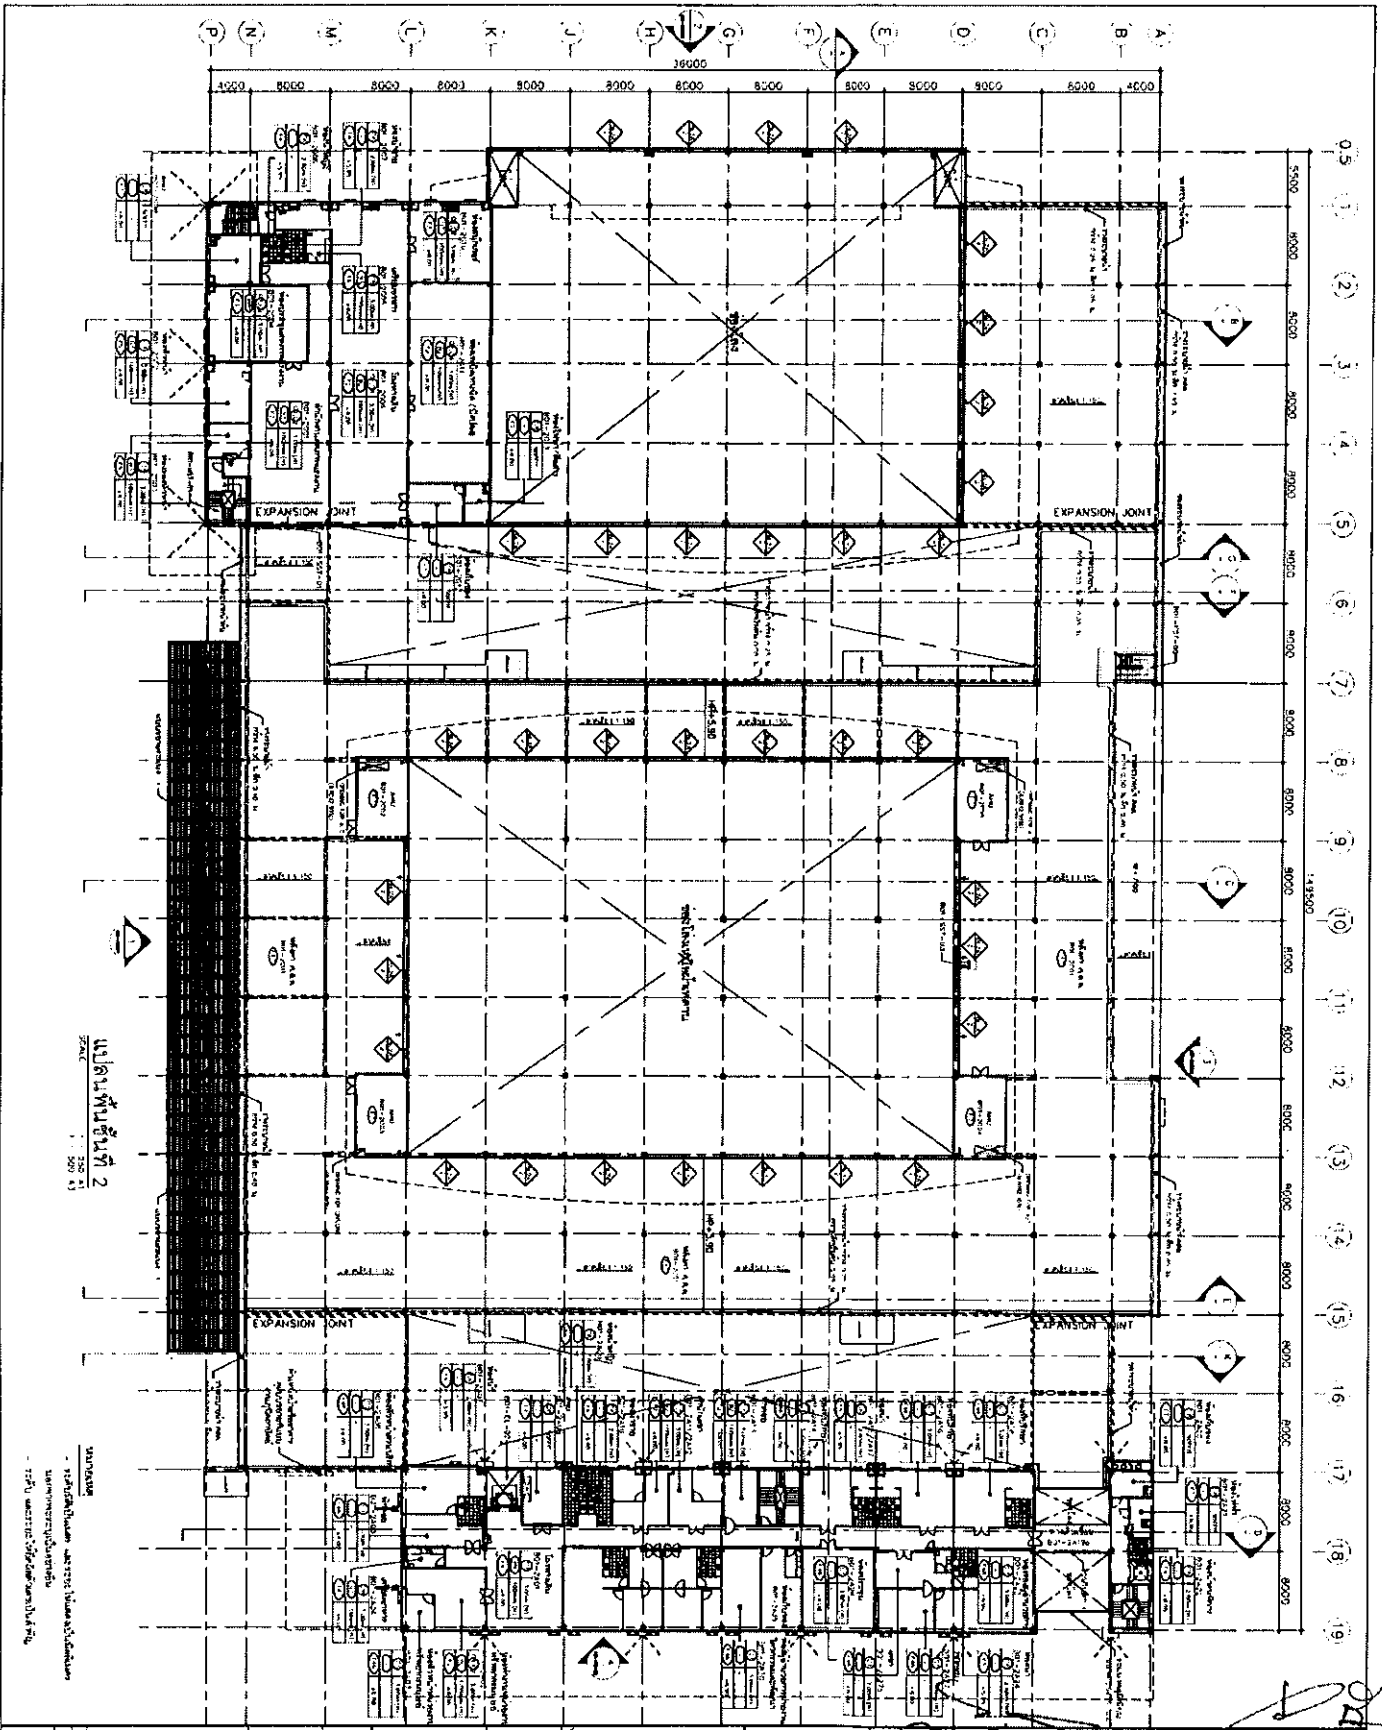

0.5 (1) (2) (3) (4) (5) (6) (7) (8) (9) (10) (11) (12) (13) (14) (15) (16) (17) (18) (19)

A B C D E F G H I J K L M N P

<p>Federal Consulting Engineers and Consultants</p>		<p>DESIGN 103 INTERNATIONAL</p>		<p>DESIGN 103 LTD.</p>		<p>DESIGN 103 (S) PTE LTD.</p>		<p>DESIGN 103 (M) PTE LTD.</p>	
<p>PROJECT NAME NEW FACTORY BUILDING PROJECTS, WISAPUKA</p>		<p>PROJECT NUMBER AS-TTU-B01-AR-01043</p>		<p>DATE 17/03/2011</p>		<p>SCALE 1:200</p>		<p>DRAWN BY AS-TTU-B01-AR-01043</p>	
AS-TTU-B01-AR-01043

17/03/2011

1:200

AS-TTU-B01-AR-01043

AS-TTU-B01-AR-01043

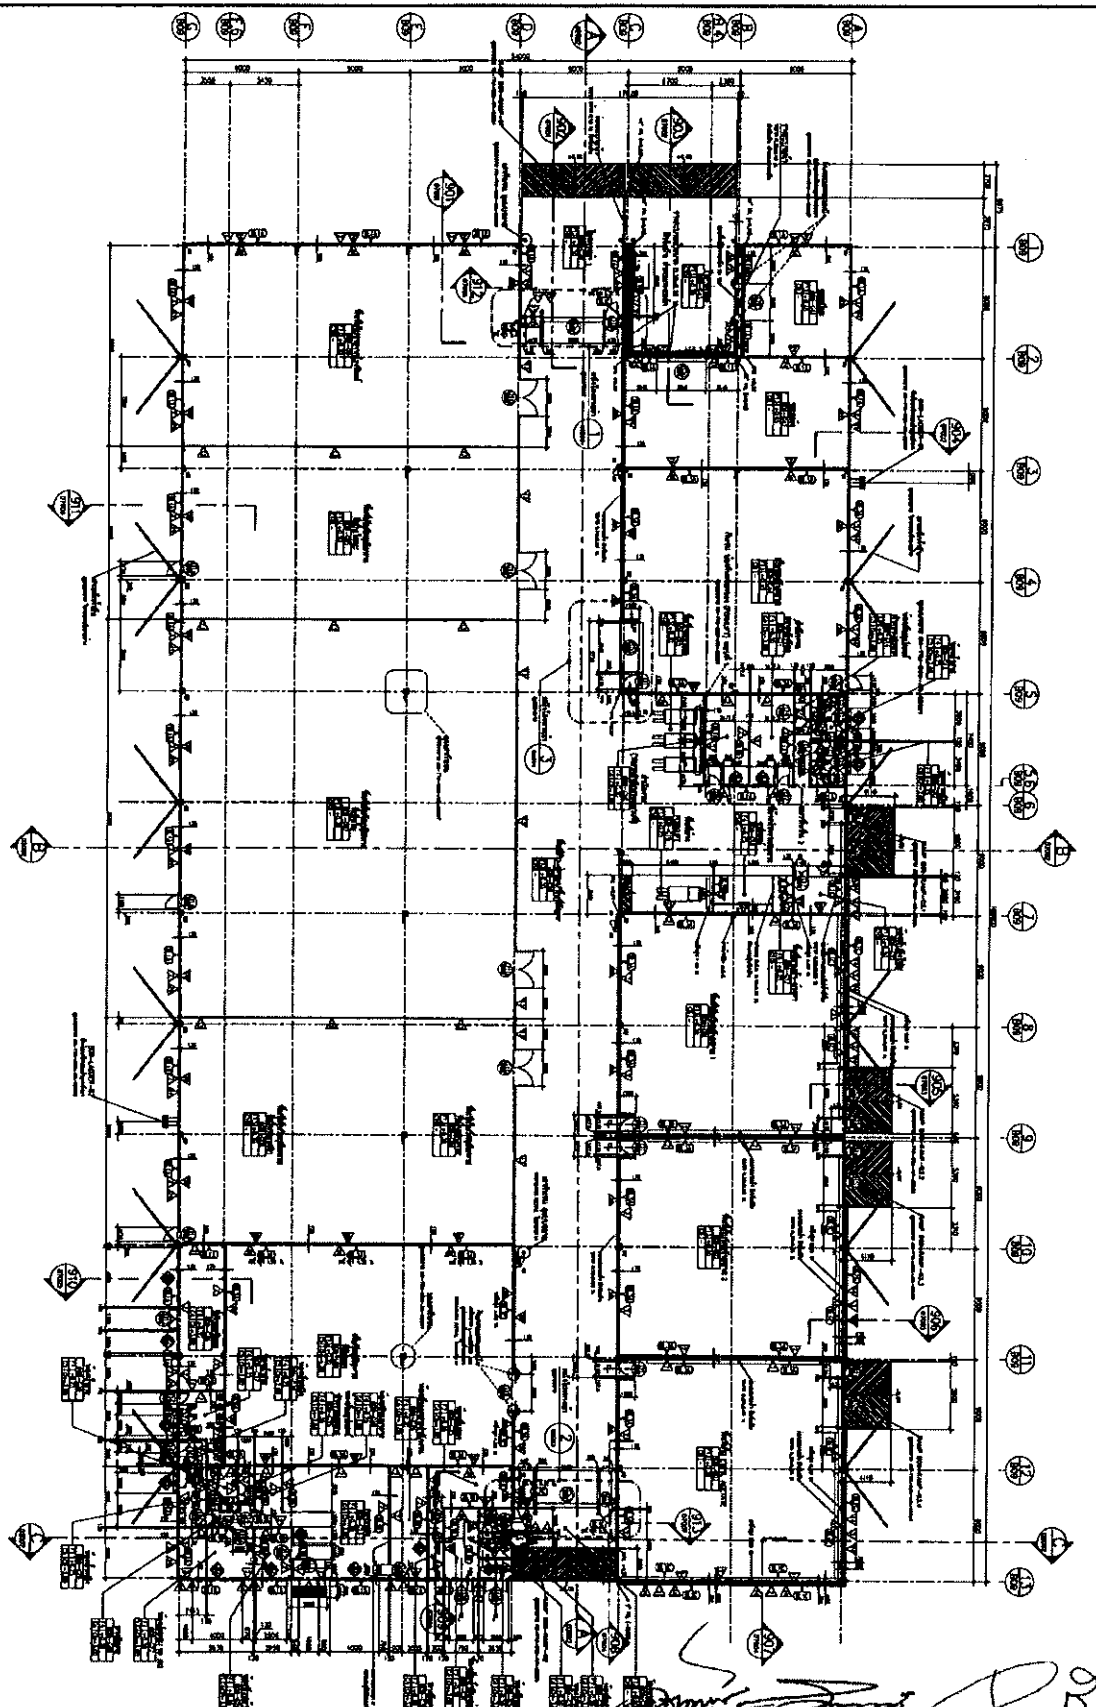




<p>PROJECT NO. 809</p>		<p>DATE 15/11/2011</p>		<p>SCALE 1:100</p>		<p>NO. 155/2554</p>		<p>DATE 15/11/2011</p>		<p>SCALE 1:100</p>					

ใบเสนอราคาจ้างด้วยวิธีประกวดราคาอิเล็กทรอนิกส์ (e-bidding)

เรียน .....

๑. ข้าพเจ้า.....สำนักงานใหญ่ ตั้งอยู่เลขที่  
.....ถนน.....ตำบล/แขวง.....  
อำเภอ/เขต.....จังหวัด.....โทรศัพท์.....  
โดย.....ผู้ลงนามข้างท้ายนี้ (ในกรณีผู้รับจ้างเป็นบุคคลธรรมดาให้ใช้ข้อความว่า  
ข้าพเจ้า.....อยู่บ้านเลขที่.....  
ถนน.....ตำบล/แขวง.....อำเภอ/เขต  
.....จังหวัด.....ผู้ถือบัตรประจำตัวประชาชน เลขที่  
.....โทรศัพท์.....) โดย.....ได้พิจารณาเงื่อนไข  
ต่างๆ ในเอกสารประกวดราคาอิเล็กทรอนิกส์ และเอกสารเพิ่มเติม (ถ้ามี) เลขที่.....โดยตลอด  
และยอมรับข้อกำหนดและเงื่อนไขนั้นแล้ว รวมทั้งรับรองว่า ข้าพเจ้าเป็นผู้มีคุณสมบัติครบถ้วน  
ตามที่กำหนดและไม่เป็นผู้ทำงานของหน่วยงานของรัฐ

๒. ข้าพเจ้าขอเสนอที่จะทำงานจ้าง.....ตามข้อกำหนดเงื่อนไขรายละเอียด  
แห่งเอกสารประกวดราคาอิเล็กทรอนิกส์ ตามราคาที่ได้ระบุไว้ในใบเสนอราคานี้ เป็นเงินทั้งสิ้น  
.....บาท (.....) ซึ่งได้รวมภาษีมูลค่าเพิ่มตลอดจนภาษีอากรอื่นๆ  
และค่าใช้จ่ายทั้งปวงไว้ด้วยแล้ว

๓. ข้าพเจ้าจะยื่นคำเสนอราคานี้เป็นระยะเวลา.....วัน ตั้งแต่วันยื่นข้อเสนอ  
และ.....<sup>๑</sup> อาจรับคำเสนอนี้ ณ เวลาใดก็ได้ก่อนที่จะครบกำหนดระยะเวลาดังกล่าว หรือระยะเวลา  
ที่ได้ยืดออกไปตามเหตุผลอันสมควรที่.....<sup>๑</sup> ร้องขอ

๔. ข้าพเจ้ารับรองว่าจะส่งมอบงานตามเงื่อนไขที่เอกสารประกวดราคาอิเล็กทรอนิกส์กำหนดไว้

๕. ในกรณีที่ข้าพเจ้าได้รับการพิจารณาให้เป็นผู้ชนะการประกวดราคาอิเล็กทรอนิกส์  
ข้าพเจ้ารับรองที่จะ

๕.๑ ทำสัญญาตามแบบสัญญาจ้างแนบท้ายเอกสารการประกวดราคาอิเล็กทรอนิกส์หรือ  
ตามที่สำนักงานอัยการสูงสุดได้แก้ไขเพิ่มเติมแล้ว กับ.....<sup>๑</sup> ภายใน.....วัน นับถัดจากวันที่  
ได้รับหนังสือให้ไปทำสัญญา

๕.๒ มอบหลักประกันการปฏิบัติตามสัญญา ตามที่ระบุไว้ในข้อ ๗ ของเอกสารการประกวดราคา  
อิเล็กทรอนิกส์ ให้แก่.....<sup>๑</sup> ขณะที่ได้ลงนามในสัญญาเป็นจำนวนร้อยละ.....ของราคาตามสัญญา  
ที่ได้ระบุไว้ในใบเสนอราคานี้ เพื่อเป็นหลักประกันการปฏิบัติตามสัญญาโดยถูกต้องและครบถ้วน

หากข้าพเจ้าไม่ปฏิบัติตามให้ครบถ้วนตามที่ระบุในข้อ ๕.๑ และ/หรือข้อ ๕.๒ ดังกล่าว  
ข้างต้น ข้าพเจ้ายอมชดใช้ค่าเสียหายใดๆ ที่อาจมีแก่.....<sup>๑</sup> และ.....<sup>๑</sup> มีสิทธิจะให้  
ผู้ยื่นข้อเสนอรายอื่นเป็นผู้ชนะการประกวดราคาอิเล็กทรอนิกส์ได้ หรือ.....<sup>๑</sup> อาจดำเนินการ  
จัดจ้างการประกวดราคาอิเล็กทรอนิกส์ใหม่ก็ได้

๖. ข้าพเจ้ายอมรับว่า.....<sup>๑</sup> ไม่มีความผูกพันที่จะรับคำเสนอนี้ หรือใบเสนอราคาใดๆ  
รวมทั้งไม่ต้องรับผิดชอบในค่าใช้จ่ายใดๆ อันอาจเกิดขึ้นในการที่ข้าพเจ้าได้เข้ายื่นข้อเสนอครั้งนี้

๗. เพื่อเป็นประกันในการปฏิบัติโดยถูกต้อง ตามที่ได้ทำความเข้าใจและผูกพันแห่งคำเสนอนี้ ข้าพเจ้าขอมอบ.....เพื่อเป็นหลักประกันการเสนอราคา เป็นจำนวนเงิน.....บาท (.....) มาพร้อมนี้

๘. ข้าพเจ้าได้ตรวจทานตัวเลขและตรวจสอบเอกสารต่างๆ ที่ได้ยื่นพร้อมใบเสนอราคานี้ โดยละเอียดแล้ว และเข้าใจดีว่า .....<sup>๑</sup> ไม่ต้องรับผิดชอบใดๆ ในความผิดพลาดหรือตกหล่น

๙. ใบเสนอราคานี้ ได้ยื่นเสนอโดยบริสุทธิ์ยุติธรรม และปราศจากกลฉ้อฉล หรือการสมรู้ร่วมคิดกัน โดยไม่ชอบด้วยกฎหมายกับบุคคลใดบุคคลหนึ่ง หรือหลายบุคคล หรือกับห้างหุ้นส่วน บริษัทใดๆ ที่ได้ยื่นข้อเสนอในคราวเดียวกัน

เสนอมา ณ วันที่..... เดือน..... พ.ศ. ....

ลงชื่อ .....

(.....)

ตำแหน่ง.....

หมายเหตุ

<sup>๑</sup> ให้ระบุชื่อย่อของหน่วยงานของรัฐที่ดำเนินการจัดจ้าง เช่น กรม หรือจังหวัด หรือที่ไอที เป็นต้น

เอกสารแนบนี้ไม่ต้องทำเพื่อเป็นใบเสนอราคา e-GP

แบบสัญญา  
สัญญาจ้างทำความสะอาดอาคาร

สัญญาเลขที่.....(๑).....

สัญญาฉบับนี้ทำขึ้น ณ .....

ตำบล/แขวง..... อำเภอ/เขต.....

จังหวัด..... เมื่อวันที่..... เดือน..... พ.ศ.....

ระหว่าง..... (๒).....

โดย..... (๓).....

ซึ่งต่อไปในสัญญานี้เรียกว่า “ผู้ว่าจ้าง” ฝ่ายหนึ่ง กับ..... (๔ ก).....

ซึ่งจดทะเบียนเป็นนิติบุคคล ณ .....

มีสำนักงานใหญ่อยู่เลขที่..... ถนน..... ตำบล/แขวง.....

อำเภอ/เขต..... จังหวัด..... โดย.....

ผู้มีอำนาจลงนามผูกพันนิติบุคคล ปรากฏตามหนังสือรับรองของสำนักทะเบียนหุ้นส่วนบริษัท.....

ลงวันที่..... เดือน..... พ.ศ..... (๕) (และหนังสือมอบอำนาจลงวันที่.....)

แนบท้ายสัญญานี้ (๖) (ในกรณีที่ผู้รับจ้างเป็นบุคคลธรรมดาให้ใช้ข้อความว่า กับ..... (๔ ข).....

อยู่บ้านเลขที่..... ถนน..... ตำบล/แขวง..... อำเภอ/เขต..... จังหวัด.....

ผู้ถือบัตรประจำตัวประชาชนเลขที่..... ดังปรากฏตามสำเนาบัตรประจำตัวประชาชนแนบท้ายสัญญานี้)

ซึ่งต่อไปในสัญญานี้เรียกว่า “ผู้รับจ้าง” อีกฝ่ายหนึ่ง

คู่สัญญาได้ตกลงกันมีข้อความดังต่อไปนี้

ข้อ ๑. ข้อตกลงว่าจ้าง

๑.๑ ผู้ว่าจ้างตกลงจ้างและผู้รับจ้างตกลงรับจ้างทำความสะอาดพื้นที่ภายในอาคาร..... (๗)..... ตั้งอยู่ที่..... ตำบล/แขวง..... อำเภอ/เขต.....

จังหวัด..... โดยมีรายละเอียดและเงื่อนไขตามที่ระบุไว้ในเอกสารแนบท้ายสัญญาผนวก ๑

และผู้รับจ้างจะต้องปฏิบัติให้ถูกต้องครบถ้วนตามสัญญารวมทั้งเอกสารแนบท้ายสัญญา โดยมีกำหนดเวลา

..... (๘)..... (.....) เดือน ตั้งแต่วันที่..... เดือน..... พ.ศ..... ถึงวันที่..... เดือน..... พ.ศ.....

เป็นราคาค่าจ้างทั้งสิ้น.....บาท (.....) ซึ่งรวมภาษีมูลค่าเพิ่มจำนวน.....บาท

(.....) ตลอดจนภาษีอากรอื่นๆ และค่าใช้จ่ายทั้งปวงแล้ว

๑.๒ ผู้รับจ้างตกลงรับจ้างทำงานตามข้อ ๑.๑ โดยต้องจัดหาพนักงานที่มีความประพฤติดี มีมารยาท มีสุขภาพดี มีความสามารถปฏิบัติงานด้วยความเรียบร้อย ใช้เครื่องมือเครื่องใช้และวัสดุอุปกรณ์ทำความสะอาดชนิดดี โดยผู้รับจ้างเป็นผู้ออกค่าใช้จ่ายเองทั้งสิ้น เพื่อประกอบการรับจ้างตามสัญญานี้ด้วยความประณีตเรียบร้อยจนสิ้นสุดอายุสัญญา ยกเว้นการใช้น้ำและไฟฟ้า ซึ่งผู้ว่าจ้างยินยอมให้ใช้พอสมควรแก่การปฏิบัติงานตามข้อ ๑.๑ รวมทั้งให้ใช้สถานที่เพื่อเก็บเครื่องมือ เครื่องใช้และวัสดุอุปกรณ์ต่างๆ ในการทำความสะอาด โดยผู้ว่าจ้างเป็นผู้จัดหาสถานที่ให้ซึ่งผู้รับจ้างต้องจัดให้มีกุญแจปิดสถานที่เก็บเครื่องมือเครื่องใช้และวัสดุอุปกรณ์ดังกล่าวและต้องรับผิดชอบเครื่องมือเครื่องใช้และวัสดุอุปกรณ์ที่นำไปเก็บไว้ในสถานที่ดังกล่าวด้วยตนเอง

**ข้อ ๒. เอกสารอันเป็นส่วนหนึ่งของสัญญา**

เอกสารแนบท้ายสัญญาดังต่อไปนี้ให้ถือเป็นส่วนหนึ่งของสัญญานี้

๒.๑ ผวนก ๑ .....(รายละเอียดและเงื่อนไขการจ้าง จำนวน.....(.....) หน้า  
ทำความเข้าใจสถานะพื้นที่ภายในอาคาร).....

๒.๒ ผวนก ๒ .....(ใบเสนอราคา)..... จำนวน.....(.....) หน้า

..... ฯลฯ.....

ความใดในเอกสารแนบท้ายสัญญาที่ขัดหรือแย้งกับข้อความในสัญญานี้ ให้ใช้ข้อความในสัญญานี้บังคับ และในกรณีที่เอกสารแนบท้ายสัญญาขัดแย้งกันเอง ผู้รับจ้างจะต้องปฏิบัติตามคำวินิจฉัยของผู้ว่าจ้าง คำวินิจฉัยของผู้ว่าจ้างให้ถือเป็นที่สุด และผู้รับจ้างไม่มีสิทธิเรียกร้องราคา ค่าเสียหาย หรือค่าใช้จ่ายใดๆ เพิ่มเติมจากผู้ว่าจ้างทั้งสิ้น

ถ้าสิ่งใดหรือการอันใดอันหนึ่งที่มีได้ระบุไว้ในรายละเอียดแนบท้ายสัญญานี้ แต่เป็นการอันจำเป็นต้องทำเพื่อให้งานแล้วเสร็จบริบูรณ์ถูกต้องตามวัตถุประสงค์แห่งสัญญานี้ ผู้รับจ้างต้องจัดทำกรณนั้นๆ ให้โดยไม่คิดเอาค่าตอบแทนเพิ่มเติมอีกแต่อย่างใด

**ข้อ ๓. หลักประกันการปฏิบัติตามสัญญา**

ในขณะที่ทำสัญญานี้ผู้รับจ้างได้นำหลักประกันเป็น.....(๙).....  
เป็นจำนวน.....บาท (.....) ซึ่งเท่ากับร้อยละ.....(๑๐).....

(.....) ของราคาจ้าง มามอบให้แก่ผู้ว่าจ้างเพื่อเป็นหลักประกันการปฏิบัติตามสัญญานี้

(๑๑) กรณีผู้รับจ้างใช้หนังสือค้ำประกันมาเป็นหลักประกันการปฏิบัติตามสัญญา หนังสือค้ำประกันดังกล่าวจะต้องออกโดยธนาคารที่ประกอบกิจการในประเทศไทย หรือโดยบริษัทเงินทุนหรือบริษัทเงินทุนหลักทรัพย์ที่ได้รับอนุญาตให้ประกอบกิจการเงินทุนเพื่อการพาณิชย์และประกอบธุรกิจค้ำประกันตามประกาศของธนาคารแห่งประเทศไทย ตามรายชื่อบริษัทเงินทุนที่ธนาคารแห่งประเทศไทยแจ้งเวียนให้ทราบตามแบบที่คณะกรรมการนโยบายการจัดซื้อจัดจ้างและการบริหารพัสดุภาครัฐกำหนด—หรืออาจเป็นหนังสือค้ำประกันอิเล็กทรอนิกส์ตามวิธีการที่กรมบัญชีกลางกำหนดก็ได้ และจะต้องมีอายุการค้ำประกันตลอดไปจนกว่าผู้รับจ้างพ้นข้อผูกพันตามสัญญานี้

หลักประกันที่ผู้รับจ้างนำมาให้ตามวรรคหนึ่งจะต้องมีอายุครอบคลุมความรับผิดชอบทั้งหมดของผู้รับจ้างตลอดอายุสัญญา ถ้าหลักประกันที่ผู้รับจ้างนำมามอบให้ดังกล่าวลดลงหรือเสื่อมค่าลง หรือมีอายุไม่ครอบคลุมถึงความรับผิดชอบของผู้รับจ้างตลอดอายุสัญญา ไม่ว่าจะด้วยเหตุใดๆ ก็ตาม ผู้รับจ้างต้องหาหลักประกันใหม่หรือหลักประกันเพิ่มเติมให้มีจำนวนครบถ้วนตามวรรคหนึ่งมามอบให้แก่ผู้ว่าจ้างภายใน.....(.....) วัน นับถัดจากวันที่ได้รับแจ้งเป็นหนังสือจากผู้ว่าจ้าง

หลักประกันที่ผู้รับจ้างนำมามอบไว้ตามข้อนี้ ผู้ว่าจ้างจะคืนให้ผู้รับจ้างโดยไม่มีดอกเบี้ยเมื่อผู้รับจ้างพ้นจากความรับผิดชอบและข้อผูกพันทั้งปวงตามสัญญานี้แล้ว

**ข้อ ๔. การจ่ายเงิน**

ผู้ว่าจ้างตกลงชำระค่าจ้างเป็นรายงวด งวดละหนึ่งเดือน รวมทั้งหมด.....(.....) งวด  
ในอัตรางวดละ.....บาท (.....) ซึ่งรวมภาษีมูลค่าเพิ่มตลอดจนภาษีอากรอื่นๆ  
และค่าใช้จ่ายทั้งปวงแล้ว โดยผู้ว่าจ้างจะชำระค่าจ้างให้ผู้รับจ้างหลังจากผู้รับจ้างได้ทำงานเสร็จเรียบร้อย  
และผู้ว่าจ้างหรือผู้แทนของผู้ว่าจ้างได้ตรวจรับมอบงานที่ส่งมอบในแต่ละงวดเรียบร้อยแล้ว

ในกรณีที่รัฐบาลประกาศเปลี่ยนแปลงกำหนดอัตราค่าจ้างแรงงานขั้นต่ำ ภายหลังจากสัญญาที่มีผลใช้บังคับ ผู้รับจ้างมีสิทธิร้องขอเพิ่มอัตราค่าจ้างเฉพาะค่าแรงของพนักงานของผู้รับจ้าง ตามอัตราส่วนต่างของค่าจ้างขั้นต่ำที่รัฐบาลกำหนดเพิ่มขึ้น ซึ่งผู้ว่าจ้างจะพิจารณาด้วยเหตุผลที่สมควรและเป็นธรรม หากผู้ว่าจ้างไม่สามารถตกลงตามที่ร้องขอเพราะเหตุขัดข้องด้านงบประมาณหรือเพราะเหตุอื่นใด ผู้รับจ้างมีสิทธิบอกลีกสัญญา ในกรณีนี้ผู้รับจ้างจะไม่เรียกร้องค่าเสียหายหรือค่าชดเชยใดๆ ทั้งสิ้น

(๑๒) การจ่ายเงินตามเงื่อนไขแห่งสัญญานี้ ผู้ว่าจ้างจะโอนเงินเข้าบัญชีเงินฝากธนาคารของผู้รับจ้าง ชื่อธนาคาร.....สาขา..... ชื่อบัญชี..... เลขที่บัญชี..... ทั้งนี้ ผู้รับจ้างตกลงเป็นผู้รับภาระเงินค่าธรรมเนียมหรือค่าบริการอื่นใดเกี่ยวกับการโอนรวมทั้งค่าใช้จ่ายอื่นใด (ถ้ามี) ที่ธนาคารเรียกเก็บ และยินยอมให้มีการหักเงินดังกล่าวจากจำนวนเงินโอนในงวดนั้นๆ (ความในวรรคนี้ใช้สำหรับกรณีที่หน่วยงานของรัฐจะจ่ายเงินตรงให้แก่ผู้รับจ้าง (ระบบ Direct Payment) โดยการโอนเงินเข้าบัญชีเงินฝากธนาคารของผู้รับจ้าง ตามแนวทางที่กระทรวงการคลังหรือหน่วยงานของรัฐเจ้าของงบประมาณเป็นผู้กำหนด)

#### ข้อ ๕. หน้าที่และความรับผิดชอบของผู้รับจ้าง

๕.๑ ผู้รับจ้างต้องแจ้งรายชื่อ ที่อยู่ปัจจุบัน และนำส่งภาพถ่ายบัตรประจำตัวประชาชนของผู้ควบคุมงานและพนักงานที่มาทำงานจ้างทั้งหมดทุกคนตามสัญญาให้แก่ผู้ว่าจ้างในวันทำสัญญานี้ หากมีการเปลี่ยนแปลงก็ต้องแจ้งให้ผู้ว่าจ้างทราบก่อนมาทำงานทุกครั้งและในระหว่างที่ปฏิบัติงานจะต้องติดป้ายชื่อตามที่ผู้ว่าจ้างออกให้

ผู้รับจ้างจะส่งพนักงานตามรายชื่อที่แจ้งให้ผู้ว่าจ้างทราบล่วงหน้ามาทำความสะอาดและปฏิบัติงานตามสัญญา รวมถึงรายละเอียดและเงื่อนไขตามที่กำหนดไว้ในเอกสารแนบท้ายสัญญาผนวก .....

๕.๒ ในกรณีที่ผู้ว่าจ้างหรือผู้แทนของผู้ว่าจ้างได้แจ้งให้ผู้รับจ้างเปลี่ยนตัวพนักงานหรือเปลี่ยนเครื่องมือเครื่องใช้หรือวัสดุอุปกรณ์ รวมทั้งน้ำยาทำความสะอาดและน้ำยาอื่นใดสำหรับการทำงานจ้างตามสัญญานี้ ผู้รับจ้างต้องปฏิบัติตามโดยเร็วโดยไม่ชักช้าใดๆ ทั้งสิ้น

๕.๓ กำหนดเวลาทำงานให้เป็นไปตามที่ระบุในรายละเอียดและเงื่อนไขที่กำหนดไว้ในเอกสารแนบท้ายสัญญาผนวก ..... ส่วนการทำความสะอาดเป็นรายเดือน ให้นำระยะเวลาแรกตั้งแต่วันที่กำหนดให้เริ่มลงมือทำงานดังกล่าวเป็นต้นไป และให้นำระยะเวลาต่อๆ ไปตั้งแต่วันที่สิ้นสุดท้ายแห่งระยะเวลาก่อนนั้น โดยให้นำวันหยุดทำการและวันหยุดประจำสัปดาห์รวมด้วย

๕.๔ ผู้รับจ้างต้องควบคุมดูแลให้พนักงานของผู้รับจ้างปฏิบัติงานจ้างให้สะอาดเรียบร้อย และถูกต้องครบถ้วนตามสัญญาตลอดเวลาที่ปฏิบัติงานตามสัญญา หากปรากฏว่าพนักงานของผู้รับจ้างปฏิบัติงานไม่เรียบร้อย หรือมีความประพฤติหรือมีสุขภาพไม่เหมาะสมที่จะทำงานตามสัญญานี้ ผู้รับจ้างยินยอมเปลี่ยนพนักงานให้ใหม่ หรือแก้ไขอุปสรรคข้อขัดข้องของการปฏิบัติงานจ้างตามที่ผู้ว่าจ้างได้แจ้งให้ทราบ

๕.๕ ในกรณีที่พนักงานของผู้รับจ้างไม่มาปฏิบัติงาน หรือมาปฏิบัติงานไม่ครบจำนวนตามที่กำหนดไว้ หรือมาแต่ไม่ปฏิบัติงานตามรายละเอียดและเงื่อนไขแนบท้ายสัญญา คู่สัญญาทั้งสองฝ่ายตกลงให้เป็นไปตามข้อกำหนดดังต่อไปนี้

๕.๕.๑ ถ้าไม่มีพนักงานของผู้รับจ้างมาปฏิบัติงาน หรือมาปฏิบัติงานไม่ครบจำนวน หรือมาแต่ไม่ปฏิบัติงานในวันใด ผู้รับจ้างยอมให้ผู้ว่าจ้างหักเงินค่าจ้างที่จะได้รับตามอัตราค่าจ้างขั้นต่ำต่อคนต่อวันที่ใช้บังคับในเขต.....(๑๓).....ในวันนั้น และยินยอมให้ผู้ว่าจ้างปรับเป็นจำนวนเงินวันละ.....(๑๔).....บาท (.....) นับตั้งแต่วันที่ไม่มีพนักงานมาปฏิบัติงานหรือมาปฏิบัติงานไม่ครบจำนวน หรือมาแต่ไม่ปฏิบัติงานเป็นต้นไป จนกว่าจะมีพนักงานมาปฏิบัติงานครบจำนวน



๕.๕.๒ ถ้าไม่มีพนักงานของผู้รับจ้างมาปฏิบัติงาน หรือมาไม่ครบจำนวน หรือมาแต่ไม่ปฏิบัติงานตามรายละเอียดและเงื่อนไขแนบท้ายสัญญา ๓ (สาม) วันติดต่อกัน นอกจากผู้รับจ้างจะต้องรับผิดชอบตามข้อ ๕.๕.๑ แล้ว เมื่อผู้ว่าจ้างได้แจ้งให้ผู้รับจ้างทราบแล้ว ผู้รับจ้างยังไม่ดำเนินการแก้ไข หรือจัดส่งพนักงานมาปฏิบัติงานให้ถูกต้องครบถ้วนตามสัญญาภายใน.....(.....) วัน ผู้ว่าจ้างมีสิทธิบอกเลิกสัญญาได้ การที่ผู้ว่าจ้างไม่บอกเลิกสัญญาตามความในข้อ ๕.๕.๒ นั้นไม่เป็นเหตุให้ผู้รับจ้างพ้นจากความรับผิดชอบตามสัญญานี้

๕.๖ ในการทำงานจ้าง ถ้าเกิดความเสียหายใดๆ ไม่ว่าจะเกิดขึ้นแก่บุคลากรของผู้ว่าจ้าง หรือบุคคลภายนอก หรือก่อให้เกิดความชำรุดบกพร่องเสียหายหรือการสูญหายแก่ทรัพย์สินของผู้ว่าจ้างหรือของบุคลากรของผู้ว่าจ้างหรือของบุคคลภายนอก อันเป็นผลสืบเนื่องมาจากการกระทำหรือละเว้นการกระทำของผู้รับจ้าง พนักงาน หรือบุคลากรของผู้รับจ้าง ผู้รับจ้างต้องรับผิดชอบใช้ค่าเสียหายให้แก่ผู้ว่าจ้างหรือบุคลากรของผู้ว่าจ้างหรือบุคคลภายนอก ตามจำนวนที่เสียหายจริง ภายในระยะเวลาที่ผู้ว่าจ้างกำหนด

๕.๗ ในกรณีที่ผู้รับจ้างหรือพนักงานของผู้รับจ้างทำงานจ้างบกพร่องโดยทำไว้ไม่สะอาด หรือไม่เรียบร้อย หรือใช้เครื่องมือเครื่องใช้และวัสดุอุปกรณ์หรือน้ำยาที่ไม่มีคุณภาพตามมาตรฐานหรือคุณภาพไม่ดี หรือทำไม่ถูกต้องตามสัญญาข้อใดข้อหนึ่ง เว้นแต่กรณีตามข้อ ๕.๕ เมื่อผู้ว่าจ้างหรือผู้แทนของผู้ว่าจ้างแจ้งให้ผู้รับจ้างทราบแล้ว ผู้รับจ้างจะต้องรีบแก้ไขงานที่บกพร่องให้เรียบร้อยโดยเร็ว โดยไม่คิดค่าจ้าง ค่าวัสดุ อุปกรณ์ ค่าแรงงานหรือค่าใช้จ่ายอื่นใดจากผู้ว่าจ้างอีก ถ้าผู้รับจ้างไม่ดำเนินการแก้ไขภายใน.....(.....) วัน นับถัดจากวันที่ได้รับแจ้งจากผู้ว่าจ้างหรือผู้แทนของผู้ว่าจ้าง ผู้ว่าจ้างมีสิทธิบอกเลิกสัญญาและเรียกค่าเสียหายจากผู้รับจ้างทั้งหมดโดยสิ้นเชิง

ในกรณีที่ผู้รับจ้างกระทำผิดสัญญาดังกล่าวตามข้อ ๕.๗ วรรคหนึ่ง และผู้ว่าจ้างยังมิใช่สิทธิบอกเลิกสัญญา ผู้รับจ้างยอมให้ผู้ว่าจ้างดำเนินการดังนี้

(๑) ระวังการจ่ายค่าจ้างทั้งหมดหรือแต่บางส่วนตามที่ผู้ว่าจ้างเห็นสมควร

(๒) ปรับเป็นรายวัน ในอัตราวันละ.....(๑๕).....บาท (.....)

ตั้งแต่วันที่ผู้รับจ้างผิดสัญญาจนถึงวันที่ผู้รับจ้างได้แก้ไขงานที่บกพร่องให้เรียบร้อยตามสัญญา หรือจนถึงวันที่บอกเลิกสัญญา

(๓) ให้บุคคลอื่นทำงานแทนผู้รับจ้าง โดยผู้รับจ้างต้องรับผิดชอบค่าใช้จ่ายที่ผู้ว่าจ้างต้องเสียไปทั้งหมดโดยสิ้นเชิง

(๔) เรียกค่าเสียหายใดๆ อันพึงมี

#### ข้อ ๖. การจ้างช่วง

ผู้รับจ้างต้องไม่เอางานทั้งหมดหรือแต่บางส่วนแห่งสัญญานี้ไปจ้างช่วงอีกทอดหนึ่ง เว้นแต่การจ้างช่วงแต่บางส่วนจะได้รับความยินยอมเป็นหนังสือจากผู้ว่าจ้างก่อน การที่ผู้ว่าจ้างได้อนุญาตให้จ้างช่วงงานแต่บางส่วนดังกล่าวนี้ ไม่เป็นเหตุให้ผู้รับจ้างหลุดพ้นจากความรับผิดชอบหรือพันธหน้าที่ตามสัญญานี้ และผู้รับจ้างยังต้องรับผิดชอบในความผิดและความประมาทเลินเล่อของผู้รับจ้างช่วง หรือตัวแทน พนักงาน หรือลูกจ้างของผู้รับจ้างช่วงนั้นทุกประการ

กรณีผู้รับจ้างไปจ้างช่วงโดยฝ่าฝืนตามความในวรรคหนึ่ง ผู้รับจ้างต้องชำระค่าปรับให้แก่ผู้ว่าจ้างในอัตราร้อยละ.....(๑๖).....(.....) ของวงเงินของงานที่จ้างช่วงตามสัญญา ทั้งนี้ ไม่ตัดสิทธิผู้ว่าจ้างในการบอกเลิกสัญญา

**ข้อ ๗. การควบคุมงานของผู้รับจ้าง**

๗.๑ ผู้รับจ้างต้องจัดให้มีผู้ควบคุมงานจำนวน.....(.....) คน เพื่อควบคุมการทำงานให้เป็นไปตามสัญญา และเพื่อเป็นตัวแทนในการประสานงานกับผู้ว่าจ้าง คำสั่งใดๆ หรือหนังสือแจ้งเรื่องใดๆ อันเกี่ยวข้องกับสัญญานี้ที่ผู้ว่าจ้างได้แจ้งแก่ผู้ควบคุมงานนั้นให้ถือว่าได้แจ้งแก่ผู้รับจ้างแล้วโดยชอบ

ในกรณีที่ผู้ว่าจ้างขอให้ผู้รับจ้างเปลี่ยนตัวผู้ควบคุมงาน ผู้รับจ้างยินยอมเปลี่ยนตัวให้ทันที โดยจะไม่เรียกร้องค่าใช้จ่ายหรือค่าเสียหายใดๆ จากผู้ว่าจ้าง ถ้าผู้รับจ้างจะเปลี่ยนตัวผู้ควบคุมงาน ต้องแจ้งชื่อผู้นั้นให้ผู้ว่าจ้างทราบล่วงหน้าเป็นหนังสือทุกครั้งด้วย

๗.๒ ในกรณีที่เกิดปัญหาแรงงานของผู้รับจ้าง ผู้รับจ้างจะยกเหตุที่มีปัญหาแรงงานมาเป็นเหตุสุดวิสัยหรือมาเป็นข้ออ้างที่จะเปลี่ยนแปลง แก้ไข หรือไม่ปฏิบัติตามสัญญาข้อใดข้อหนึ่งมิได้

**ข้อ ๘. การตรวจงานจ้าง**

ในเวลาที่ผู้รับจ้างเตรียมการหรือกำลังทำงานจ้างตามสัญญานี้อยู่ คณะกรรมการตรวจรับพัสดุ หรือผู้แทนที่ผู้ว่าจ้างแต่งตั้งมีสิทธิเข้าไปตรวจการจ้างได้ตลอดเวลา ผู้รับจ้าง ผู้ควบคุมงานและพนักงานของผู้รับจ้างต้องให้ความร่วมมืออำนวยความสะดวกและช่วยเหลือตามสมควร

การที่มีคณะกรรมการตรวจรับพัสดุหรือผู้แทน หากทำให้ผู้รับจ้างพ้นจากความรับผิดชอบตามสัญญาข้อใดข้อหนึ่งไม่

**ข้อ ๙. การแก้ไขเปลี่ยนแปลงงาน และต่อสัญญาจ้างในกรณีจำเป็น**

๙.๑ ผู้ว่าจ้างมีสิทธิที่จะทำการแก้ไข เพิ่มเติม หรือลดงานจากรายละเอียดและเงื่อนไขแนบท้ายสัญญาได้ทุกกรณี โดยไม่ต้องเลิกสัญญานี้ การดำเนินการดังกล่าวต้องทำความตกลงกันใหม่เป็นหนังสือ และถ้าจะต้องเพิ่มหรือลดเงินค่าจ้างตามสัญญานี้ คู่สัญญาทั้งสองฝ่ายจะได้ตกลงกัน ณ บัดนั้น รวมถึงกำหนดเรื่องหลักประกันตามข้อ ๓ ด้วย

(๑๗) ๙.๒ ในกรณีที่ครบกำหนดสัญญานี้แล้ว หากผู้ว่าจ้างมีความจำเป็นต้องจ้างผู้รับจ้างให้ปฏิบัติหน้าที่ตามสัญญาต่อไป ผู้รับจ้างตกลงปฏิบัติตามสัญญาจ้างต่อไปอีกมีกำหนดไม่เกิน.....(.....) เดือน ในอัตราค่าจ้างและเงื่อนไขเดิม โดยผู้ว่าจ้างจะต้องแจ้งให้ผู้รับจ้างทราบล่วงหน้าไม่น้อยกว่า.....(.....) วัน ก่อนครบกำหนดสัญญา

**ข้อ ๑๐. การบอกเลิกสัญญา**

ในกรณีที่ผู้ว่าจ้างใช้สิทธิบอกเลิกสัญญา เพราะเหตุที่ผู้รับจ้างผิดสัญญาข้อ ๕.๕.๒ หรือข้อ ๕.๗ ผู้รับจ้างยอมให้ผู้ว่าจ้างริบหรือบังคับจากหลักประกันตามข้อ ๓ ทั้งหมดหรือแต่บางส่วนตามแต่จะเห็นสมควรได้ทันที และผู้ว่าจ้างมีสิทธิที่จะจ้างบุคคลอื่นทำงานต่อไปได้ โดยผู้รับจ้างจะต้องรับผิดชอบในค่าเสียหายซึ่งเป็นจำนวนเกินกว่าหลักประกันและค่าเสียหายต่างๆ ที่เกิดขึ้น รวมทั้งค่าจ้างส่วนที่เพิ่มขึ้น เพราะการจ้างบุคคลอื่นทำงานนี้ต่อไป

**ข้อ ๑๑. การควบคุมงานโดยผู้ว่าจ้าง**

ผู้ว่าจ้าง หรือคณะกรรมการตรวจรับพัสดุ หรือผู้แทนของผู้ว่าจ้างมีสิทธิตรวจและควบคุมงานให้เป็นไปตามที่ระบุในสัญญาและเอกสารแนบท้ายสัญญานี้ โดยมีสิทธิสั่งการใดๆ เกี่ยวกับงานที่จ้างนี้ได้และ ผู้รับจ้างต้องปฏิบัติตามคำสั่งนั้นทุกประการ

การที่ผู้ว่าจ้าง หรือคณะกรรมการตรวจรับพัสดุ หรือผู้แทนจากผู้ว่าจ้างสั่งการใดๆ เกี่ยวกับงานที่จ้างตามวรรคหนึ่ง ไม่เป็นเหตุให้ความสัมพันธ์ระหว่างผู้ว่าจ้างและผู้รับจ้างหรือผู้ว่าจ้างกับพนักงานของผู้รับจ้างอยู่ภายใต้บังคับของกฎหมายแรงงาน หรือกฎหมายแรงงานรัฐวิสาหกิจสัมพันธ์ หรือกฎหมายคุ้มครองแรงงาน แต่อย่างใด

การวินิจฉัยว่าผลงานที่ผู้รับจ้างทำนั้นเสร็จเรียบร้อยถูกต้องตามสัญญาหรือตามความประสงค์ของผู้ว่าจ้างหรือไม่ กรณีใดเป็นเหตุสุดวิสัยหรือเป็นเหตุใดๆ อันเนื่องมาจากความผิดหรือความบกพร่องของฝ่ายผู้ว่าจ้าง หรือเป็นเหตุการณ์อันใดที่ผู้รับจ้างไม่ต้องรับผิดชอบตามกฎหมาย รวมทั้งในกรณีที่มีปัญหาเกี่ยวกับการตีความสัญญานี้หรือเกี่ยวข้องกับเรื่องใดๆ ที่เกิดขึ้นตามสัญญานี้ หรือเกี่ยวข้องกับสัญญานี้ ไม่ว่าปัญหานั้นจะเกิดขึ้นในระหว่างดำเนินงานหรือภายหลังจากที่ระยะเวลาการจ้างตามสัญญานี้สิ้นสุดลงหรือภายหลังจากที่ผู้รับจ้างทำงาน ผู้รับจ้างยอมให้ถือเอาคำวินิจฉัยของผู้ว่าจ้างเป็นเด็ดขาด และผู้รับจ้างยอมผูกพันตนตามผลแห่งคำวินิจฉัยนั้นทุกประการ

**ข้อ ๑๒. การบังคับค่าปรับ ค่าเสียหาย และค่าใช้จ่าย**

ในกรณีที่ผู้รับจ้างไม่ปฏิบัติตามสัญญาข้อใดข้อหนึ่งด้วยเหตุใดๆ ก็ตาม จนเป็นเหตุให้เกิดค่าปรับ ค่าเสียหาย หรือค่าใช้จ่ายแก่ผู้ว่าจ้าง ผู้รับจ้างต้องชดใช้ค่าปรับ ค่าเสียหาย หรือค่าใช้จ่ายดังกล่าวให้แก่ผู้ว่าจ้างโดยสิ้นเชิงภายในกำหนด.....(.....) วัน นับถัดจากวันที่ได้รับแจ้งเป็นหนังสือจากผู้ว่าจ้าง หากผู้รับจ้างไม่ชดใช้ให้ถูกต้องครบถ้วนภายในระยะเวลาดังกล่าว ให้ผู้ว่าจ้างมีสิทธิที่จะหักเอาจากจำนวนเงินค่าจ้างที่ต้องชำระ หรือบังคับจากหลักประกันตามข้อ ๓ ได้ทันที

หากค่าปรับ ค่าเสียหาย หรือค่าใช้จ่ายที่บังคับจากเงินค่าจ้างที่ต้องชำระ หรือหลักประกันตามข้อ ๓ แล้วยังไม่เพียงพอ ผู้รับจ้างยินยอมชำระส่วนที่เหลือที่ยังขาดอยู่จนครบถ้วนตามจำนวนค่าปรับ ค่าเสียหาย หรือค่าใช้จ่ายนั้น ภายในกำหนด.....(.....) วัน นับถัดจากวันที่ได้รับแจ้งเป็นหนังสือจากผู้ว่าจ้าง

หากมีเงินค่าจ้างตามสัญญาที่หักไว้จ่ายเป็นค่าปรับ ค่าเสียหาย หรือค่าใช้จ่ายแล้วยังเหลืออยู่อีกเท่าใด ผู้ว่าจ้างจะคืนให้แก่ผู้รับจ้างทั้งหมด

**ข้อ ๑๓. การงดหรือลดค่าปรับ หรือการขยายเวลาในการปฏิบัติตามสัญญา**

ในกรณีที่มีเหตุเกิดจากความผิดหรือความบกพร่องของฝ่ายผู้ว่าจ้าง หรือเหตุสุดวิสัย หรือเกิดจากเหตุการณ์อันหนึ่งอันใดที่ผู้รับจ้างไม่ต้องรับผิดชอบตามกฎหมาย หรือเหตุอื่นตามที่กำหนดในกฎกระทรวง ซึ่งออกตามความในกฎหมายว่าด้วยการจัดซื้อจัดจ้างและการบริหารพัสดุภาครัฐ ทำให้ผู้รับจ้างไม่สามารถทำการตามเงื่อนไขและกำหนดเวลาแห่งสัญญานี้ได้ ผู้รับจ้างจะต้องแจ้งเหตุ หรือเหตุการณ์ดังกล่าวพร้อมหลักฐานเป็นหนังสือให้ผู้ว่าจ้างทราบ เพื่อของดหรือลดค่าปรับ หรือขยายเวลาทำงานออกไปภายใน ๑๕ (สิบห้า) วัน นับถัดจากวันที่เหตุนั้นสิ้นสุดลง หรือตามที่กำหนดในกฎกระทรวงดังกล่าว แล้วแต่กรณี

ถ้าผู้รับจ้างไม่ปฏิบัติให้เป็นไปตามความในวรรคหนึ่ง ให้ถือว่าผู้รับจ้างได้สละสิทธิเรียกร้องในการที่จะของดหรือลดค่าปรับ หรือขยายเวลาทำการออกไปโดยไม่มีเงื่อนไขใดๆ ทั้งสิ้น เว้นแต่กรณีเหตุเกิดจากความผิดหรือความบกพร่องของฝ่ายผู้ว่าจ้างซึ่งมีหลักฐานชัดเจนหรือผู้ว่าจ้างทราบที่อยู่แล้วตั้งแต่ต้น

การงดหรือลดค่าปรับ หรือขยายกำหนดเวลาทำการตามวรรคหนึ่ง อยู่ในดุลพินิจของผู้ว่าจ้างที่จะพิจารณาตามที่เห็นสมควร

สัญญานี้ทำขึ้นเป็นสองฉบับ มีข้อความถูกต้องตรงกัน คู่สัญญาได้อ่านและเข้าใจข้อความโดยละเอียดตลอดแล้ว จึงได้ลงลายมือชื่อพร้อมทั้งประทับตรา (ถ้ามี) ไว้เป็นสำคัญต่อหน้าพยาน และคู่สัญญาต่างยึดถือไว้ฝ่ายละหนึ่งฉบับ

(ลงชื่อ).....ผู้ว่าจ้าง  
(.....)

(ลงชื่อ).....ผู้รับจ้าง  
(.....)

(ลงชื่อ).....พยาน  
(.....)

(ลงชื่อ).....พยาน  
(.....)

### วิธีปฏิบัติเกี่ยวกับสัญญาจ้างทำความสะอาดอาคาร

- (๑) ให้ระบุเลขที่สัญญาในপিบบประมาณหนึ่งๆ ตามลำดับ
- (๒) ให้ระบุชื่อของหน่วยงานของรัฐที่เป็นนิติบุคคล เช่น กรม ก. หรือรัฐวิสาหกิจ ข. เป็นต้น
- (๓) ให้ระบุชื่อและตำแหน่งของหัวหน้าหน่วยงานของรัฐที่เป็นนิติบุคคลนั้น หรือผู้ที่ได้รับมอบอำนาจ เช่น นาย ก. อธิบดีกรม..... หรือ นาย ข. ผู้ได้รับมอบอำนาจจากอธิบดีกรม.....
- (๔) ให้ระบุชื่อผู้รับจ้าง
  - ก. กรณีนิติบุคคล เช่น ห้างหุ้นส่วนสามัญจดทะเบียน ห้างหุ้นส่วนจำกัด บริษัทจำกัด
  - ข. กรณีบุคคลธรรมดา ให้ระบุชื่อและที่อยู่
- (๕) เป็นข้อความหรือเงื่อนไขเพิ่มเติม ซึ่งหน่วยงานของรัฐผู้ทำสัญญาอาจเลือกใช้หรือตัดออกได้ตามข้อเท็จจริง
- (๖) เป็นข้อความหรือเงื่อนไขเพิ่มเติม ซึ่งหน่วยงานของรัฐผู้ทำสัญญาอาจเลือกใช้หรือตัดออกได้ตามข้อเท็จจริง
- (๗) ให้ระบุสถานที่อาคารที่จะจ้างทำความสะอาด
- (๘) ให้ระบุระยะเวลาจ้างทั้งหมดเป็นจำนวนเดือน และให้ระบุระยะเวลาตั้งแต่วันที่ใดถึงวันที่ใดให้ชัดเจนซึ่งจะต้องสัมพันธ์กับกำหนดวันแล้วเสร็จตามสัญญา
- (๙) “หลักประกัน” หมายถึง หลักประกันที่ผู้รับจ้างนำมามอบไว้แก่หน่วยงานของรัฐเมื่อลงนามในสัญญา เพื่อเป็นการประกันความเสียหายที่อาจจะเกิดขึ้นจากการปฏิบัติตามสัญญา ดังนี้
  - (๑) เงินสด
  - (๒) เช็คหรือตราพท์ ที่ธนาคารเซ็นสั่งจ่าย ซึ่งเป็นเช็คหรือตราพท์ลงวันที่ที่ใช้เช็คหรือตราพท์นั้นชำระต่อเจ้าหน้าที่ หรือก่อนวันนั้นไม่เกิน ๓ วันทำการ
  - (๓) หนังสือค้ำประกันของธนาคารภายในประเทศตามตัวอย่างที่คณะกรรมการนโยบายกำหนด โดยอาจเป็นหนังสือค้ำประกันอิเล็กทรอนิกส์ตามวิธีการที่กรมบัญชีกลางกำหนดก็ได้
  - (๔) หนังสือค้ำประกันของบริษัทเงินทุนหรือบริษัทเงินทุนหลักทรัพย์ที่ได้รับอนุญาตให้ประกอบกิจการเงินทุนเพื่อการพาณิชย์และประกอบธุรกิจค้ำประกันตามประกาศของธนาคารแห่งประเทศไทย ตามรายชื่อบริษัทเงินทุนที่ธนาคารแห่งประเทศไทยแจ้งเวียนให้ทราบ โดยอนุโลมให้ใช้ตามตัวอย่างหนังสือค้ำประกันของธนาคารที่คณะกรรมการนโยบายกำหนด
- (๕) พันธบัตรรัฐบาลไทย
- (๑๐) ให้กำหนดจำนวนเงินหลักประกันการปฏิบัติตามสัญญาตามระเบียบกระทรวงการคลังว่าด้วยการจัดซื้อจัดจ้างและการบริหารพัสดุภาครัฐ พ.ศ. ๒๕๖๐ ข้อ ๑๖๘
- (๑๑) เป็นข้อความหรือเงื่อนไขเพิ่มเติม ซึ่งหน่วยงานของรัฐผู้ทำสัญญาอาจเลือกใช้หรือตัดออกได้ตามข้อเท็จจริง
- (๑๒) เป็นข้อความหรือเงื่อนไขเพิ่มเติม ซึ่งหน่วยงานของรัฐผู้ทำสัญญาอาจเลือกใช้หรือตัดออกได้ตามข้อเท็จจริง
- (๑๓) ให้ระบุเป็นเขตจังหวัดที่สถานที่ดำเนินงานตามสัญญานี้ตั้งอยู่
- (๑๔) อัตราค่าปรับตามสัญญาข้อ ๕ ให้กำหนดเป็นรายวันในอัตราระหว่างร้อยละ ๐.๐๑-๐.๑๐ ตามระเบียบกระทรวงการคลังว่าด้วยการจัดซื้อจัดจ้างและการบริหารพัสดุภาครัฐ พ.ศ. ๒๕๖๐ ข้อ ๑๖๒ ส่วนกรณีจะปรับร้อยละเท่าใด ให้อยู่ในดุลพินิจของหน่วยงานของรัฐผู้ว่าจ้างที่จะพิจารณาโดยคำนึงถึงราคาและลักษณะของพัสดุที่จ้าง ซึ่งอาจมีผลกระทบต่อการใช้รับจ้างจะหลีกเลี่ยงไม่ปฏิบัติตามสัญญา แต่ทั้งนี้การที่จะกำหนดค่าปรับเป็นร้อยละเท่าใด จะต้องกำหนดไว้ในเอกสารเชิญชวนด้วย

(๑๕) อัตราค่าปรับตามสัญญาข้อ ๕ ให้กำหนดเป็นรายวันในอัตราระหว่างร้อยละ ๐.๐๑-๐.๑๐ ตามระเบียบกระทรวงการคลังว่าด้วยการจัดซื้อจัดจ้างและการบริหารพัสดุภาครัฐ พ.ศ. ๒๕๖๐ ข้อ ๑๖๒ ส่วนกรณีจะปรับร้อยละเท่าใด ให้อยู่ในดุลพินิจของหน่วยงานของรัฐผู้ว่าจ้างที่จะพิจารณาโดยคำนึงถึงราคาและลักษณะของพัสดุที่จ้าง ซึ่งอาจมีผลกระทบต่อการใช้ที่ผู้รับจ้างจะหลีกเลี่ยงไม่ปฏิบัติตามสัญญา แต่ทั้งนี้การที่จะกำหนดค่าปรับเป็นร้อยละเท่าใด จะต้องกำหนดไว้ในเอกสารเชิญชวนด้วย

(๑๖) อัตราค่าปรับตามสัญญาข้อ ๖ กรณีผู้รับจ้างไปจ้างช่วงบางส่วนโดยไม่ได้รับอนุญาตจากผู้ว่าจ้างต้องกำหนดค่าปรับเป็นจำนวนเงินไม่น้อยกว่าร้อยละสิบของวงเงินของงานที่จ้างช่วงตามสัญญา

(๑๗) เป็นข้อความหรือเงื่อนไขเพิ่มเติม ซึ่งหน่วยงานของรัฐผู้ทำสัญญาอาจเลือกใช้หรือตัดออกได้ตามข้อเท็จจริง

## แบบหนังสือค้ำประกัน

(หลักประกันสัญญาจ้าง)

เลขที่.....

วันที่.....

ข้าพเจ้า.....(ชื่อธนาการ).....สำนักงานตั้งอยู่เลขที่.....ถนน.....ตำบล/แขวง.....  
อำเภอ/เขต.....จังหวัด.....โดย.....ผู้มีอำนาจลงนามผูกพันธนาการ  
ขอทำหนังสือค้ำประกันฉบับนี้ไว้ต่อ.....(ชื่อส่วนราชการผู้ว่าจ้าง).....ซึ่งต่อไปนี้เรียกว่า “ผู้ว่าจ้าง”  
ดังมีข้อความต่อไปนี้

๑. ตามที่.....(ชื่อผู้รับจ้าง).....ซึ่งต่อไปนี้เรียกว่า “ผู้รับจ้าง” ได้ทำสัญญาจ้าง.....กับผู้ว่าจ้าง  
ตามสัญญาเลขที่.....ลงวันที่.....ซึ่งผู้รับจ้างต้องวางหลักประกันการปฏิบัติตามสัญญา  
ต่อผู้ว่าจ้าง เป็นจำนวนเงิน.....บาท (.....) ซึ่งเท่ากับร้อยละ..... (.....) ของมูลค่าทั้งหมดของสัญญา

ข้าพเจ้ายินยอมผูกพันตนโดยไม่มีเงื่อนไขที่จะค้ำประกันการชำระเงินให้ตามสิทธิเรียกร้อง  
ของผู้ว่าจ้าง จำนวนไม่เกิน.....บาท (.....) ในฐานะเป็นลูกหนี้ร่วม  
ในกรณีที่ผู้รับจ้างก่อให้เกิดความเสียหายใดๆ หรือต้องชำระค่าปรับ หรือค่าใช้จ่ายใดๆ หรือผู้รับจ้างมิได้ปฏิบัติ  
ตามภาระหน้าที่ใดๆ ที่กำหนดในสัญญาดังกล่าวข้างต้น ทั้งนี้ โดยผู้ว่าจ้างไม่จำเป็นต้องเรียกร้องให้ผู้รับจ้าง  
ชำระหนี้ก่อน

๒. หนังสือค้ำประกันนี้มีผลใช้บังคับตั้งแต่วันทำสัญญาจ้างดังกล่าวข้างต้นจนถึงวันที่.....  
เดือน..... พ.ศ. .... (ระบุวันที่ครบกำหนดสัญญารวมกับระยะเวลาการรับประกันความชำรุด  
บกพร่อง) และข้าพเจ้าจะไม่เพิกถอนการค้ำประกันภายในระยะเวลาที่กำหนดไว้

๓. หากผู้ว่าจ้างได้ขยายระยะเวลาให้แก่ผู้รับจ้าง ให้ถือว่าข้าพเจ้ายินยอมในกรณีนั้นๆ ด้วย โดยให้ขยาย  
ระยะเวลาค้ำประกันนี้ออกไปตลอดระยะเวลาที่ผู้ซื้อได้ขยายระยะเวลาให้แก่ผู้ขายดังกล่าวข้างต้น

ข้าพเจ้าได้ลงนามและประทับตราไว้ต่อหน้าพยานเป็นสำคัญ

ลงชื่อ.....ผู้ค้ำประกัน

(.....)

ตำแหน่ง.....

ลงชื่อ.....พยาน

(.....)

ลงชื่อ.....พยาน

(.....)

## บทนิยาม

**“ผู้เสนอราคาที่มีผลประโยชน์ร่วมกัน”** หมายความว่า บุคคลธรรมดาหรือนิติบุคคลที่เข้าเสนอราคาขายในการประกวดราคาซื้อของกรม เป็นผู้มีส่วนได้เสียไม่ว่าโดยทางตรงหรือทางอ้อมในกิจการของบุคคลธรรมดาหรือนิติบุคคลอื่นที่เข้าเสนอราคาขายในการประกวดราคาซื้อของกรมในคราวเดียวกัน

การมีส่วนได้เสียไม่ว่าโดยทางตรงหรือทางอ้อมของบุคคลธรรมดาหรือนิติบุคคลดังกล่าวข้างต้น ได้แก่การที่บุคคลธรรมดาหรือนิติบุคคลดังกล่าวมีความสัมพันธ์กันในลักษณะดังต่อไปนี้

(๑) มีความสัมพันธ์กันในเชิงบริหาร โดยผู้จัดการ หุ่นส่วนผู้จัดการ กรรมการผู้จัดการ ผู้บริหาร หรือผู้มีอำนาจในการดำเนินงานในกิจการของบุคคลธรรมดาหรือของนิติบุคคลรายหนึ่ง มีอำนาจหรือสามารถใช้อำนาจในการบริหารจัดการกิจการของบุคคลธรรมดาหรือของนิติบุคคลอีกรายหนึ่งหรือหลายราย มีอำนาจหรือสามารถใช้อำนาจในการบริหารจัดการกิจการของบุคคลธรรมดาหรือของนิติบุคคลอีกรายหนึ่งหรือหลายราย ที่เสนอราคาให้แก่กรมในการประกวดราคาซื้อครั้งนี้

(๒) มีความสัมพันธ์กันในเชิงทุน โดยผู้เป็นหุ้นส่วนในห้างหุ้นส่วนสามัญ หรือผู้เป็นหุ้นส่วนไม่จำกัดความรับผิดในห้างหุ้นส่วนจำกัด หรือผู้ถือหุ้นรายใหญ่ในบริษัทจำกัดหรือบริษัทมหาชนจำกัด เป็นหุ้นส่วนในห้างหุ้นส่วนสามัญหรือห้างหุ้นส่วนจำกัด หรือเป็นผู้ถือหุ้นรายใหญ่ในบริษัทจำกัดหรือบริษัทมหาชนจำกัด อีกรายหนึ่งหรือหลายรายที่เสนอราคาให้แก่กรมในการประกวดราคาซื้อครั้งนี้

คำว่า “ผู้ถือหุ้นรายใหญ่” หมายความว่า ผู้ถือหุ้นซึ่งถือหุ้นเกินกว่าร้อยละยี่สิบห้าในกิจการนั้น หรือในอัตราอื่นตามที่คณะกรรมการว่าด้วยการพัสดุเห็นสมควรประกาศกำหนดสำหรับกิจการบางประเภทหรือบางขนาด

(๓) มีความสัมพันธ์กันในลักษณะไขว้กันระหว่าง (๑) และ (๒) โดยผู้จัดการ หุ่นส่วนผู้จัดการ กรรมการผู้จัดการ ผู้บริหาร หรือผู้มีอำนาจในการดำเนินงานในกิจการของบุคคลธรรมดาหรือของนิติบุคคลรายหนึ่ง เป็นหุ้นส่วนในห้างหุ้นส่วนสามัญหรือห้างหุ้นส่วนจำกัด หรือเป็นผู้ถือหุ้นรายใหญ่ในบริษัทจำกัดหรือบริษัทมหาชนจำกัด อีกรายหนึ่งหรือหลายรายที่เข้าเสนอราคาให้แก่กรมในการประกวดราคาซื้อครั้งนี้ หรือในนัยกลับกัน

การดำรงตำแหน่ง การเป็นหุ้นส่วน หรือเข้าถือหุ้นดังกล่าวข้างต้นของคู่สมรส หรือบุตรที่ยังไม่บรรลุนิติภาวะของบุคคลใน (๑) (๒) หรือ (๓) ให้ถือว่าเป็นการดำรงตำแหน่ง การเป็นหุ้นส่วน หรือการถือหุ้นของบุคคลดังกล่าว

ในกรณีบุคคลใดใช้ชื่อบุคคลอื่นเป็นผู้จัดการ หุ่นส่วนผู้จัดการ กรรมการผู้จัดการ ผู้บริหาร ผู้เป็นหุ้นส่วนหรือผู้ถือหุ้นโดยที่ตนเองเป็นผู้ใช้อำนาจในการบริหารที่แท้จริง หรือเป็นหุ้นส่วนหรือผู้ถือหุ้นที่แท้จริงของห้างหุ้นส่วน หรือบริษัทจำกัด หรือบริษัทมหาชนจำกัด แล้วแต่กรณี และห้างหุ้นส่วน หรือบริษัทจำกัดหรือบริษัทมหาชนจำกัดที่เกี่ยวข้อง ได้เสนอราคาให้แก่กรมในการประกวดราคาซื้อคราวเดียวกัน ให้ถือว่าผู้เสนอราคาหรือผู้เสนองานนั้นมีความสัมพันธ์กันตาม (๑) (๒) หรือ (๓) แล้วแต่กรณี



## บทนิยาม

**“การขัดขวางการแข่งขันราคาอย่างเป็นธรรม”** หมายความว่า การที่ผู้เสนอราคา รายหนึ่งหรือหลายรายกระทำการอย่างใด ๆ อันเป็นการขัดขวาง หรือเป็นอุปสรรค หรือไม่เปิดโอกาส ให้มีการแข่งขันราคาอย่างเป็นธรรมในการเสนอราคาต่อกรม ไม่ว่าจะกระทำโดยการสมยอมกัน หรือ โดยการให้ ขอให้หรือรับว่าจะให้ เรียก รับ หรือยอมจะรับเงินหรือทรัพย์สิน หรือประโยชน์อื่นใด หรือใช้กำลังประทุษร้าย หรือข่มขู่ว่าจะใช้กำลังประทุษร้าย หรือแสดงเอกสารอันเป็นเท็จ หรือกระทำ การใดโดยทุจริต ทั้งนี้ โดยมีวัตถุประสงค์ที่จะแสวงหาประโยชน์ในระหว่างผู้เสนอราคาด้วยกัน หรือ เพื่อให้ประโยชน์แก่ผู้เสนอคารายหนึ่งรายใดเป็นผู้มีสิทธิทำสัญญากับกรม หรือเพื่อหลีกเลี่ยงการแข่งขัน ราคาอย่างเป็นธรรม หรือเพื่อให้เกิดความได้เปรียบกรมโดยมิใช่เป็นไปในทางประกอบธุรกิจปกติ

---

บัญชีเอกสารส่วนที่ ๑

๑. ในกรณีผู้ยื่นข้อเสนอเป็นนิติบุคคล

(ก) ห้างหุ้นส่วนสามัญหรือห้างหุ้นส่วนจำกัด

- สำเนาหนังสือรับรองการจดทะเบียนนิติบุคคล  
ไฟล์ข้อมูล.....ขนาดไฟล์..... จำนวน .....แผ่น
- บัญชีรายชื่อหุ้นส่วนผู้จัดการ  
ไฟล์ข้อมูล.....ขนาดไฟล์..... จำนวน .....แผ่น
- ผู้มีอำนาจควบคุม (ถ้ามี)
  - ไม่มีผู้มีอำนาจควบคุม
  - มีผู้มีอำนาจควบคุม  
ไฟล์ข้อมูล.....ขนาดไฟล์..... จำนวน .....แผ่น

(ข) บริษัทจำกัดหรือบริษัทมหาชนจำกัด

- สำเนาหนังสือรับรองการจดทะเบียนนิติบุคคล  
ไฟล์ข้อมูล.....ขนาดไฟล์..... จำนวน .....แผ่น
- สำเนาหนังสือบริคณห์สนธิ  
ไฟล์ข้อมูล.....ขนาดไฟล์..... จำนวน .....แผ่น
- บัญชีรายชื่อกรรมการผู้จัดการ  
ไฟล์ข้อมูล.....ขนาดไฟล์..... จำนวน .....แผ่น
- บัญชีผู้ถือหุ้นรายใหญ่ (ถ้ามี)
  - ไม่มีผู้ถือหุ้นรายใหญ่
  - มีผู้ถือหุ้นรายใหญ่  
ไฟล์ข้อมูล.....ขนาดไฟล์..... จำนวน .....แผ่น
- ผู้มีอำนาจควบคุม (ถ้ามี)
  - ไม่มีผู้มีอำนาจควบคุม
  - มีผู้มีอำนาจควบคุม  
ไฟล์ข้อมูล.....ขนาดไฟล์..... จำนวน .....แผ่น

๒. ในกรณีผู้ยื่นข้อเสนอไม่เป็นนิติบุคคล

(ก) บุคคลธรรมดา

- สำเนาบัตรประจำตัวประชาชนของผู้ยื่น  
ไฟล์ข้อมูล.....ขนาดไฟล์..... จำนวน .....แผ่น

(ข) คณะบุคคล

- สำเนาข้อตกลงที่แสดงถึงการเข้าเป็นหุ้นส่วน  
ไฟล์ข้อมูล.....ขนาดไฟล์..... จำนวน .....แผ่น
- สำเนาบัตรประจำตัวประชาชนของผู้เป็นหุ้นส่วน  
ไฟล์ข้อมูล.....ขนาดไฟล์..... จำนวน .....แผ่น

๓. ในกรณีผู้ยื่นข้อเสนอเป็นผู้ยื่นข้อเสนอร่วมกันในฐานะเป็นผู้ร่วมค้า
- สำเนาสัญญาของการเข้าร่วมค้า  
ไฟล์ข้อมูล.....ขนาดไฟล์..... จำนวน .....แผ่น
  - (ก) ในกรณีผู้ร่วมค้าเป็นบุคคลธรรมดา
    - บุคคลสัญชาติไทย  
สำเนาบัตรประจำตัวประชาชน  
ไฟล์ข้อมูล.....ขนาดไฟล์..... จำนวน .....แผ่น
    - บุคคลที่มีเชื้อสัญชาติไทย  
สำเนาหนังสือเดินทาง  
ไฟล์ข้อมูล.....ขนาดไฟล์..... จำนวน .....แผ่น
  - (ข) ในกรณีผู้ร่วมค้าเป็นนิติบุคคล
    - ห้างหุ้นส่วนสามัญหรือห้างหุ้นส่วนจำกัด  
สำเนาหนังสือรับรองการจดทะเบียนนิติบุคคล  
ไฟล์ข้อมูล.....ขนาดไฟล์..... จำนวน .....แผ่น
    - บัญชีรายชื่อหุ้นส่วนผู้จัดการ  
ไฟล์ข้อมูล.....ขนาดไฟล์..... จำนวน .....แผ่น
    - ผู้มีอำนาจควบคุม (ถ้ามี)
      - ไม่มีผู้ควบคุม
      - มีผู้ควบคุม  
ไฟล์ข้อมูล.....ขนาดไฟล์..... จำนวน .....แผ่น
    - บริษัทจำกัดหรือบริษัทมหาชนจำกัด  
สำเนาหนังสือรับรองการจดทะเบียนนิติบุคคล  
ไฟล์ข้อมูล.....ขนาดไฟล์.....จำนวน .....แผ่น
    - สำเนาหนังสือบริคณห์สนธิ  
ไฟล์ข้อมูล.....ขนาดไฟล์.....จำนวน .....แผ่น
    - บัญชีรายชื่อกรรมการผู้จัดการ  
ไฟล์ข้อมูล.....ขนาดไฟล์.....จำนวน .....แผ่น
    - บัญชีผู้ถือหุ้นรายใหญ่ (ถ้ามี)
      - ไม่มีผู้ถือหุ้นรายใหญ่
      - มีผู้ถือหุ้นรายใหญ่  
ไฟล์ข้อมูล.....ขนาดไฟล์..... จำนวน .....แผ่น
    - ผู้มีอำนาจควบคุม (ถ้ามี)
      - ไม่มีผู้มีอำนาจควบคุม
      - มีผู้มีอำนาจควบคุม  
ไฟล์ข้อมูล.....ขนาดไฟล์..... จำนวน .....แผ่น

๔. อื่น ๆ (ถ้ามี)

- .....  
ไฟล์ข้อมูล.....ขนาดไฟล์..... จำนวน .....แผ่น
- .....  
ไฟล์ข้อมูล.....ขนาดไฟล์..... จำนวน .....แผ่น
- .....  
ไฟล์ข้อมูล.....ขนาดไฟล์..... จำนวน .....แผ่น

ข้าพเจ้าขอรับรองว่า เอกสารหลักฐานที่ข้าพเจ้ายื่นพร้อมการเสนอราคาทางระบบจัดซื้อจัดจ้างภาครัฐด้วยอิเล็กทรอนิกส์ในการประกวดราคาอิเล็กทรอนิกส์ครั้งนี้ถูกต้องและเป็นความจริงทุกประการ

ลงชื่อ.....ผู้ยื่นข้อเสนอ  
(.....)

## บัญชีเอกสารส่วนที่ ๒

๑. แคตตาล็อกและหรือแบบรูปรายละเอียดคุณลักษณะเฉพาะ  
ไฟล์ข้อมูล.....ขนาดไฟล์..... จำนวน .....แผ่น
๒. หนังสือมอบอำนาจซึ่งปิดอากรแสตมป์ตามกฎหมายในกรณีที่ผู้ยื่นข้อเสนอมอบอำนาจให้บุคคลอื่นลงนามในใบเสนอราคาแทน  
ไฟล์ข้อมูล.....ขนาดไฟล์..... จำนวน .....แผ่น
๓. หลักประกันการเสนอราคา  
ไฟล์ข้อมูล.....ขนาดไฟล์..... จำนวน .....แผ่น
๔. สรุปรายละเอียดประกอบการอธิบายเอกสารตามที่หน่วยงานของรัฐกำหนดให้จัดส่งภายหลังจากวันเสนอราคาเพื่อใช้ในประกอบการพิจารณา (ถ้ามี) ดังนี้
- ๔.๑ .....  
ไฟล์ข้อมูล.....ขนาดไฟล์..... จำนวน .....แผ่น
- ๔.๒ .....  
ไฟล์ข้อมูล.....ขนาดไฟล์..... จำนวน .....แผ่น
๕. อื่นๆ (ถ้ามี)
- ๕.๑.....  
ไฟล์ข้อมูล.....ขนาดไฟล์..... จำนวน .....แผ่น
- ๕.๒.....  
ไฟล์ข้อมูล.....ขนาดไฟล์..... จำนวน .....แผ่น
- ๕.๓.....  
ไฟล์ข้อมูล.....ขนาดไฟล์..... จำนวน .....แผ่น

ข้าพเจ้าขอรับรองว่าเอกสารหลักฐานที่ข้าพเจ้าได้ยื่นมาพร้อมการเสนอราคาทางระบบจัดซื้อจัดจ้างภาครัฐด้วยอิเล็กทรอนิกส์ในการประกวดราคาอิเล็กทรอนิกส์ครั้งนี้ถูกต้องและเป็นความจริงทุกประการ

ลงชื่อ.....ผู้ยื่นข้อเสนอ  
(.....)

เอกสารรับรองความไม่เกี่ยวข้อง  
ระหว่างผู้เสนอราคา และเจ้าหน้าที่ที่เกี่ยวข้องกับการจัดซื้อจัดจ้าง

กรณีเป็นบริษัท/ห้างหุ้นส่วน/ร้าน

ตามที่ข้าพเจ้า บริษัท/ห้างหุ้นส่วน/ร้าน .....

จดทะเบียนเป็นนิติบุคคล ณ.....สำนักงานใหญ่ เลขที่.....

.....

โดย.....ผู้มีอำนาจลงนามผูกพันนิติบุคคลปรากฏตามหนังสือ

รับรองของสำนักงานทะเบียนหุ้นส่วนบริษัทที่.....

หรือหนังสือมอบอำนาจลงวันที่.....

กรณีเป็นบุคคลธรรมดา

ตามที่ข้าพเจ้า นาย/นาง/นางสาว.....

บ้านเลขที่.....

ซึ่งได้เสนอราคาในงานจัดซื้อจัดจ้างรายการ.....

ในวันที่.....

ข้าพเจ้าขอรับรองว่าในการเสนอราคา/เสนองานครั้งนี้ ข้าพเจ้าไม่มีความเกี่ยวข้อง ไม่มีส่วนได้ส่วนเสีย และไม่มีการให้ผลประโยชน์แก่เจ้าหน้าที่ที่เกี่ยวข้องกับการจัดซื้อจัดจ้างแต่อย่างใด ซึ่งอาจส่งผลกระทบต่อความโปร่งใสในกระบวนการจัดซื้อจัดจ้าง รวมทั้งที่อาจก่อให้เกิดผลประโยชน์ทับซ้อนได้

ลงชื่อ ..... ผู้ให้คำรับรอง

(.....)

วันที่ .....

หมายเหตุ :- การยาสูบแห่งประเทศไทย มีความมุ่งมั่นในการดำเนินงานตามหลักธรรมาภิบาล เป็นไปด้วยความโปร่งใสตรวจสอบได้และสอดคล้องตามแนวทางการประเมินคุณธรรมและความโปร่งใสของหน่วยงานภาครัฐ (Integrity and Transparency Assessment: ITA) จึงได้กำหนดหลักเกณฑ์มาตรการภายในเพื่อป้องกันการทุจริต ในการตรวจสอบความเกี่ยวข้องระหว่างเจ้าหน้าที่ที่เกี่ยวข้องกับการจัดซื้อจัดจ้างและผู้เสนอราคา เพื่อป้องกันไม่ให้เกิดความขัดแย้งทางผลประโยชน์หรือผลประโยชน์ทับซ้อน (Conflict of Interest) แสดงถึงการปฏิบัติงานด้วยความโปร่งใส เปิดเผยข้อมูล และเปิดโอกาสให้มีการแข่งขันกันอย่างเป็นธรรม สร้างความเชื่อมั่นให้กับผู้มีส่วนได้ส่วนเสีย ขับเคลื่อนและพัฒนาการส่งเสริมคุณธรรมและความโปร่งใสภายในหน่วยงานด้านการจัดซื้อจัดจ้างให้ดียิ่งขึ้น